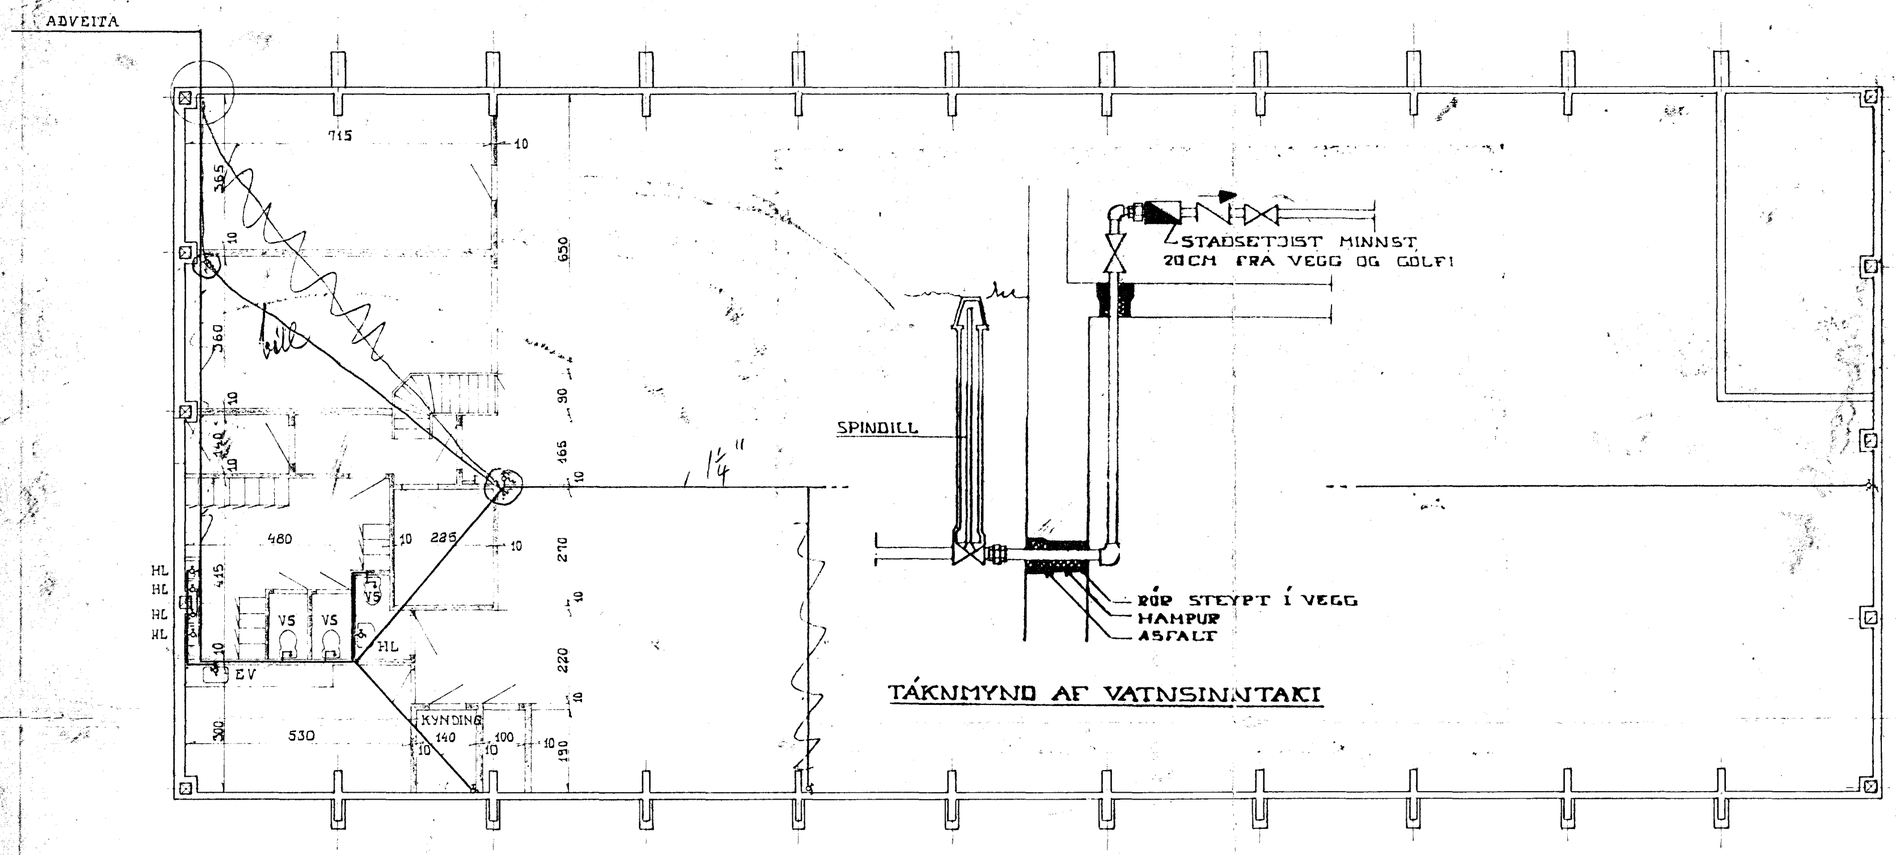

TÁKNMYND AF VATNSINNTAKI

ATHUGASEMDIR

1. PÍPUR UTANHÚSS SKAL BIKA MEÐ ASFALT-PRIMER OG SÍÐAN ÚR HEITU BRÁÐNU ASFALTI, ÞEGAR PRIMERINN ER ORÐINN ÞURR. SÍÐAN SKAL VEFJA MEÐ STRIGA OG BIKA AÐ NÝJU
2. PÍPUR Í RAUFUM INNANHÚSS SKULU MÁLAÐAR MEÐ ASFALTMÁLNINGU, EINANGRAÐAR MEÐ 2 CM PLASTHÓLKUM EÐA ÖÐRU JAFNGÓÐU OG VAFÐAR MEÐ SISALPAPPA. PÍPUR Í GÓLFRAUFUM SKAL BIKA OG VEFJA Á SAMA HÁTT OG UTANHÚSS.
3. SÝNILEGAR PÍPUR SKAL EINANGRA SEM FYRR SEGIR, VEFJA MEÐ SISALPAPPA OG STRIGA, OG TVÍMÁLA.
4. ALLT LAGNAREFNI, PÍPUR OG FITTINGS, SKAL VERA GALVANISERAÐ.

SKÝRINGAR

———	KALT VATN
- - - - -	HEITT VATN
—o—	KRANI
—o—	KRANI MEÐ SLÖNGU-STÚT
—⋈—	RENNILOKI
—⋈—	RENNILOKI M SPINDLI UPP ÚR JÖRÐ
—⋈—	EINSTREYMISLOKI
—▭—	VATNSMÆLIR
—⋋—	TÆMINGARHANI
—⋈—	ÖRYGGISLOKI
—⌐—	FLOTKRANI
HL	HANDLAUG
VS	VATNSSALERNI
EV	ELDHÚSVASKUR

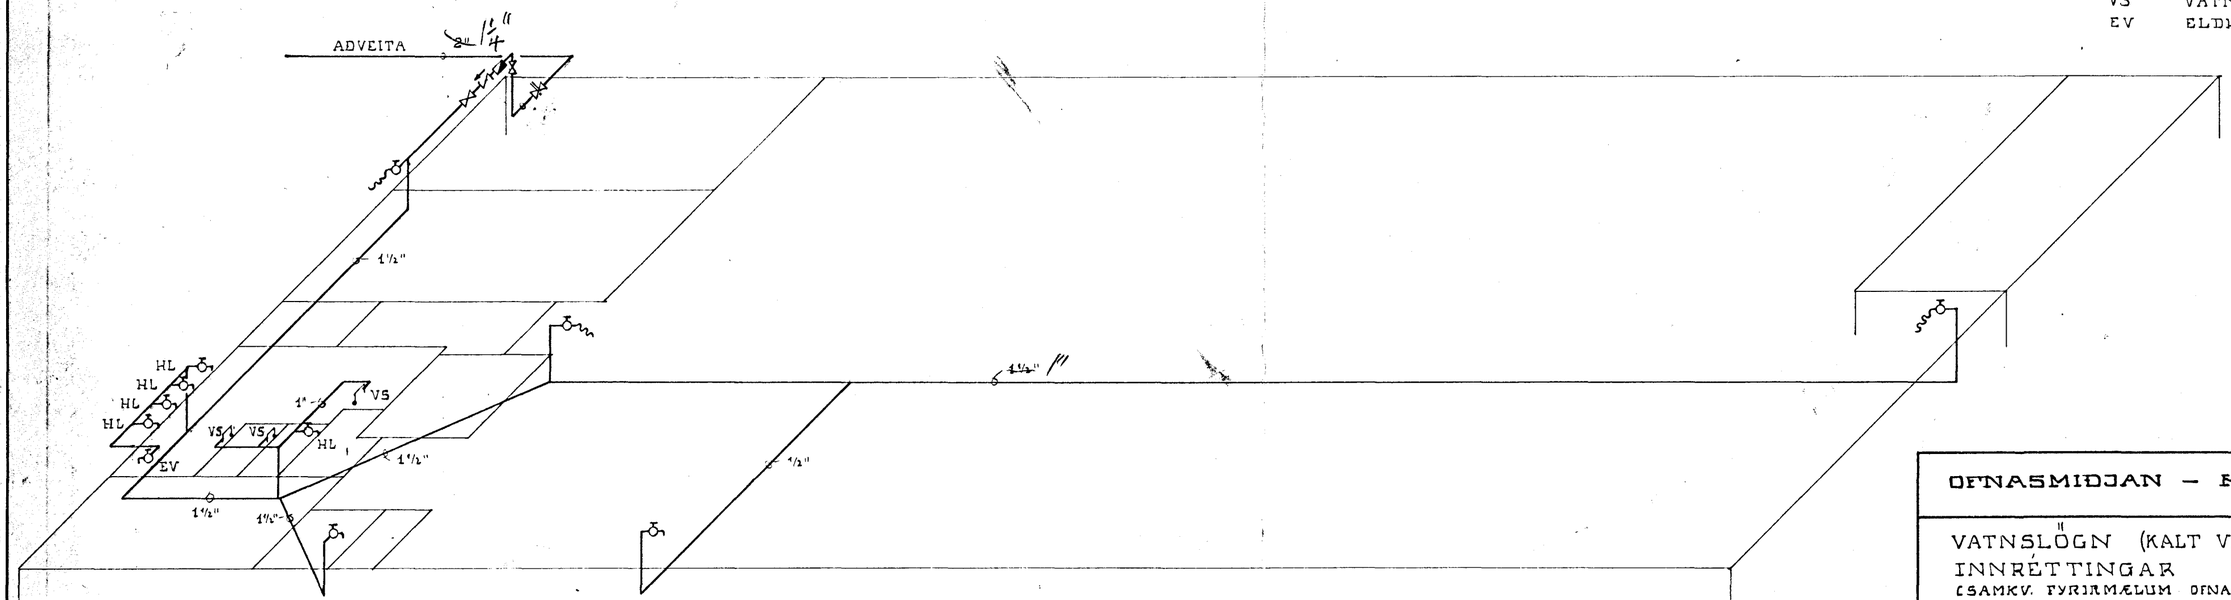

A-95

OFNASMIÐJAN – HAFNARFIRÐI

VATNSLÖGN (KALT VATN)
INNRÉTTINGAR
(SAMKV. FYRIRMÆLUM OFNASMIÐJ.)

BREYTING	DAGS.

VERKFRÆÐISTOFAN HÖNNUN
ÁRMÚLA 3 SÍMAR 84830 OG 84440

MKV. 1:100 | DAGSETN. 18.11.1969

HANNAÐ	A.S.	YFIRF.	F.J.	TEIKN.	A.S.

69107 | 301