GRUNNMYND AF SKOLPLEIÐSLUM M = 1:100

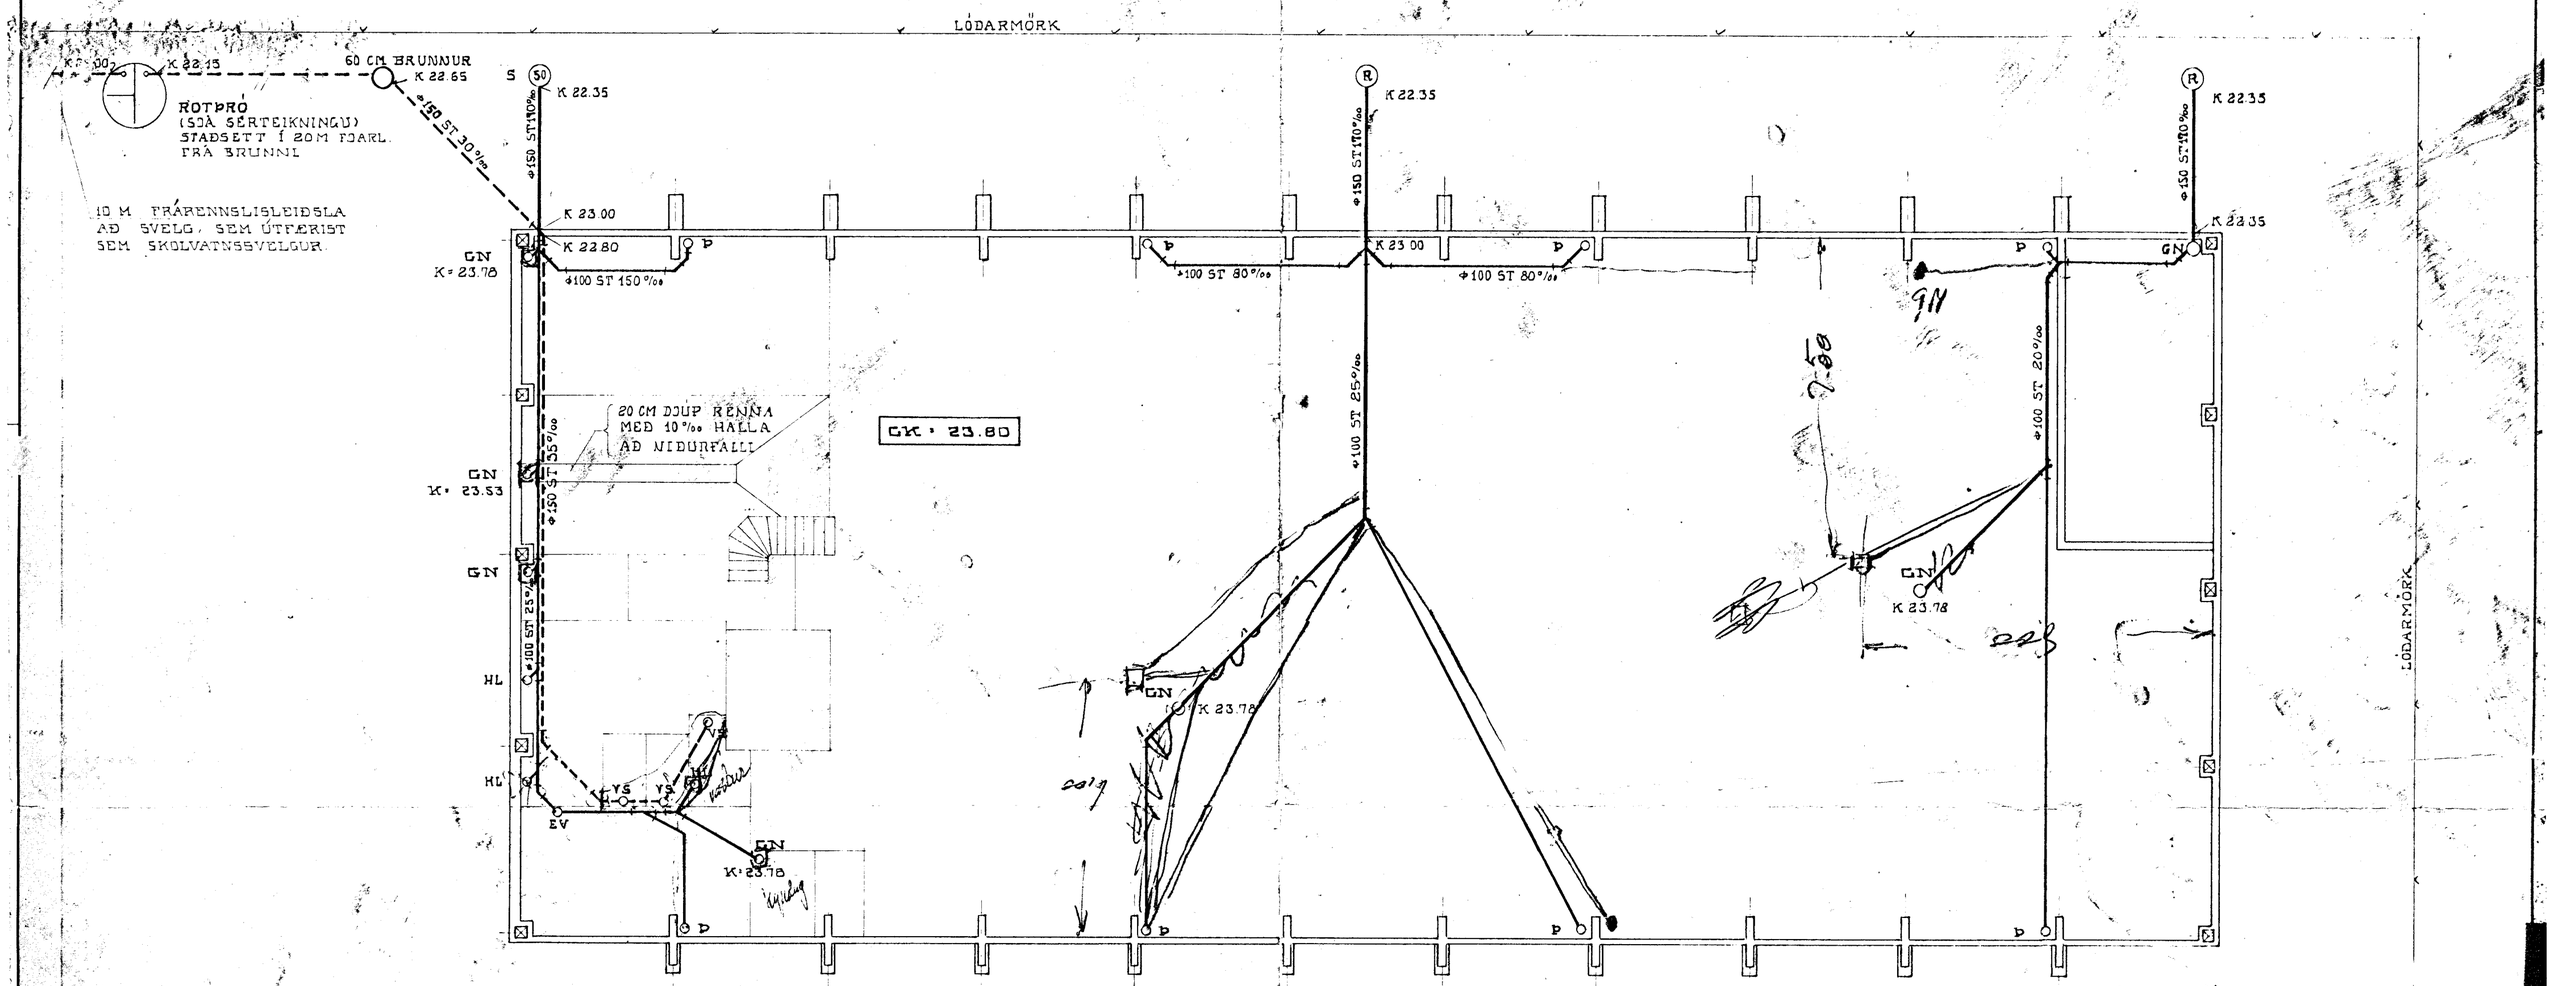

SKOLVATNSSVELGUR M = 1:20

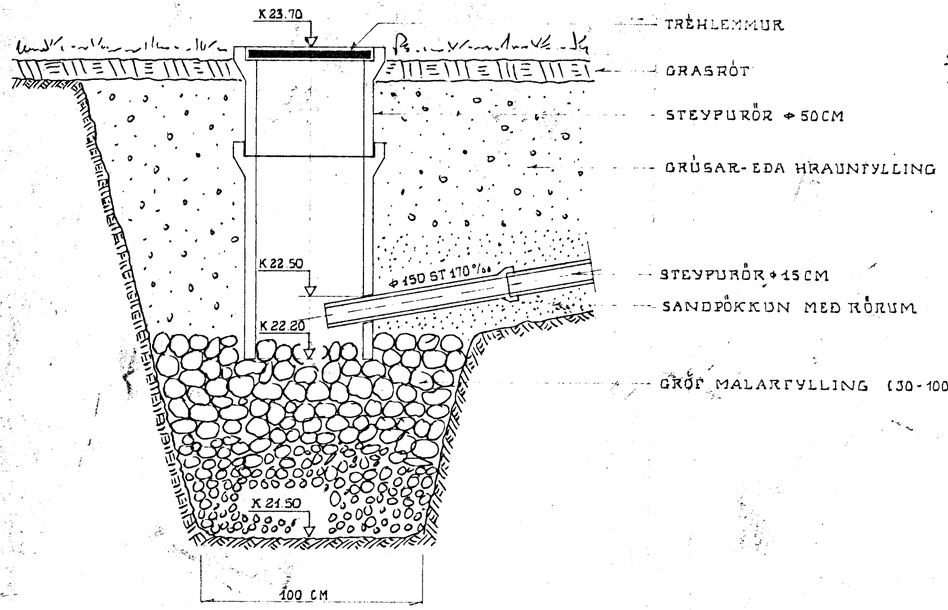

REGNVATNSSVELGUR M = 1:20

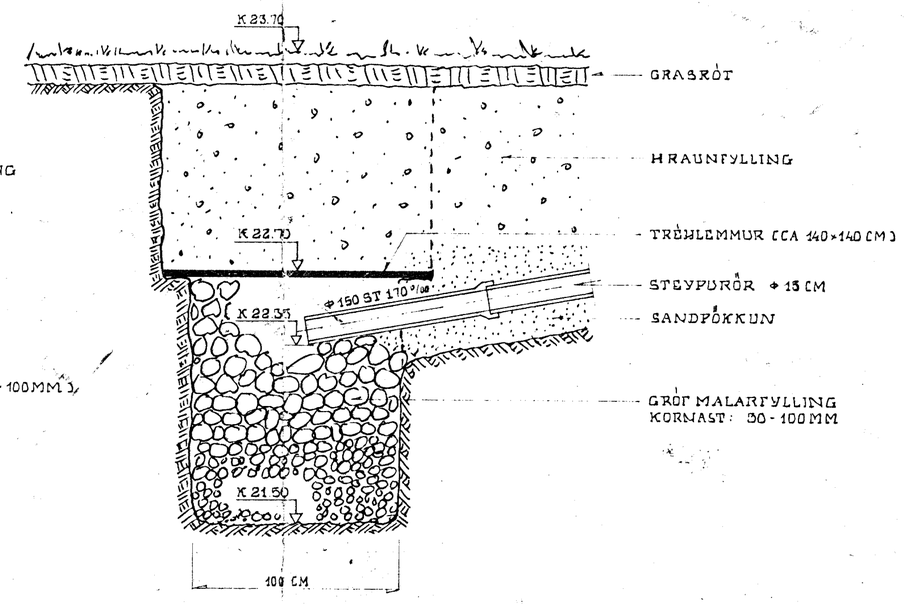

SKÝRINGAR

R	GRJÓTSVELGUR (REGNVATNSSVELGUR)
Þ	ÞAKNIÐURFALL
GN	GÓLFNIÐURFALL
VS	NIÐURFALL F. VATNSSALERNI
HL	-"- HANDLAUG
EV	-"- ELDHÚSVASK
S (50)	SKOLVATNSSVELGUR (Φ 50 CM
GK	GÓLFKÓTI

VARÐANDI STAÐSETNINGU 'A GÓLFNIÐURFÖLLUM SJÁ TEIKN. NR. 109

N-71

OFNASMIÐJAN — HAFNARFIRÐI			
SKOLPLÖGN OG BRUNNAR	BREYTING	DAGS.	
	STAÐS. NIÐURF.	17.11.69	
VERKFRÆÐISTOFAN HÖNNUN ÁRMÚLA 3 SÍMI 84830	MKV. 1:100 1:20	DAGSETN. 20.8.1969	
HANNAÐ A.S. YFIRF. M.H. TEIKN. A.S.	69107	201	