
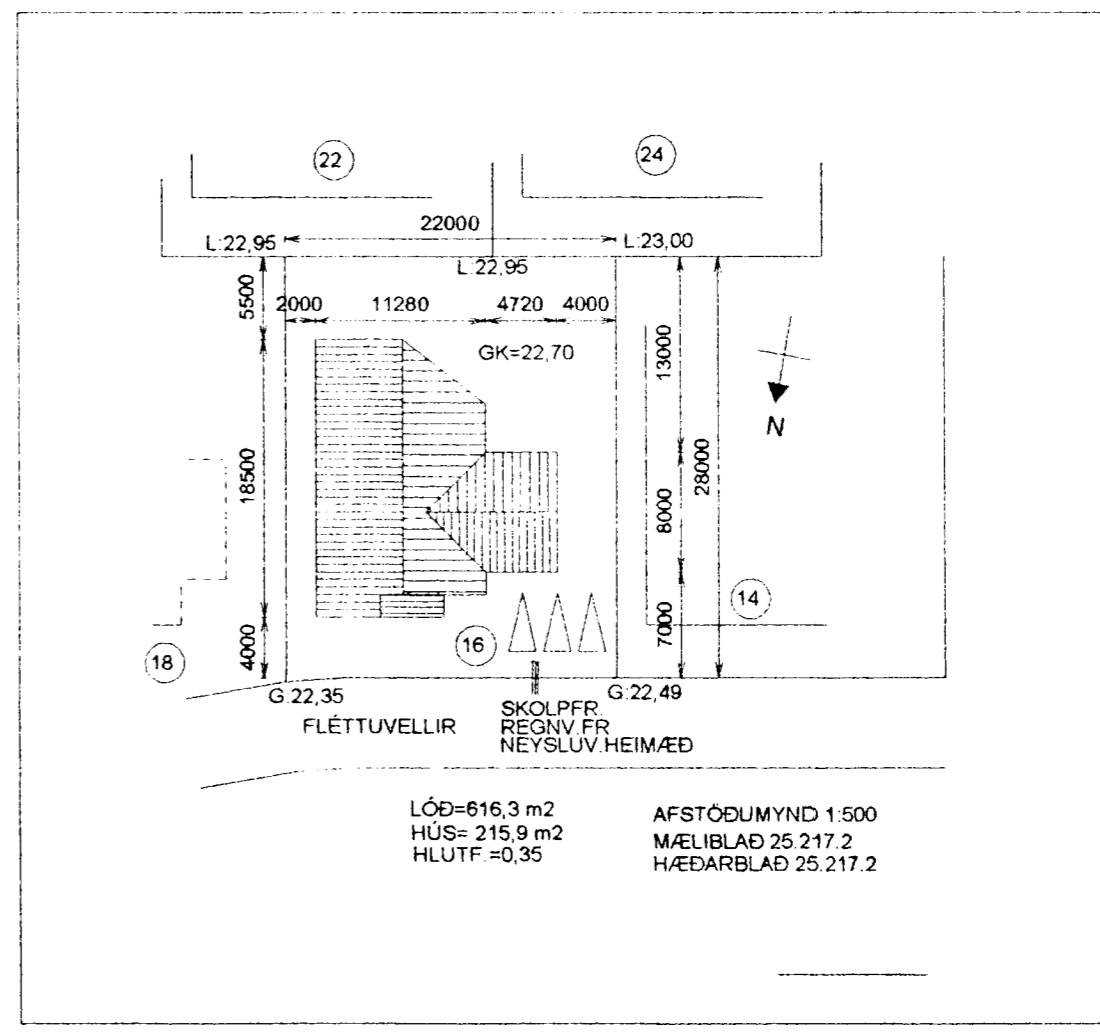


Samþykkt bann
 20. JULÍ 2005
 Byggingaáhrættur, Hagkerfi
 Eftir Kristján Þorarinsson

ASKILD
 SJABOKLIN

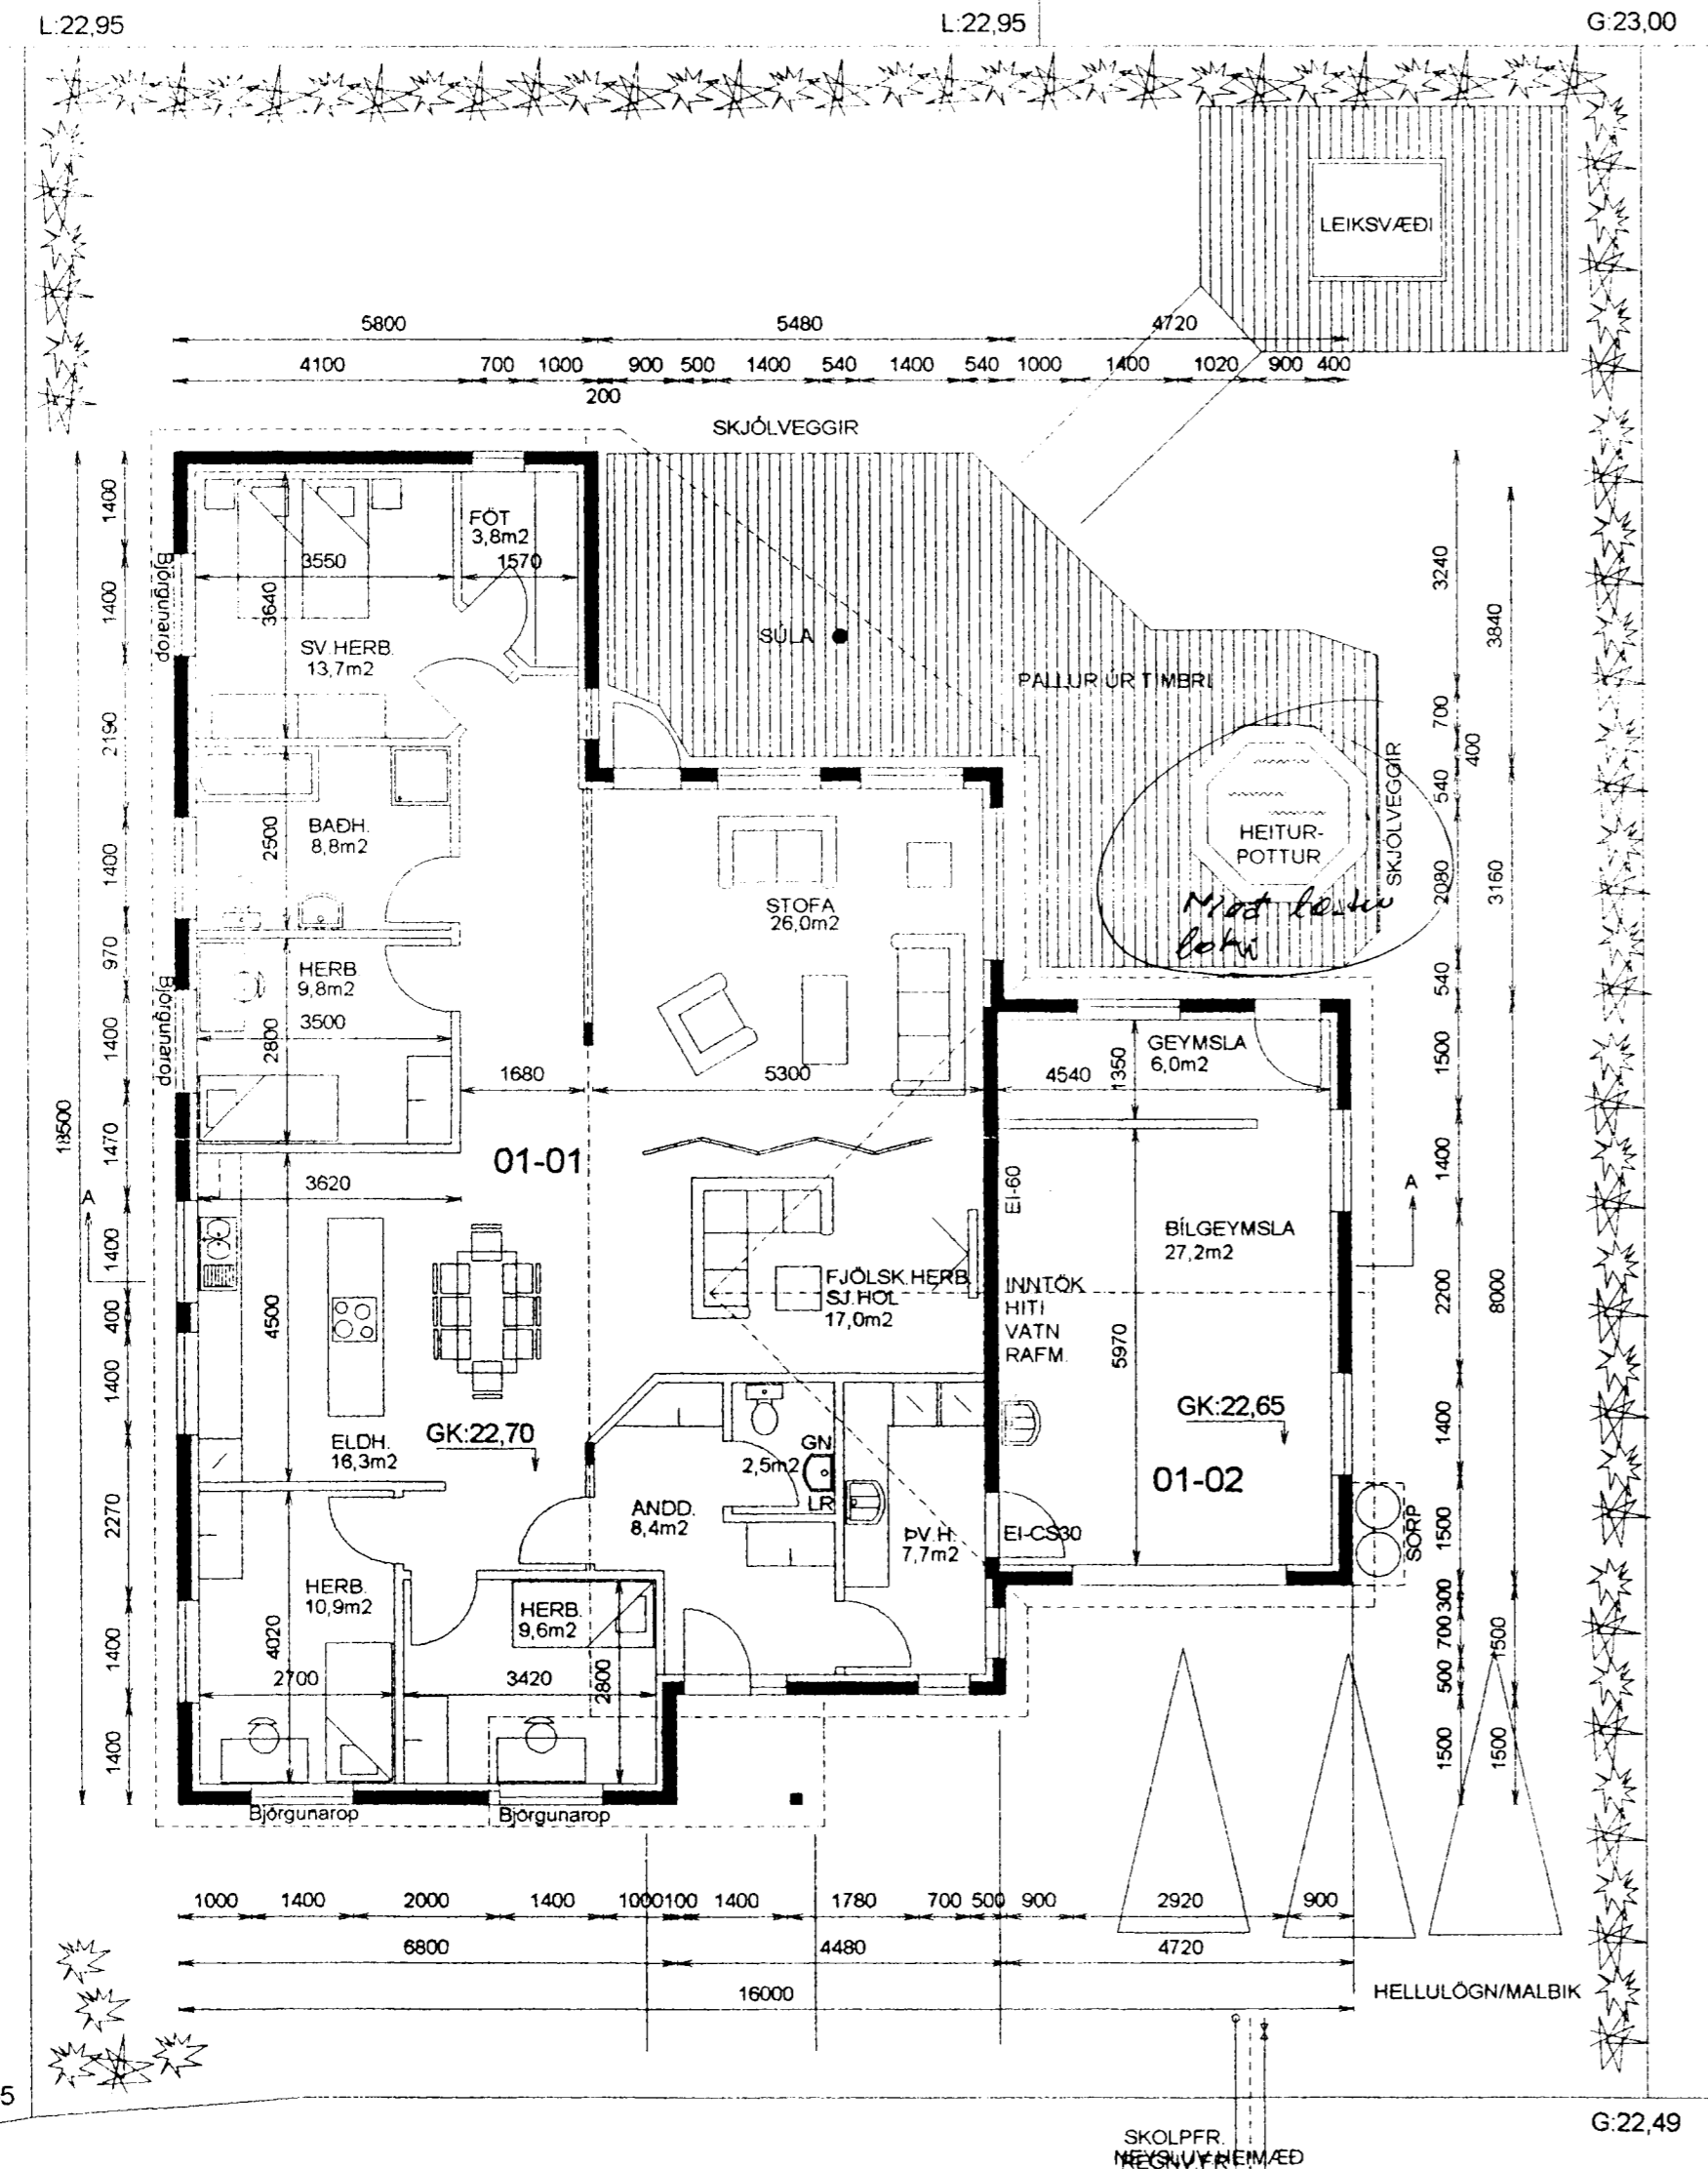

LÓÐ=616,3 m²
 HÚS= 215,9 m²
 HLUTF =0,35

AFSTÖÐUMYND 1:500
 MÆLIBLAÐ 25 217,2
 HÆÐARBLAÐ 25 217,2

STÆRÐIR:		
0101 ÍBÚÐ	178,1 m²	657,8m³
0102 BÍLGEYMSLA	37,8m²	137,1m³
BOTNPLATA:		43,2m³
SAMTALS	215,9m²	838,1m³
LÓÐ 616,3 m²		
NÝTINGARHLUTFALL	0,35	

LÓÐARFRÁGANGUR.
 FYLLA SKAL Í LÓÐINA TIL AD NÁ FRAM GEFNUM HÆÐARKÓTUM Á PLÓTUM (GK 22,70)
 MED LÓÐARMÖRKUM SKAL LEITAST VIÐ AD RASKA HRAUNI EINS LÍTID OG KOSTUR ER

FLÉTTUVELLIR 16 HAFNARFIRÐI

GRUNNMYND - AFSTÖÐUMYND

Mkv. 1:100	1:500
Hannað	E.V.
Teiknað	E.V.
Yfirfarið	

Nr. Dags. Breyting Af Dags. **JÚLÍ2005** Blað Nr. **FLÉTTUV16GM**

ÁRITUN SAMRÆMINGARHÖNNUÐAR
Eyjólfur Valgarðsson
 Eyjólfur Valgarðsson Kt.280857-4169

TR.aust s/f
 TÆKNIFRÆÐINGARNIR
 Eyjólfur Valgarðsson Kt.280857-4169
 Sigurður Grétarsson Sími: 471-2257

Nr.	Dags.	Breyting	Af	Dags.	Blað	Nr.	Yfirfarið
			EV				