


Samþykkt þann

Byggingafullgáttur í Hamariró-  
Eh. Kristján Þorarinsson

ASKILID,  
SJA BOKUN

Skráningartafla: Fléttuvellir 16 Hafnarfirði					Skrásetjari: Eyjólfur Valgarðsson												
Landnúmer: 200136					Kennitala: 280857-4169												
Matshlutanúmer: 01					Útgáfa: 4.01b Dags.: 1.7.2005												
Uppskipting og lýsing					Stærðir												
D0 Lokun	D1 Rými hæð-röð	D2 Notkun texti	D3 Höfuð- flokkun	D4 Eignar- hald	D5 Botnflotur m²	D5M Milliflotur m²	D6 Stigar m²	D7 Op m²	D8 Brúttóflotur m²	D9 Brúttóflotur sh < 1,8	D10a Salarhæð min	D10b Salarhæð max	D11 Brúttó rúmmál m³	D12 Nettóflotur m²	D16 Birt flatarmál m²	Reiknitala skiptarúmmáls	D17 Skipta- rúmmál m³
		<b>Matshluti</b>			215,9	0,0	0,0	0,0	215,9	0,0			838,1	201,5	215,9		741,381
		<b>Botn</b>											43,2				
A	01 0101	<b>1. hæð</b>	N	0101	215,9	0,0	0,0	0,0	215,9	0,0			794,9	201,5	215,9		
A	0102	<b>Íbúð</b>	B	<del>0101</del> 0102	178,1				178,1		2,70	4,75	657,8	165,6	178,1	3,69	611,064
		<b>Bilgeymsla</b>			37,8				37,8		2,70	4,15	137,1	35,9	37,8	3,63	130,317
<b>Athugasemdir</b>																	
<b>Sameignir sumra</b>																	
Eignarhald																	
Eignar- hald	Notkun texti	Birt flatarmál m²	Skiptarúmmál Séreign m³	Skiptarúmmál Séreign og sameign m³													
0101	<b>Íbúð</b>	215,9	741,381	741,381													
	<b>Alls</b>	215,9	741,381	741,381													

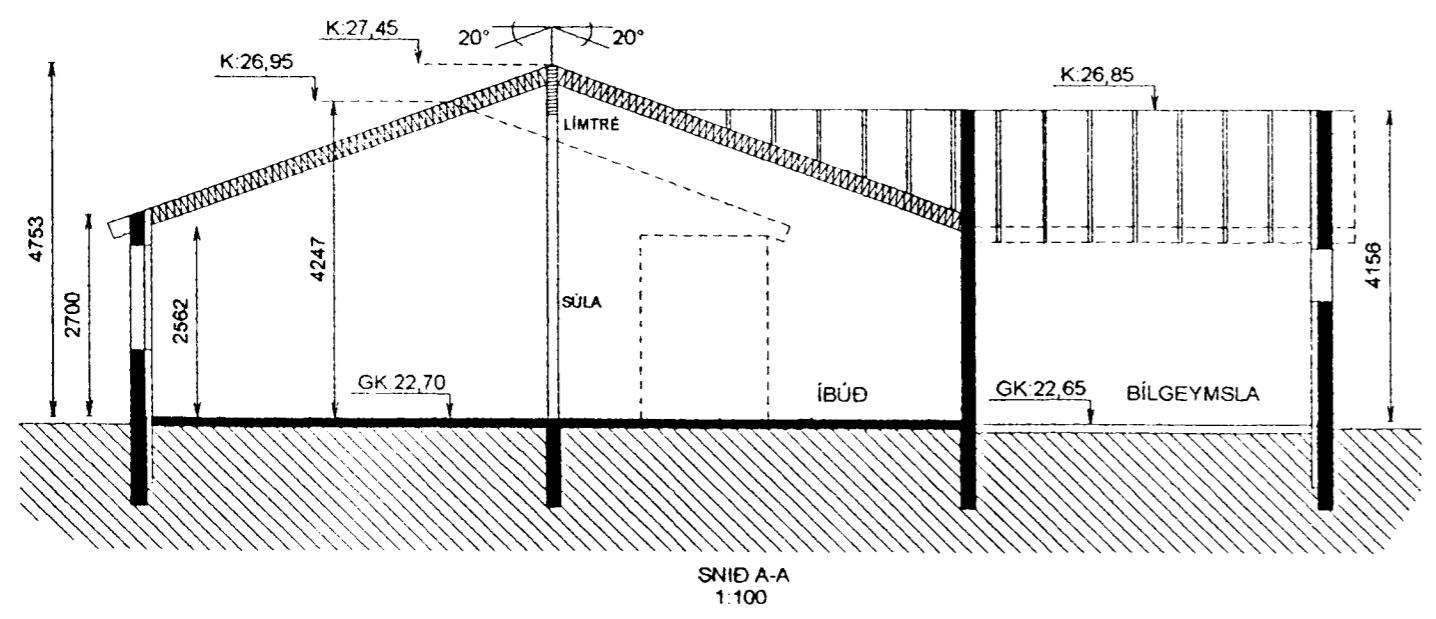

FLÉTTUVELLIR 16 HAFNARFIRÐI

SNID A-A - SKRÁNINGARTAFLA

Mkv. 1:100

Hannað E.V.

Teiknað E.V.

Yfirfarið

Nr	Dags	Breyting	Af
1	12APRIL04	SALARHÆDIR ENDURSKODADAR	E.V.
2	12APRIL04	EFNI ÚTVEGGJA Í SNIDI	E.V.

Dags. JÚLÍ2005 Blað Nr. FLETTUV16SNIDAA

ÁRITUN SAMRÆMINGARHÖNNUÐAR  
Eyjólfur Valgarðsson  
Eyjólfur Valgarðsson Kt:280857-4169

TR.aust s/f  
TÆKNIFRÆÐINGARNIR  
Sigurður Grétarsson Sími: 471-2257