Samþykkt á fundi byggingarnefndar þ. 3 16 1991
BYGGINGAFULLTRÚINN
HAFNARFIRÐI

SUÐVESTUR 1:100

Útlit til suðvesturs
hlið sem snýr að húsi

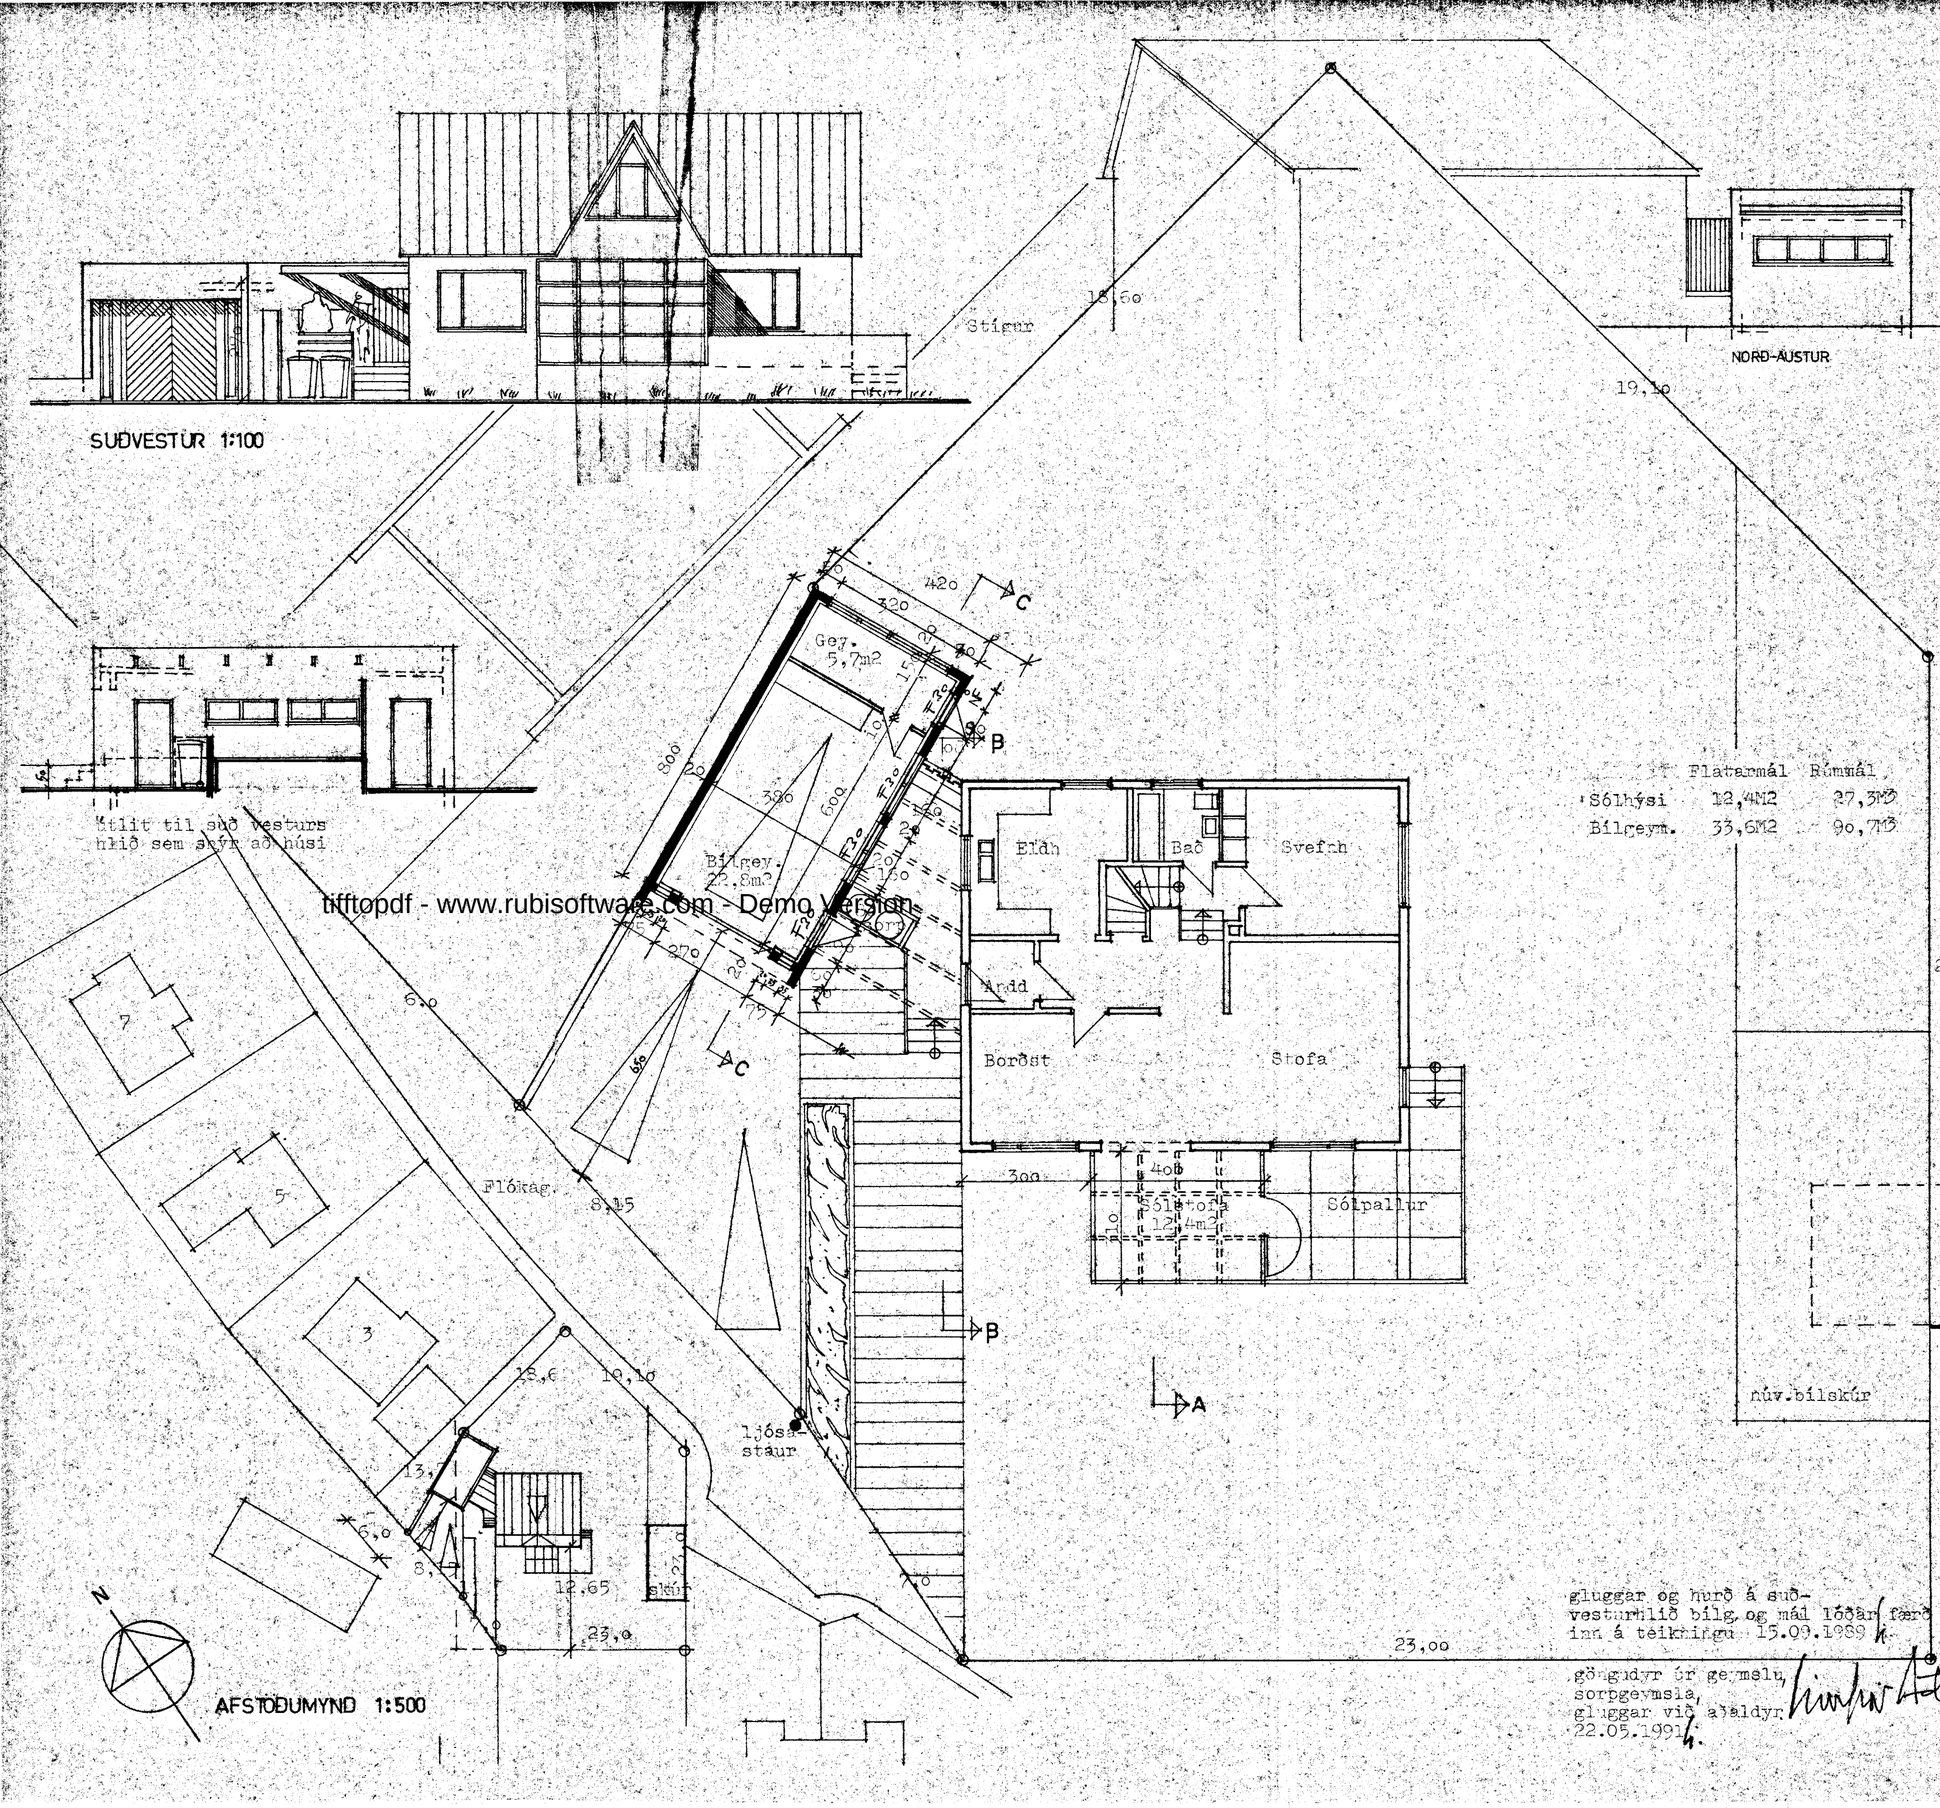

AFSTÖÐUMYND 1:500

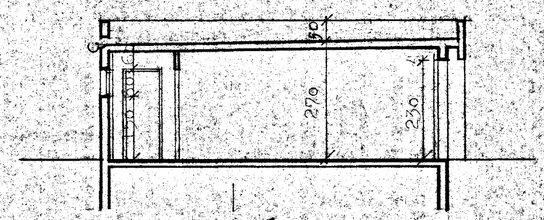

SNIÐMYND C-C

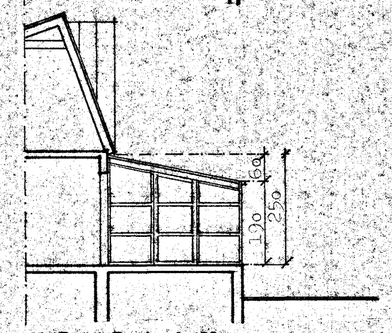

SNIÐMYND A 1:100

	Flatarmál	Rúmmál
Sólhýsi	12,4M2	27,3M3
Bílgeym.	33,6M2	9o,7M3

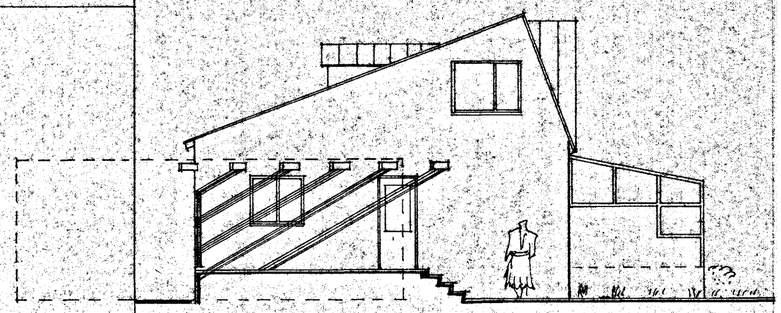

NORÐVESTUR ÚTLIT/SNIÐ B-B 1:100

gluggar og hurð á suðvesturhlið bílg. og mál lóðar færð inn á teikningu 15.09.1989 /h.

gönguhurð úr geymslu, sorpgeymsla, gluggar við afaldyr 22.05.1991 /h.

ÚTLIT NORÐ AUSTUR 07.07.1989 /h.

FLÓKAGATA 1 HAFNARFIRÐI

Viðbygging, sólhýsi, bílskúr

01

mkv: 1:100 dags 30.06 1989 teikn SJJ bl

SIGURÞÓR ADALSTEINSSON ARKITEKT FAÍ

tifftopdf - www.rubisoftware.com - Demo Version