


Samþykkt á fundi bygginga-
nefndar p. 24/1 1968


BYGGINGAFULLTRÚINN
| HAFNARFIRÐI

F. Sigmundsson

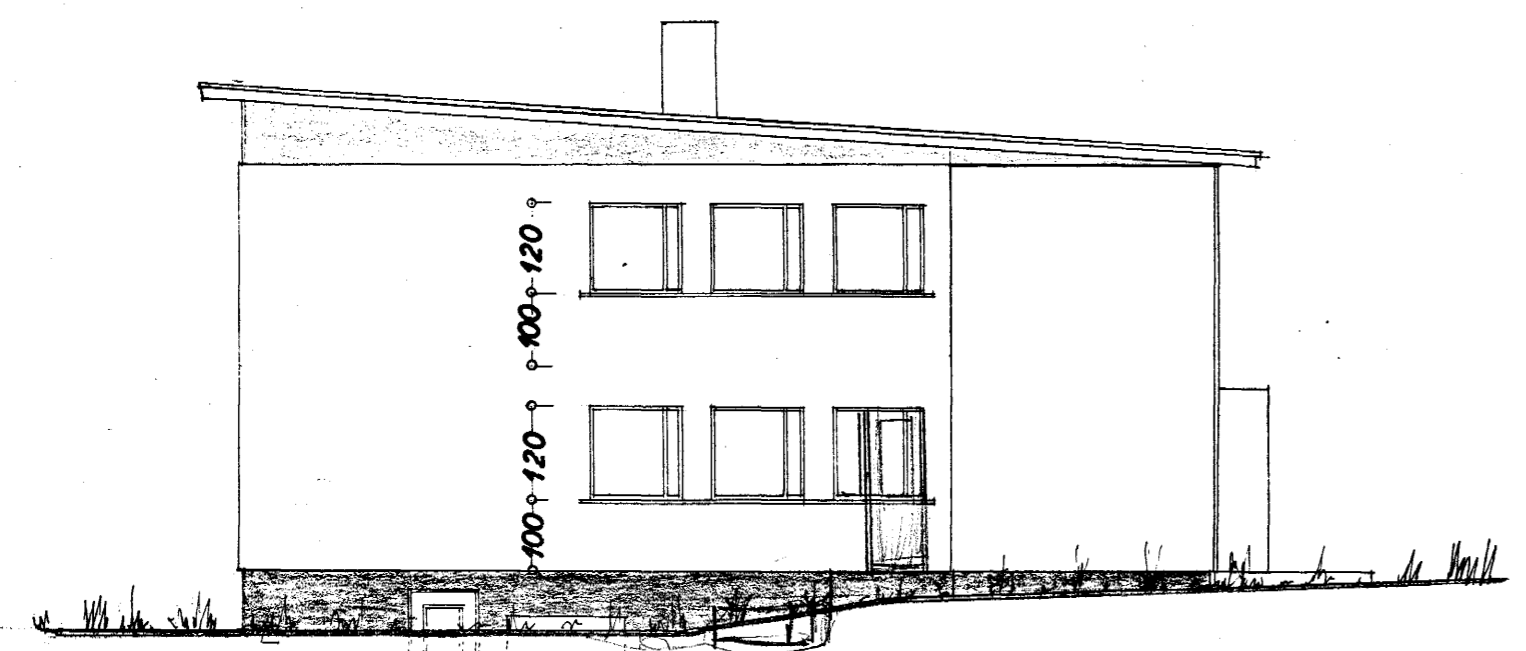


tifftopdf - www.rubissoftware.com - Demo Version


Austur

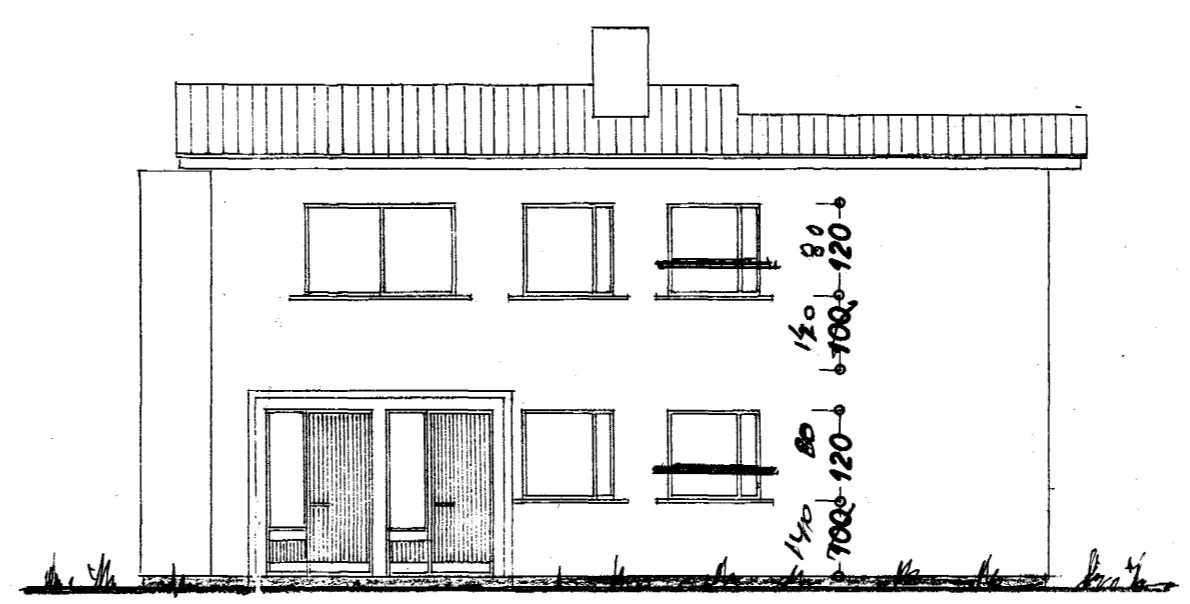

Norður

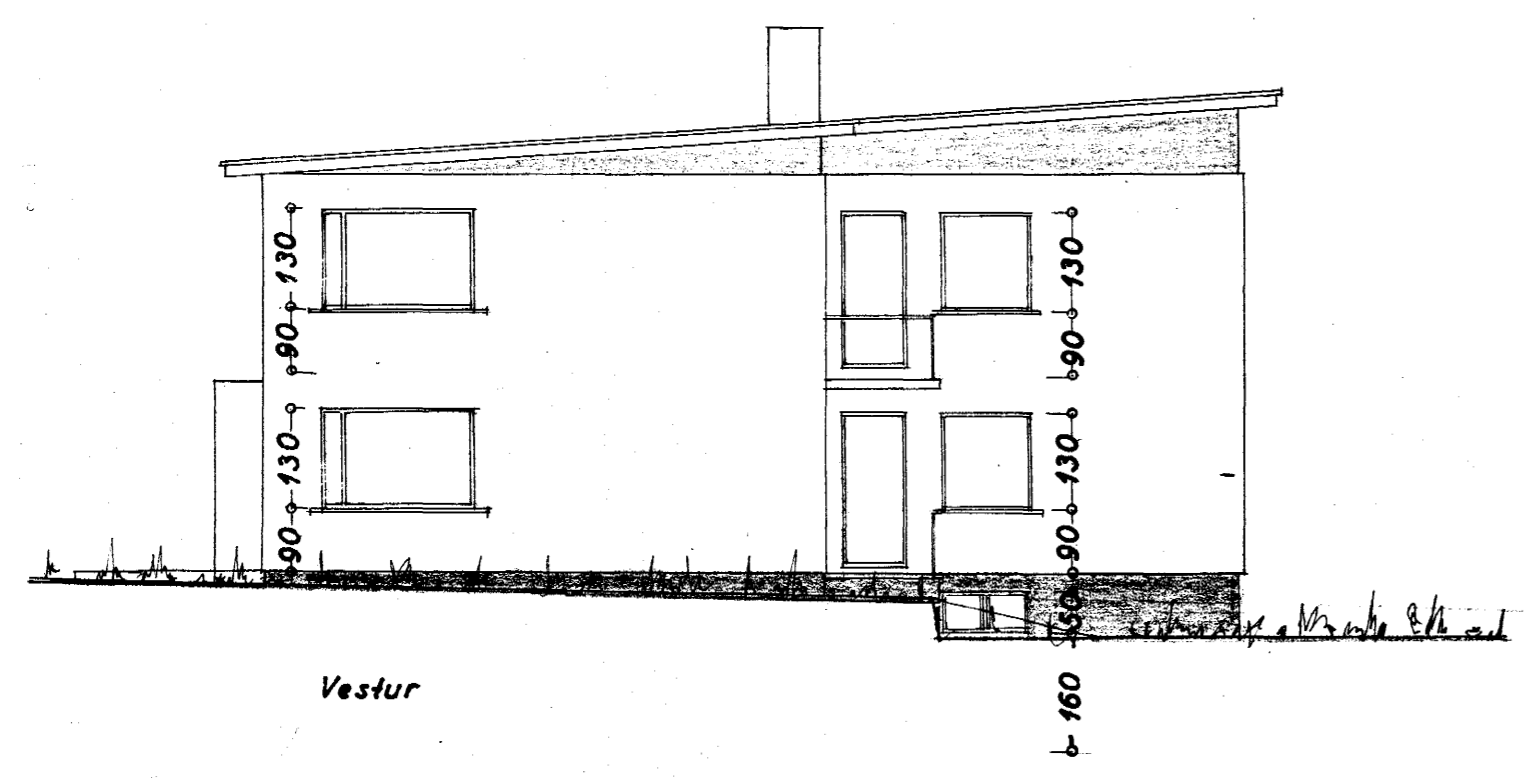

Vestur

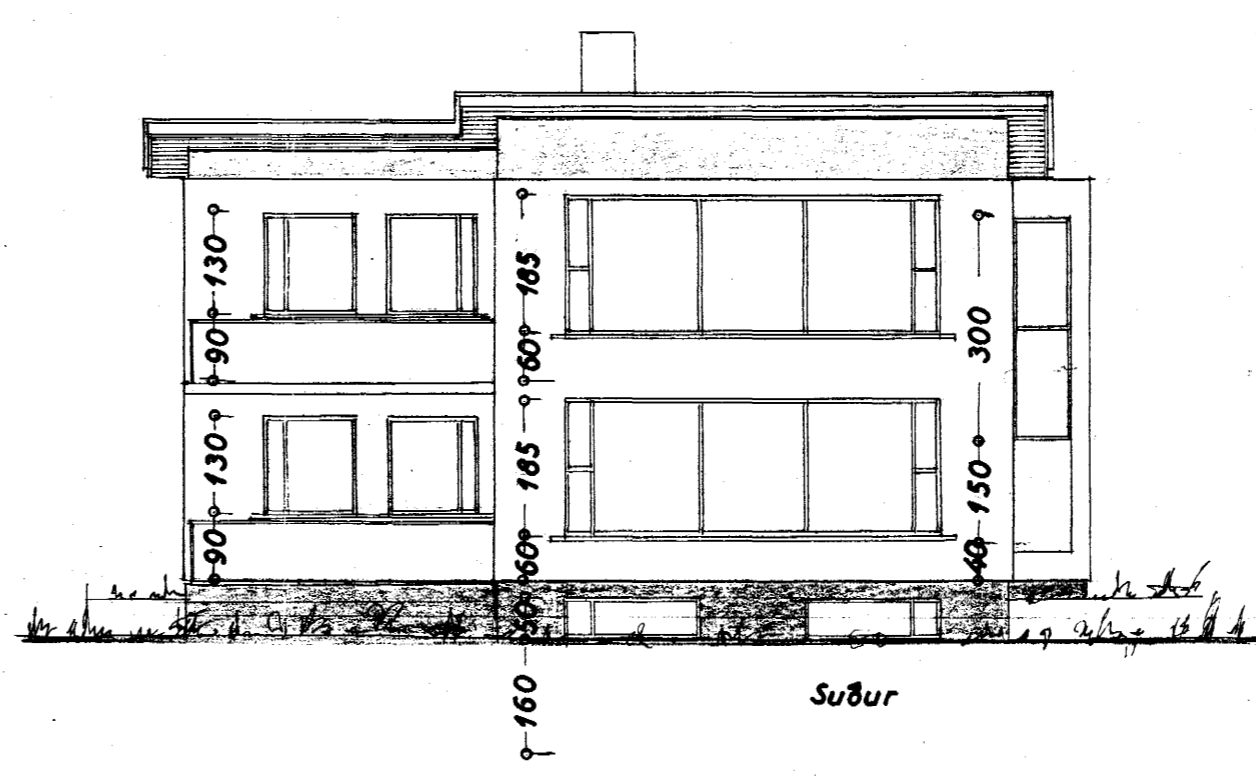

Suður

STÆRÐ:

Hús 124,0 m² 816,0 m³

Lóð 531,0 m²

FLÓKAGATA NR. 2

BLAÐ 1

ÚTIT 1:100

Hafnarfirði í janúar 1968

F. Sigmundsson