Þakbreyting á íbúðarhúsi HJÖRLEIFS BERGSTEINSSONAR við FLÓKAGÖTU 4

Samþykkt á fundi byggingarnefndar þ. 2/10 1960.

BYGGINGAFULLTRÚINN
Í HAFNARFIRÐI

Fyrir

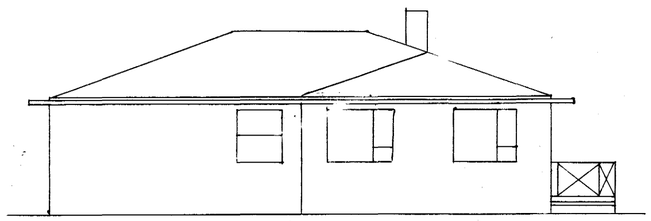

austur

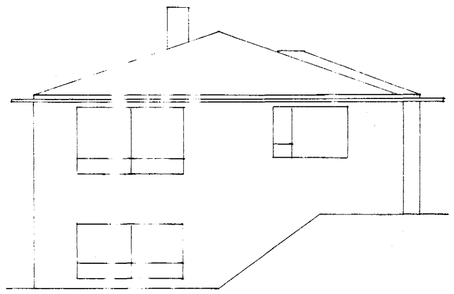

suður

Eftir

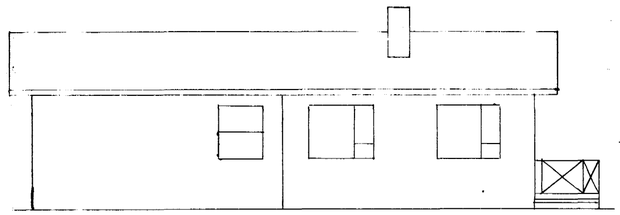

austur

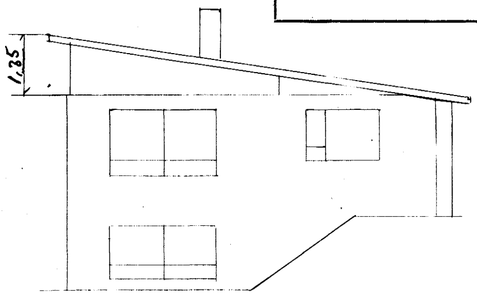

suður

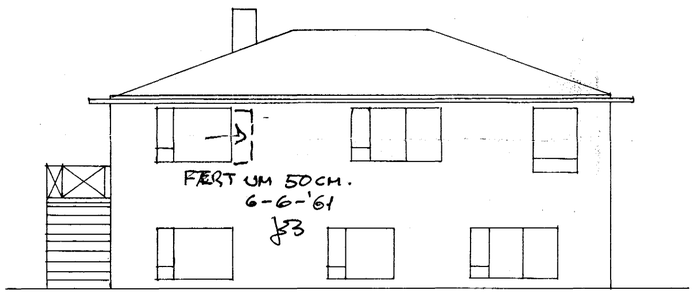

vestur

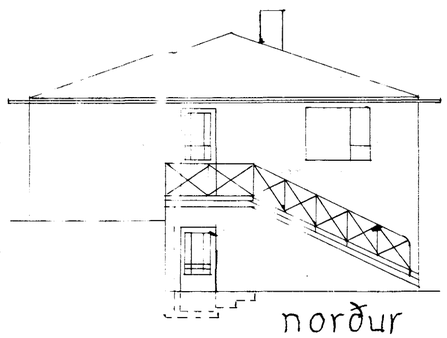

norður

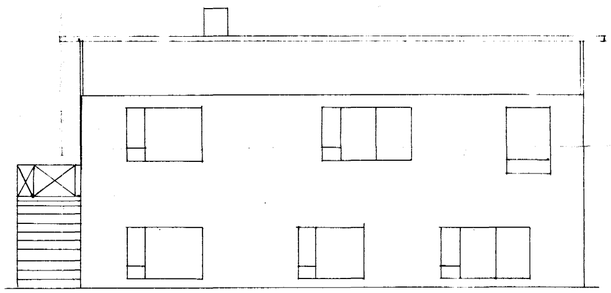

vestur

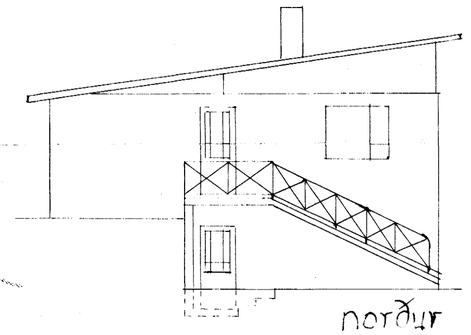

norður

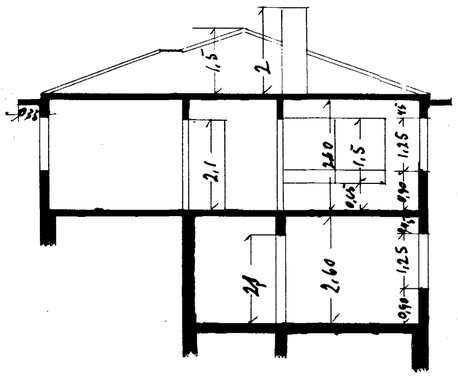

sneið A-A

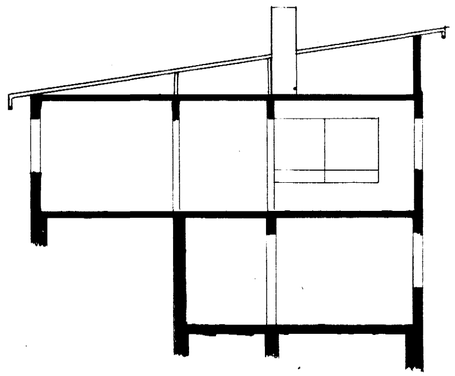

sneið A-A

Hafnarfirði 7-8-1960
H. Bergsteinsson