

FLÓKAGATA 5.



HAFNARFIRÐI.

- FLATARMÁL 1. HEDAR BRÚTTÓ = 130,67 M²
- FLATARMÁL 1. HEDAR NETTÓ = 108,50 M²
- FLATARMÁL 2. HEDAR BRÚTTÓ = 135,67 M²
- FLATARMÁL 2. HEDAR NETTÓ = 108,50 M²
- FLATARMÁL KJALLARA BRÚTTÓ = 31,87 M²
- FLATARMÁL BÍLAGEYMSLU BR. = 50,40 M²

Samþykkt á fundi bygginga-
nefndar p. 21. 8 1968

BYGGINGAFULLTRÚINN
I HAFNARFIRÐI

[Signature]

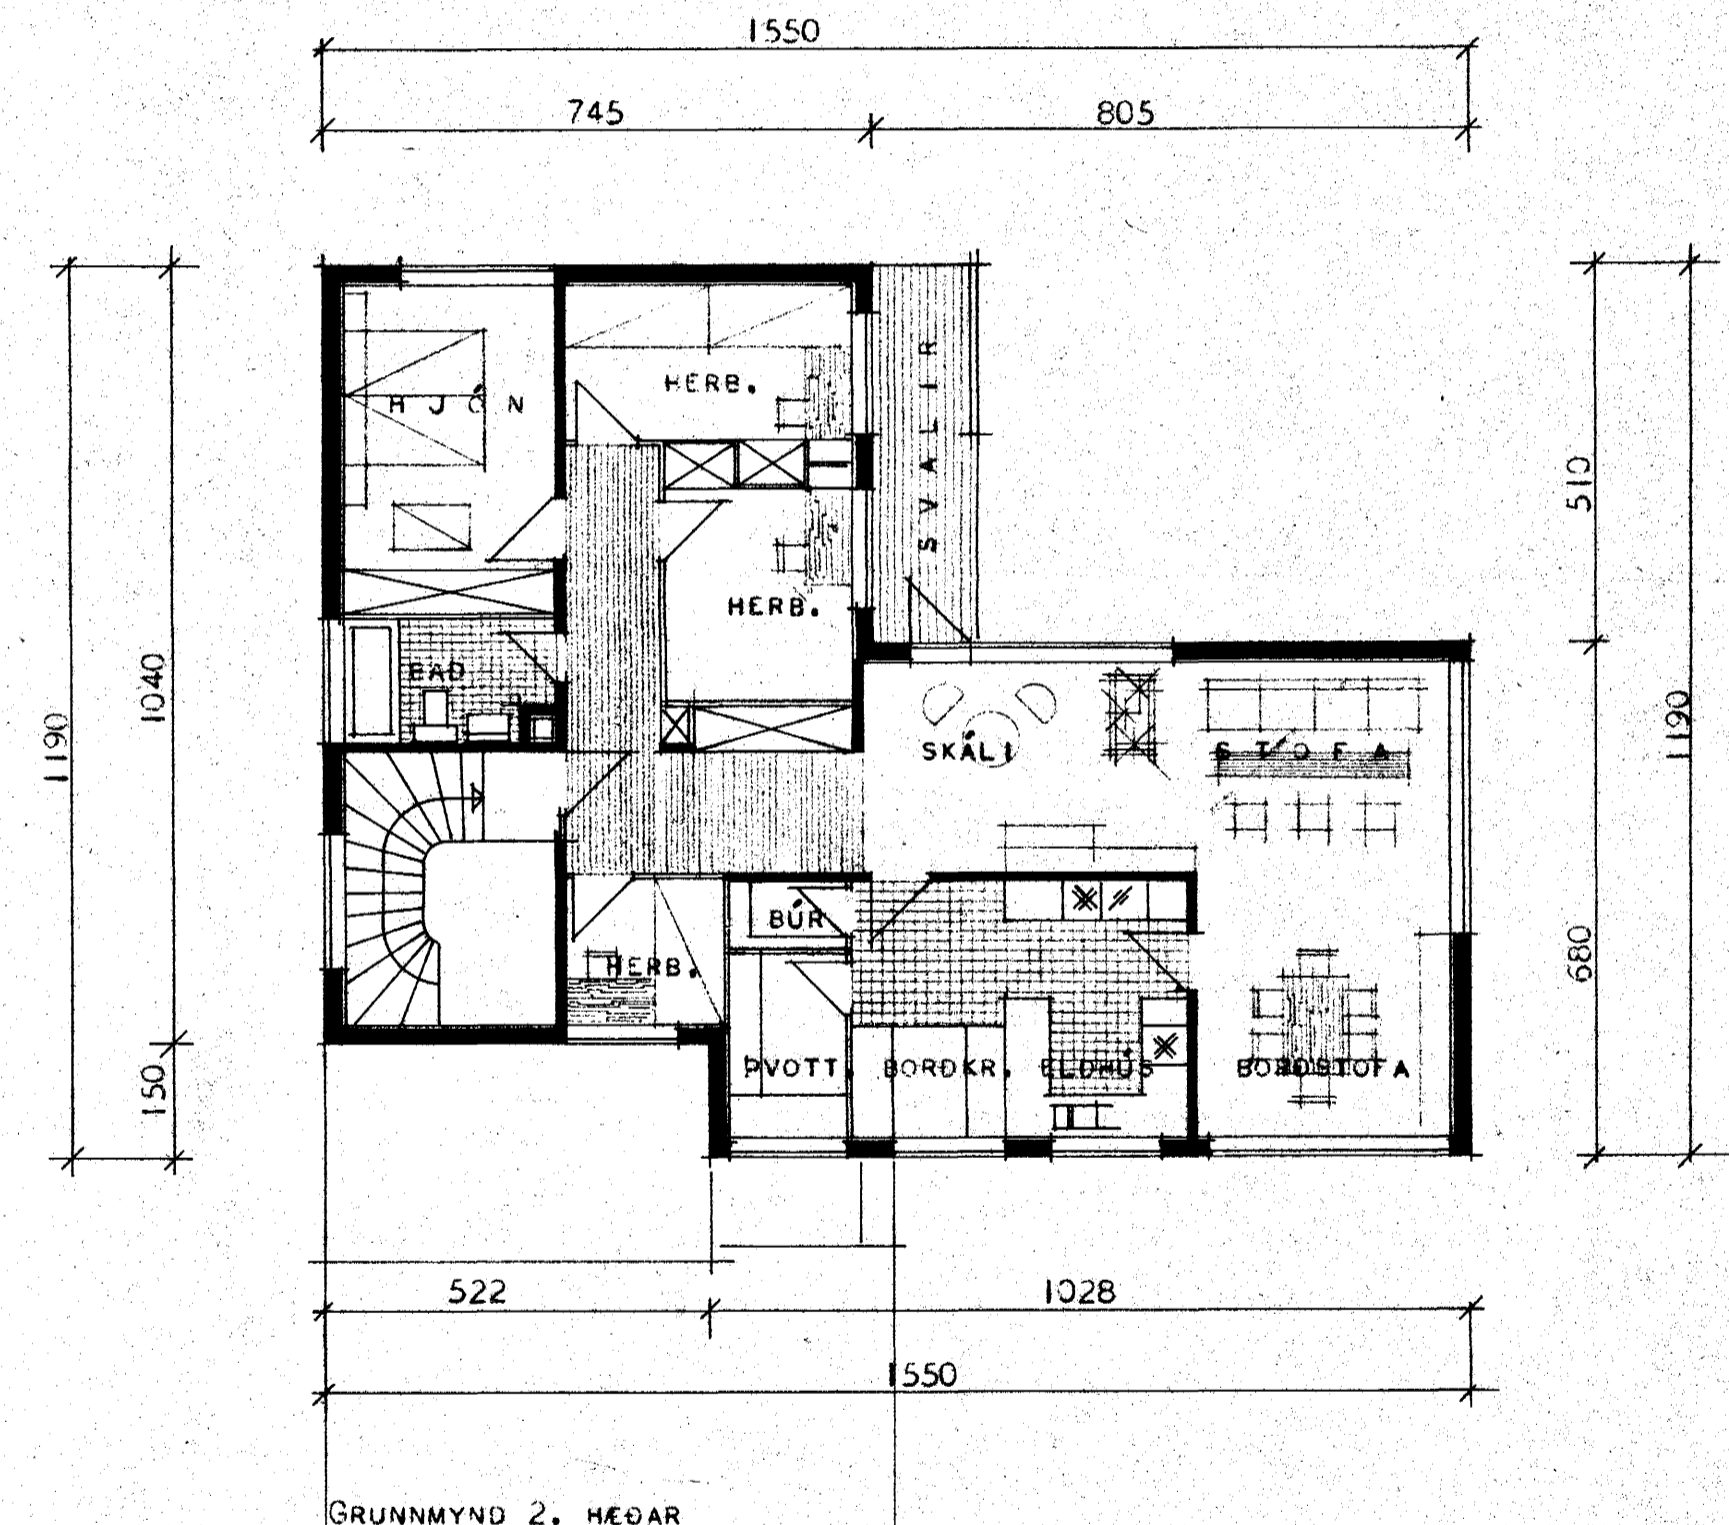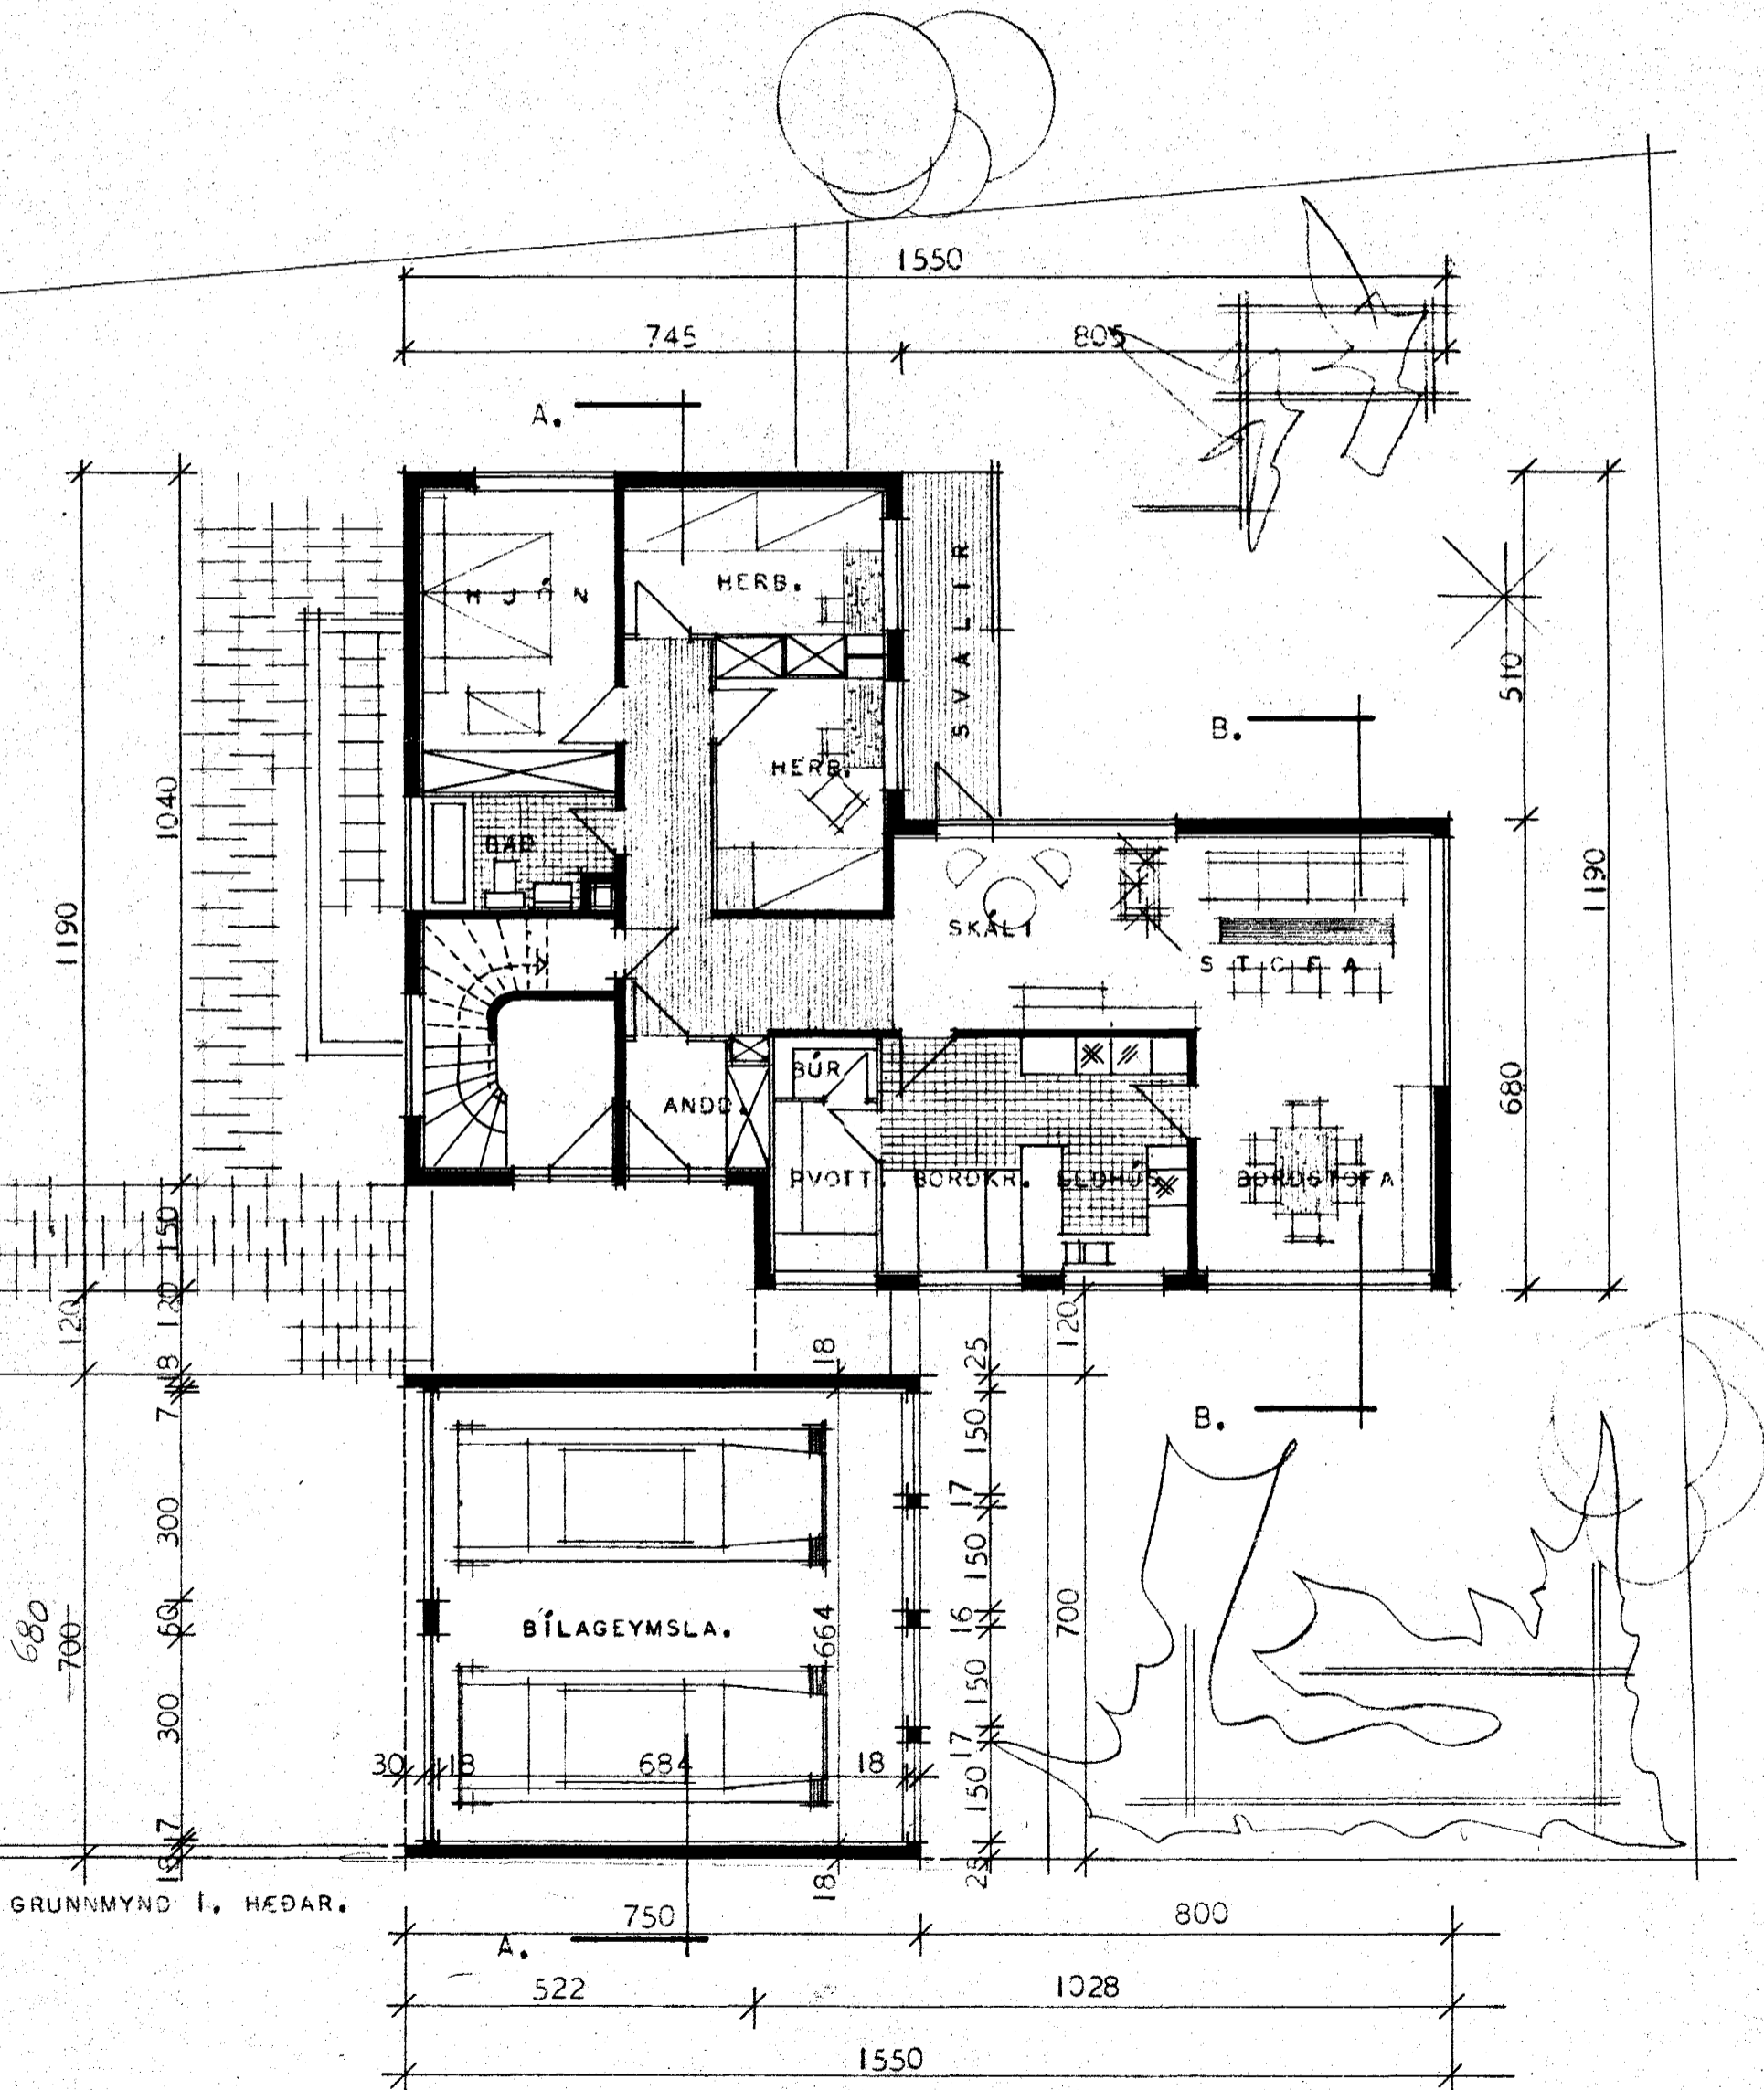

BÍLGEYMSLA TEIKNUD Í ÁGÚST 1968.

HÚSNÆÐISMÁLASTOFNUN RÍKISINS	
GRUNNMYNDR MÁL 1:50	TVÍBÝLISHÚS
	VERK
	128 A
	BLAD NR. 1
	FEBRÚAR 1965
<i>[Signature]</i>	
<i>[Signature]</i>	