

# FLÓKAGATA 5.





HAFNARFIRÐI.

Samþykkt á fundi bygginga-  
neindar þ. 21. 8. 1968

BYGGINGAFULLTRÚINN  
Í HAFNARFIRÐI

*E. Sigurðsson*

Gluggabreyting á kjallara hæð. 22/3/69.  
E. Sig.

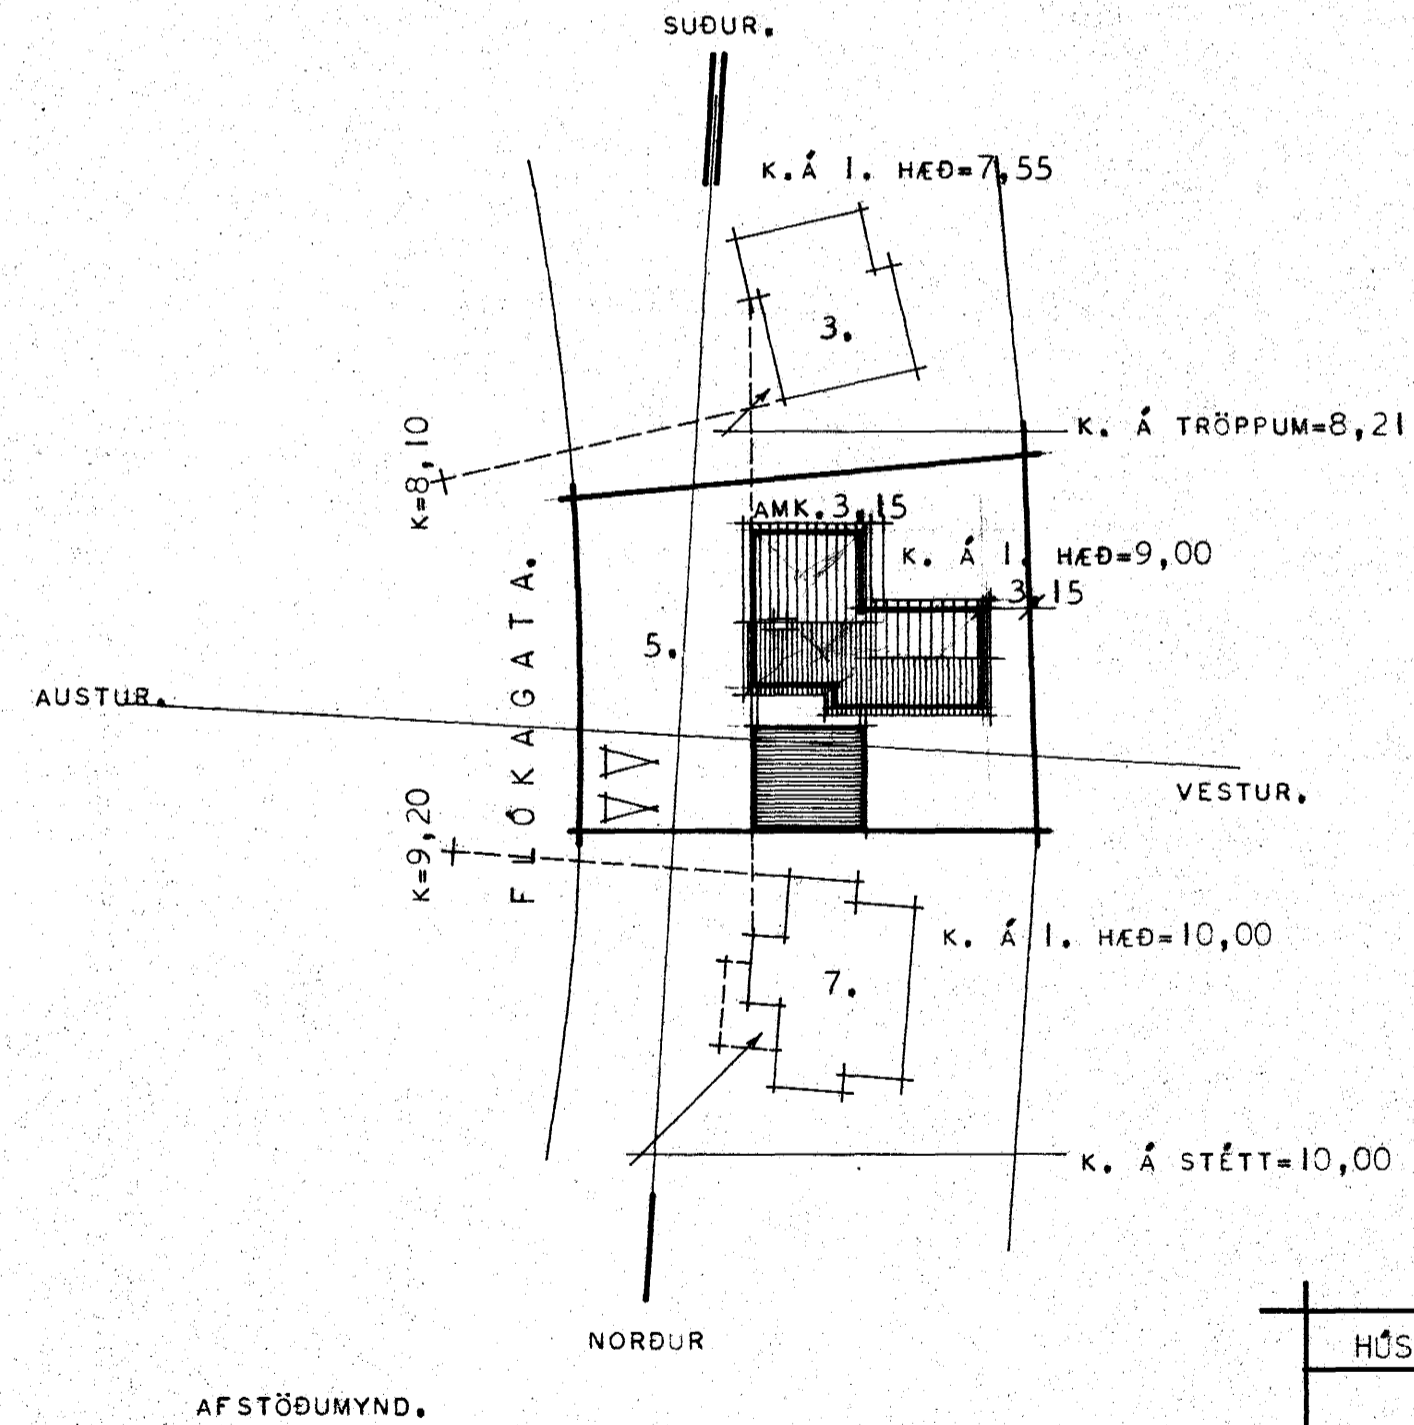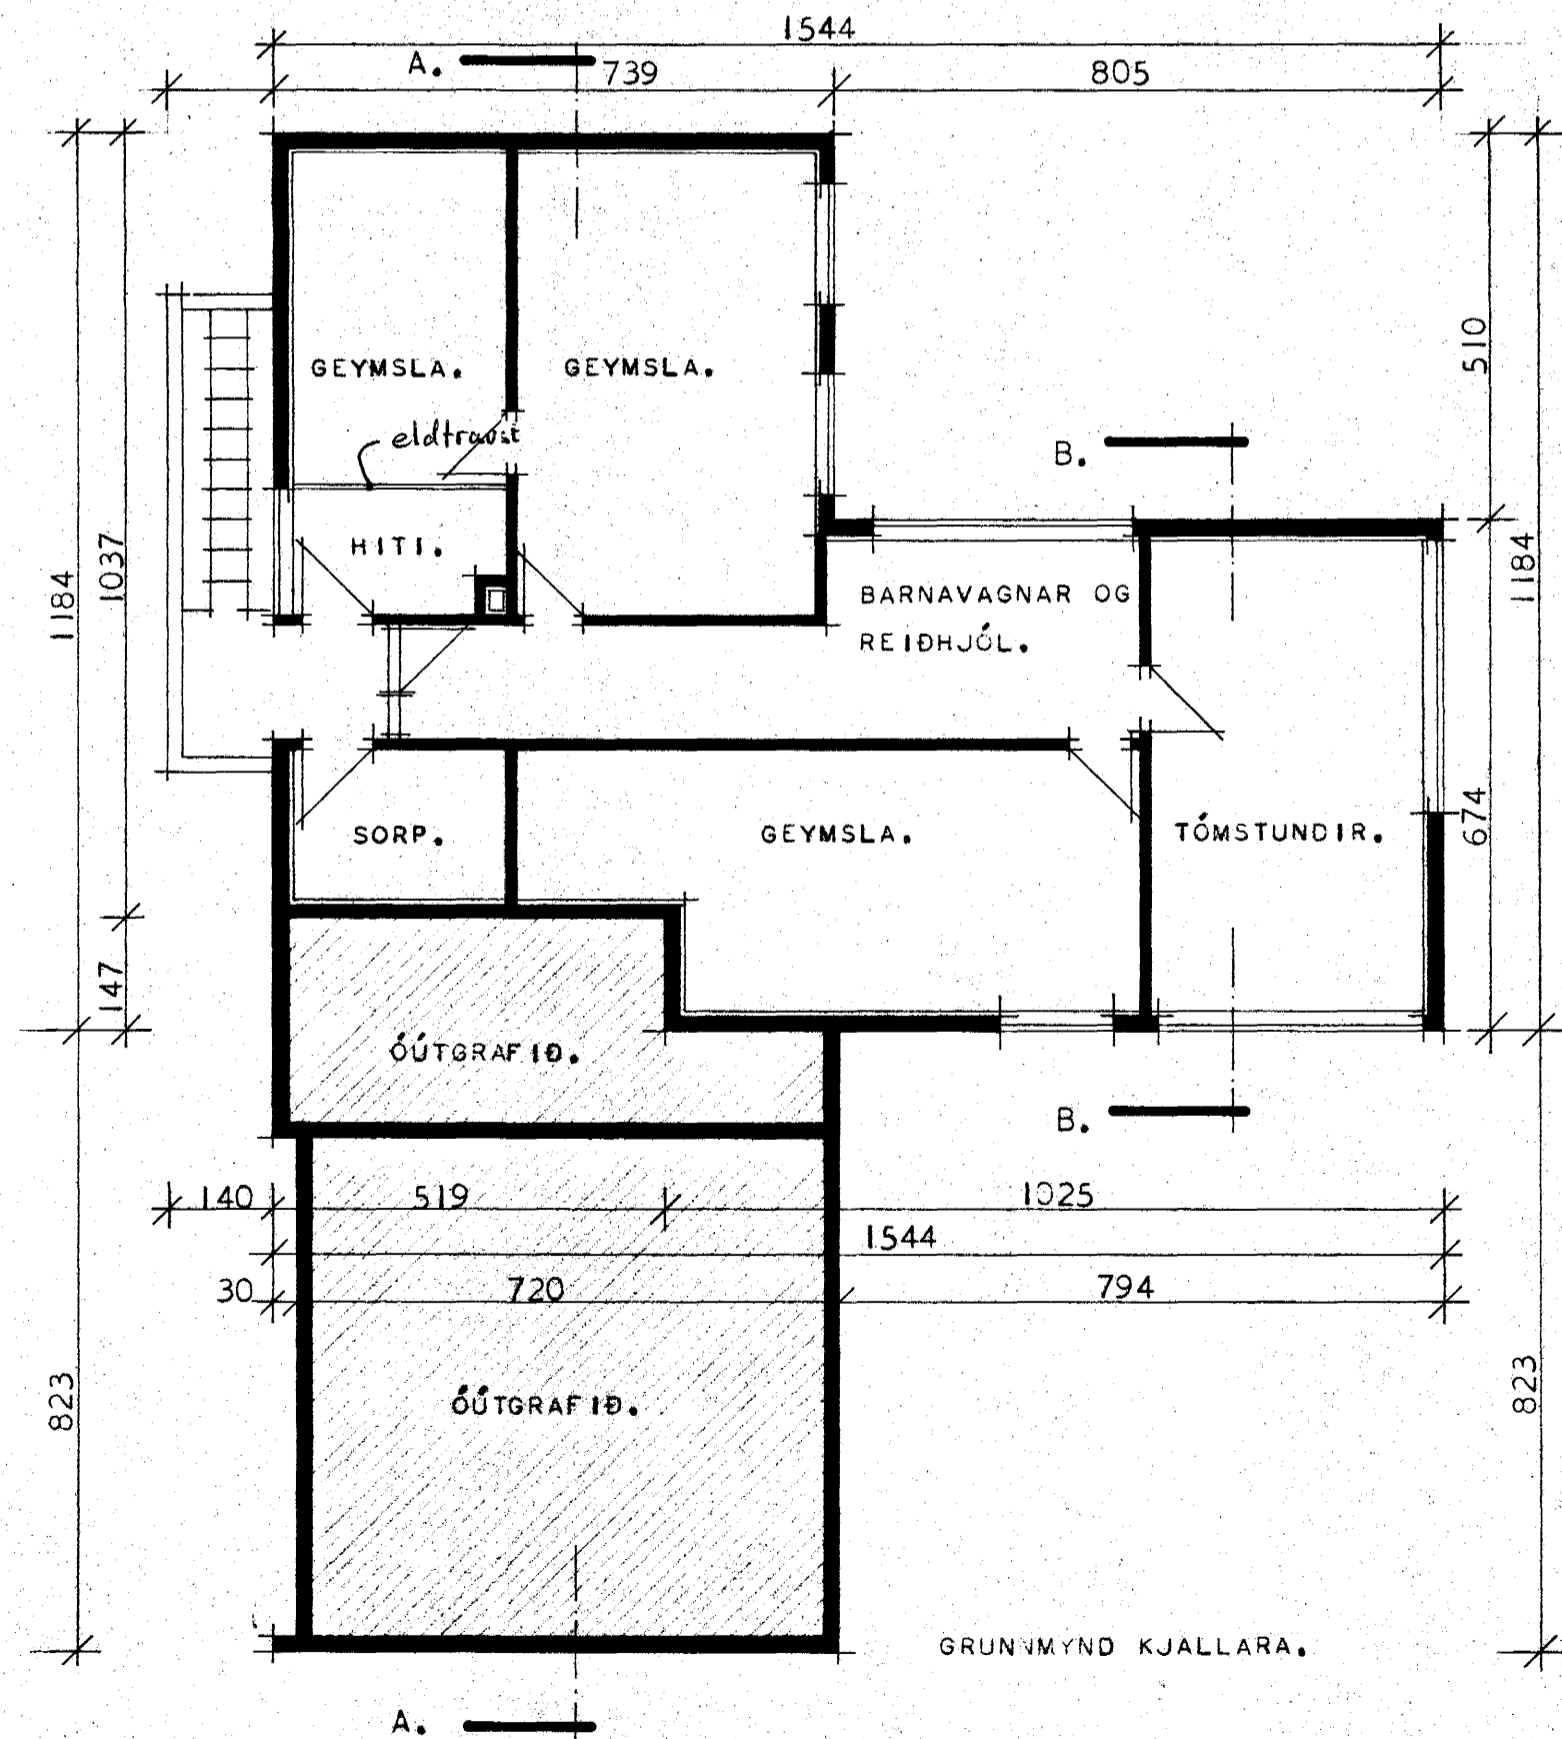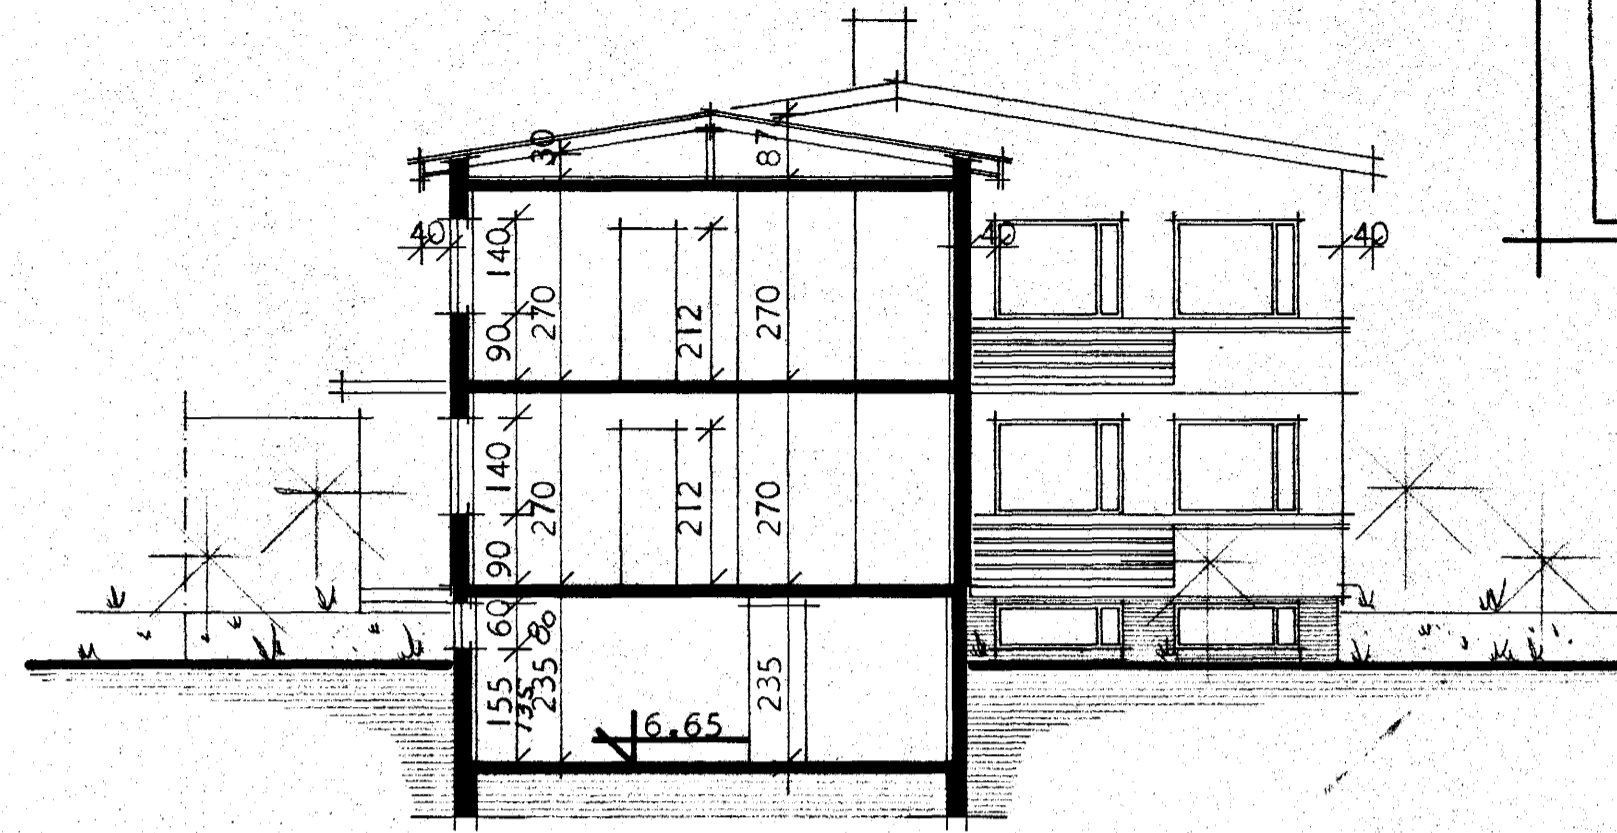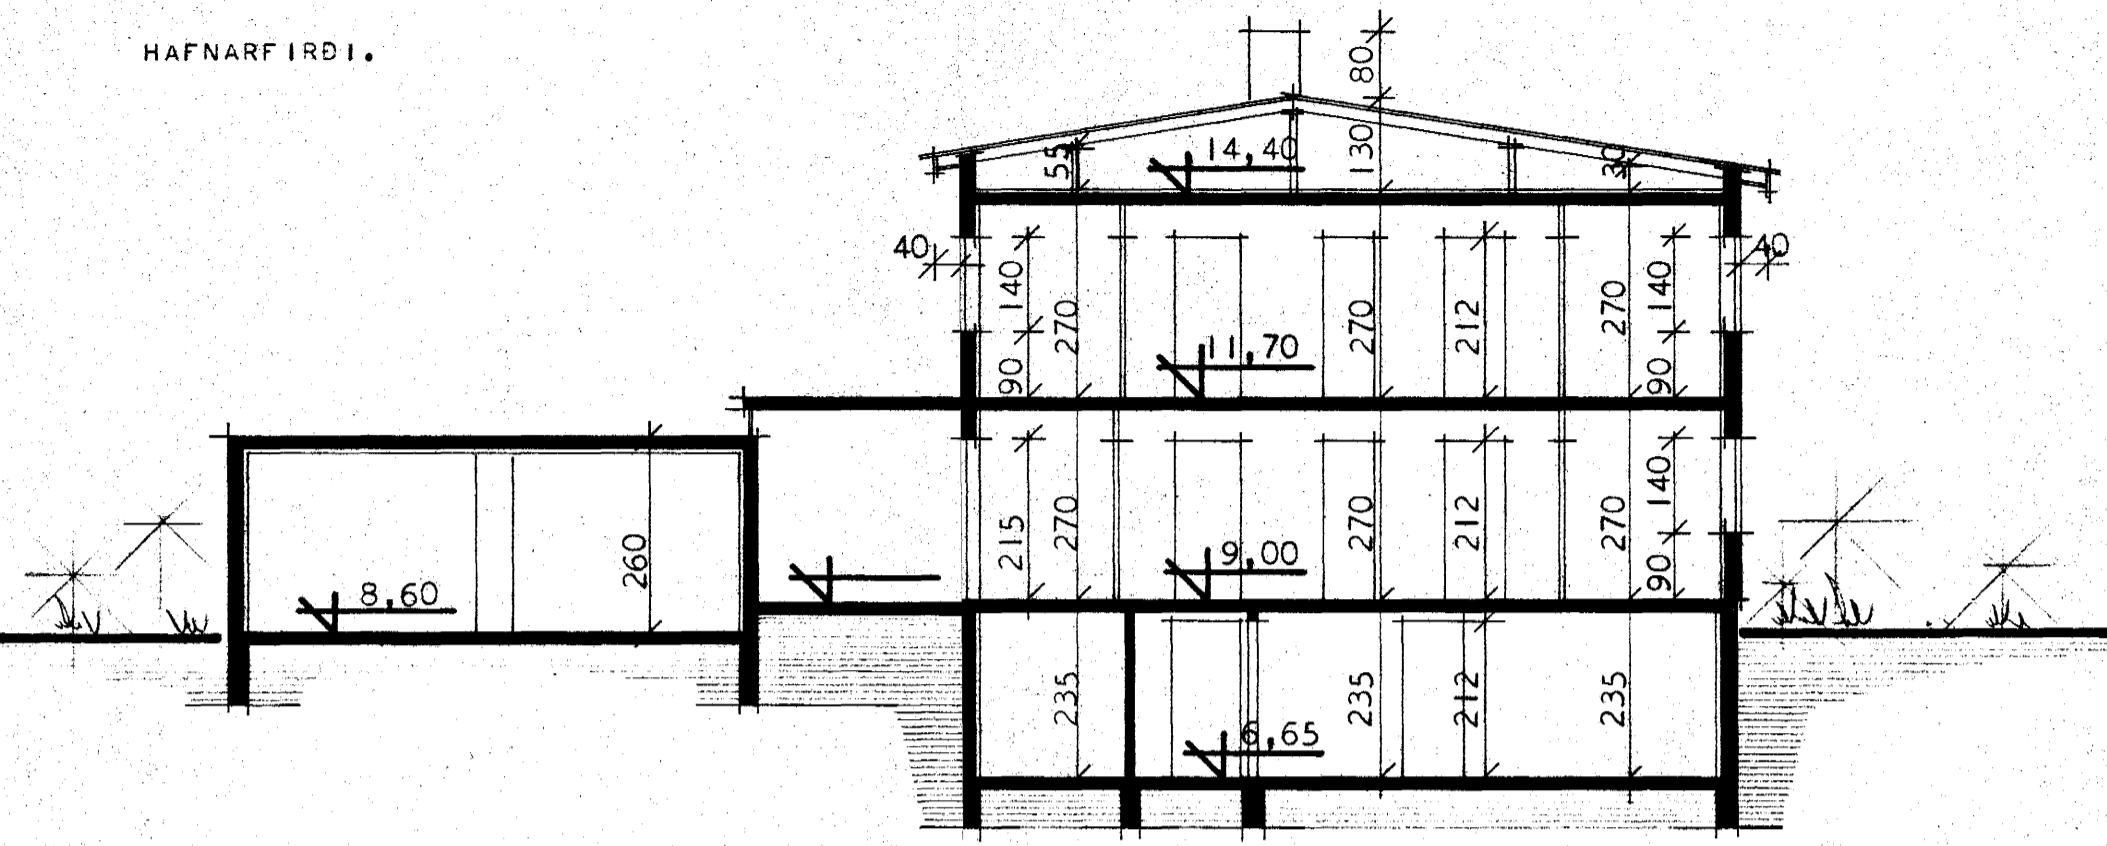

HÚSNÆÐISMÁLASTOFNUN	RÍKISINS.
GRUNNMYND OG SNEIÐING- AR. MÁL 1:100. AFSTÖÐUMYND. MÁL 1:500.	TVÍBYLISHÚS. VERK. <b>128-A.</b> BLAÐ NR. 2. ÁGÚST 1968.
FRUMTEIKNING SIG. GUÐMUNDSSON.	
ENDURTEIKNAD <i>Sigurður P. Halmarsson</i>	