
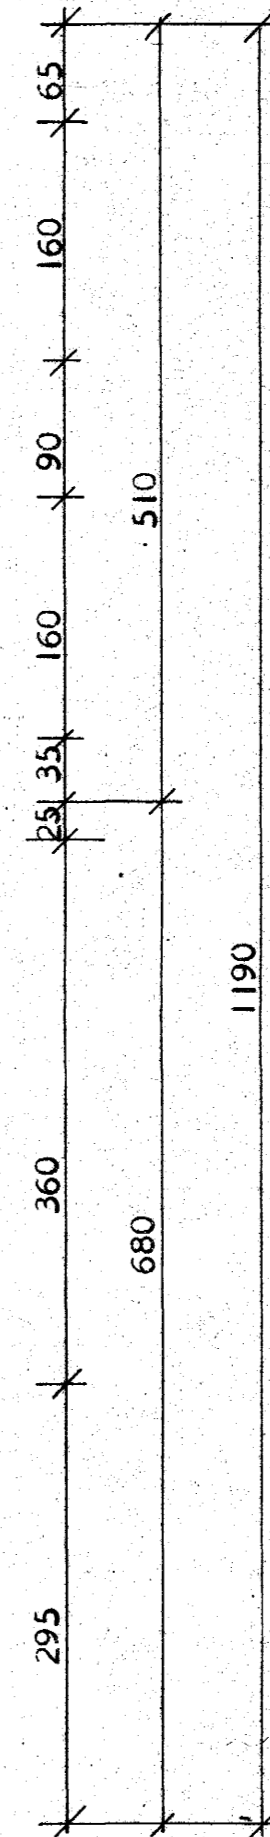
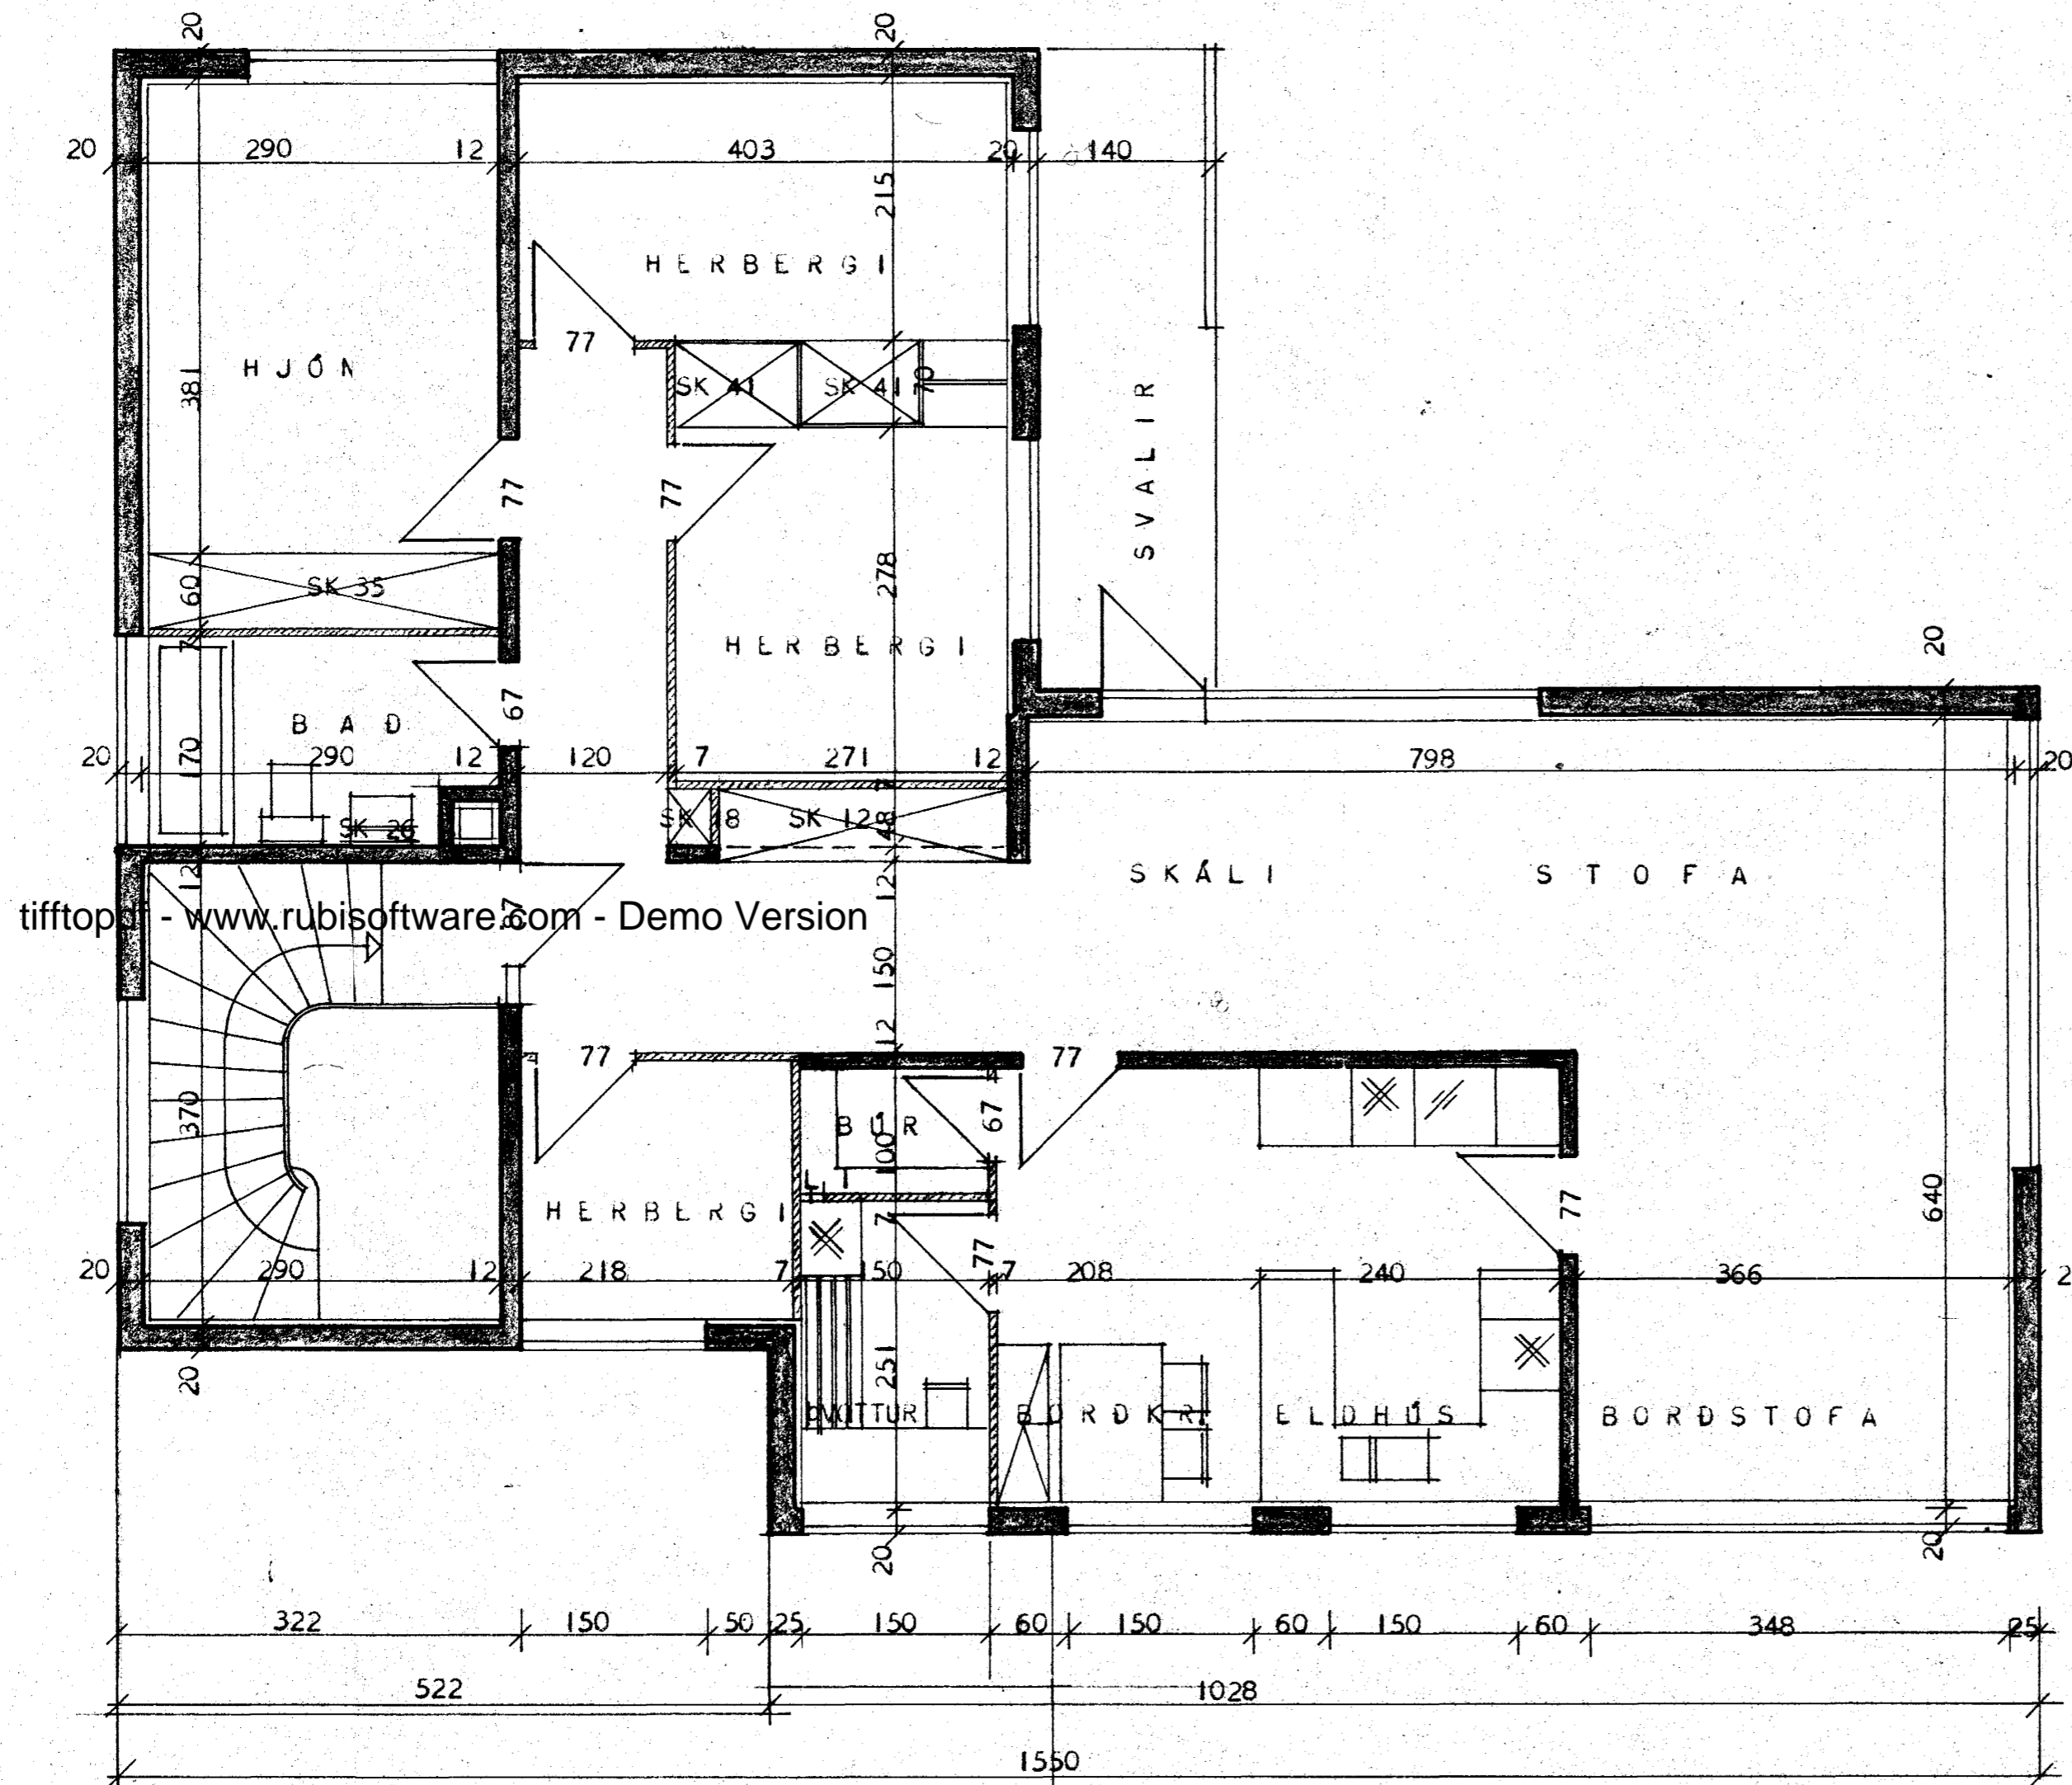
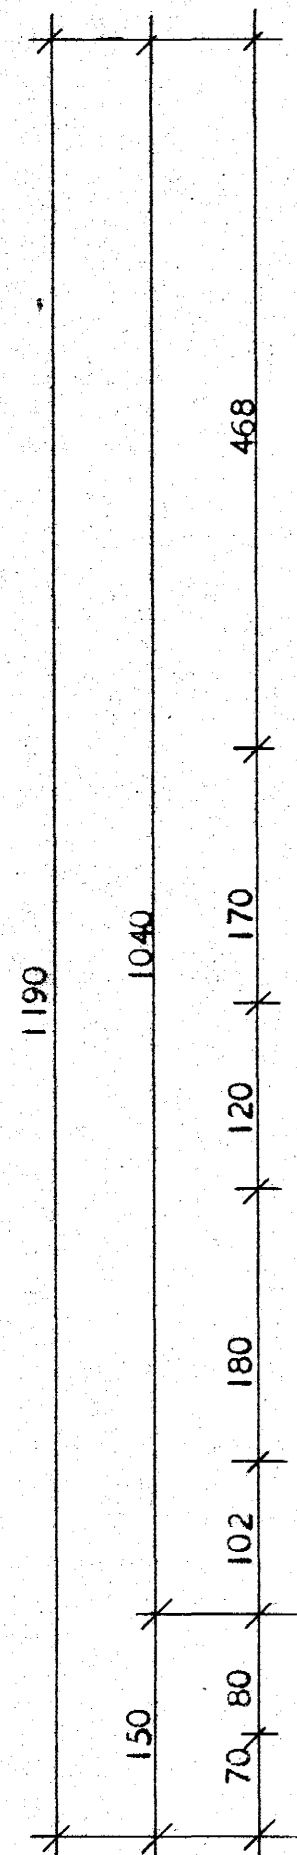


FLÓKAGAFA 5.

HAFNARFIRÐI.

1550

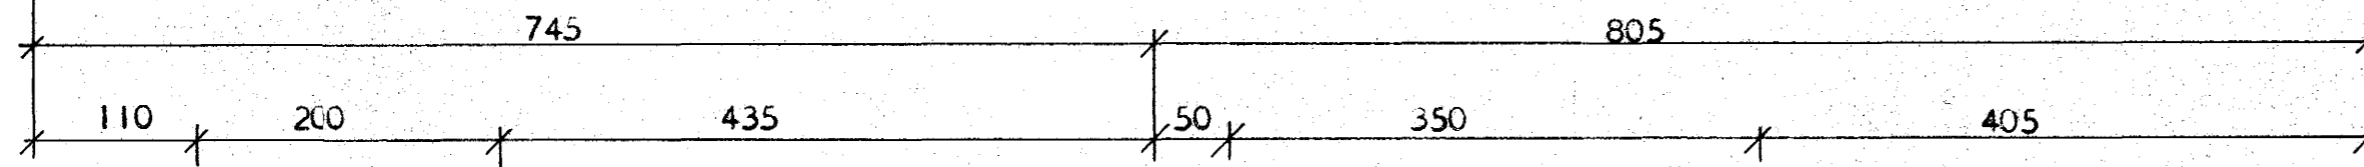

- STEYPTUR VEGGUR
- HLADINN VEGGUR
- SK = SKÁPUR
- L = LOFTRÁS

Samþykkt á fundi bygginga-
nefndar þ. 21. 8. 1968

BYGGINGAFULLTRÚINN
Í HAFNARFIRÐI

[Signature]

tifftop - www.rubissoftware.com - Demo Version

HÚSNÆÐISMÁLASTOFNUN RÍKISINS	
GRUNNMYND 2. HEDAR MÁL 1:50	TVÍBÝLISHÚS VERK 128 A BLAD, NR. 6 FEBRÚAR 1965
<i>[Signature]</i> Halldór Halldórsson	

BREYTT Í ÁGÚST 1968. B.R.H.