



Grunnmynd Kjallari
1:100

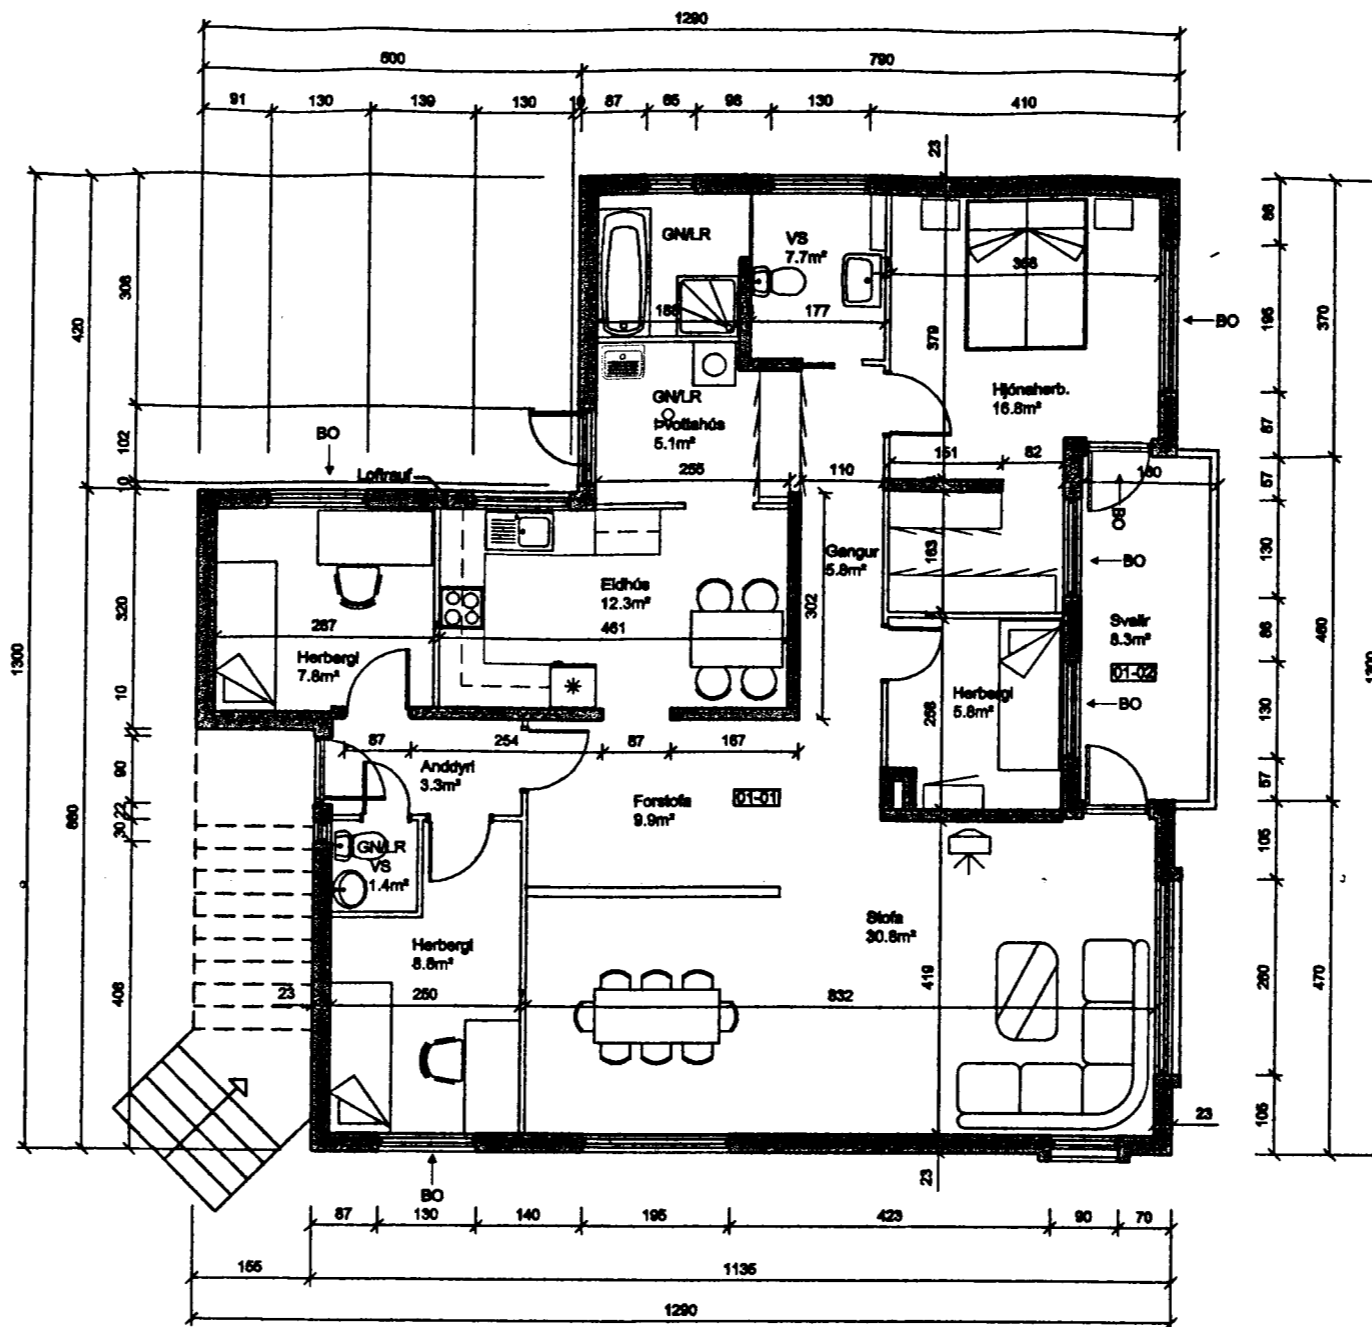


Grunnmynd 1. hæð
1:100

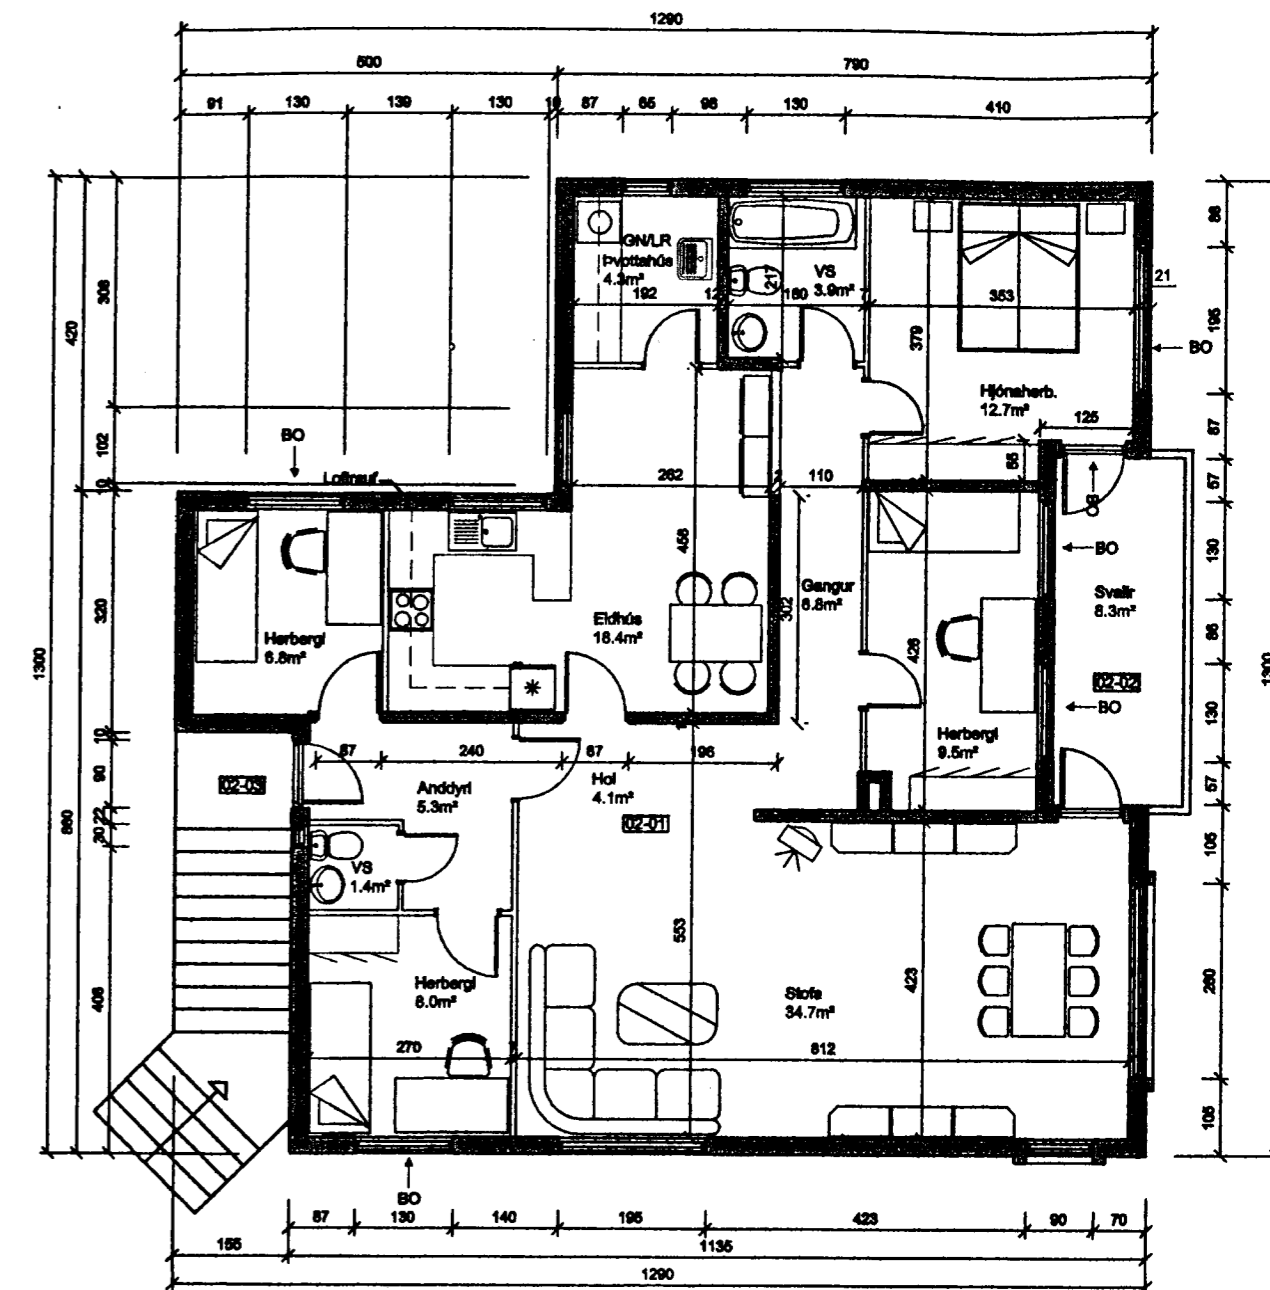


Grunnmynd 2. hæð
1:100

Vesturhlíð
1:100

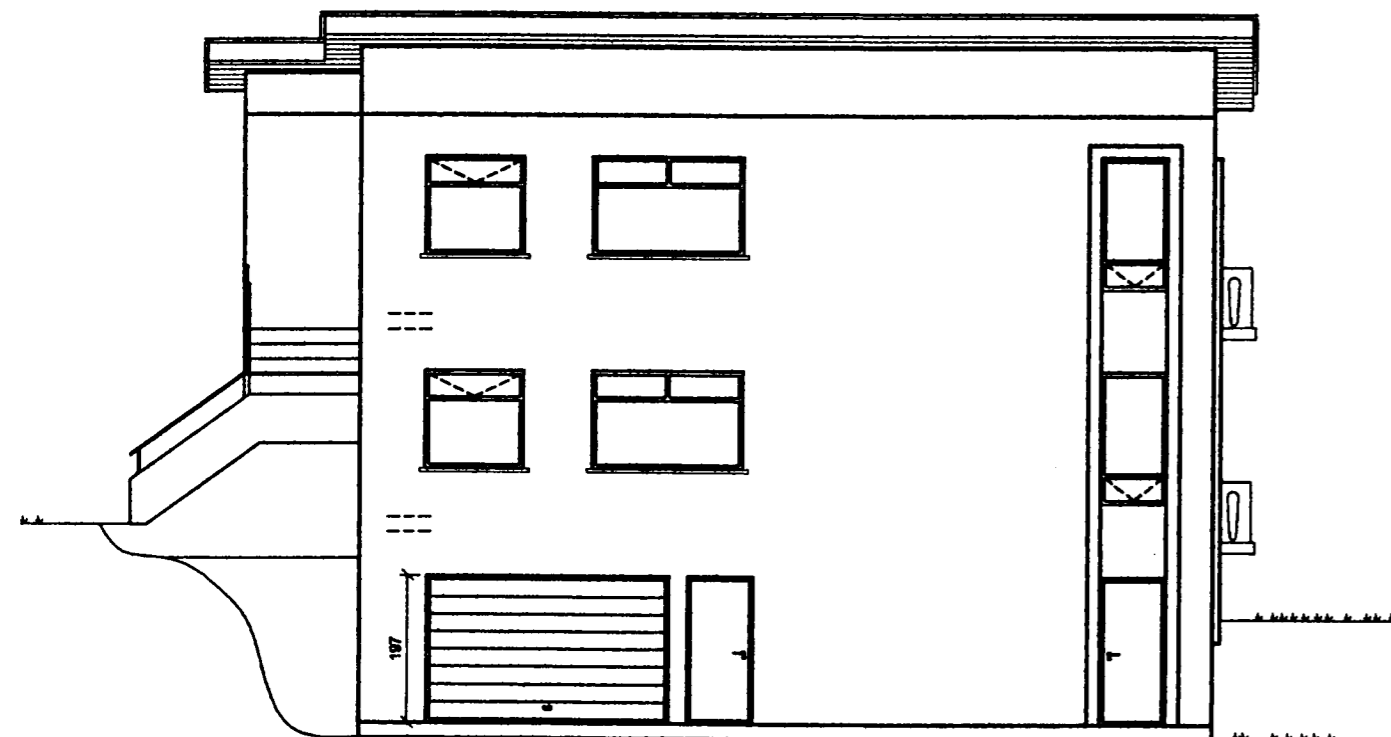

Norðurhlíð
1:100

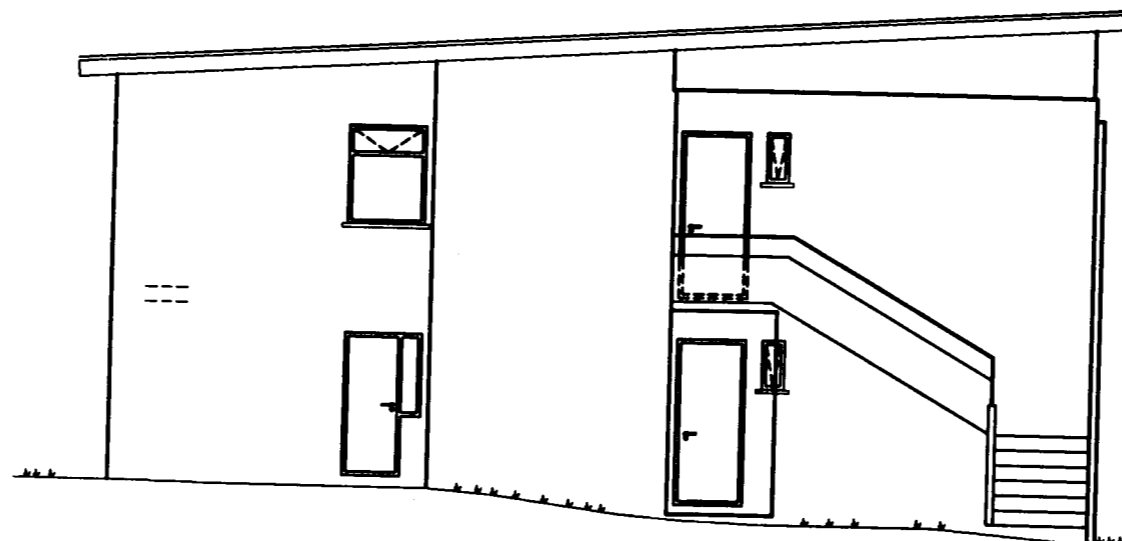

Breytingar:
A. 14.10.03 Sótt er um leyfi fyrir geymslu 00-02 í kjallara.
Samþykkt teikning frá sept. 1957 sýnir geymslu og þvottahús í kjallara, en þessum rýmum hefur verið breytt í bilgæmslu, íbúðarými auk kynndiklefa.

FLÓKAGATA 6 REYNDARTEIKNING

GRUNNMYNDIR, ÚTLIT

M 1:100

SVERRIR NORÐFJÖRÐ ARKITEKT F.A.Í.
KT. 170641-77 99 S.55 273 20

Sverrir Norðfjörð SEPT 03

BR. 16.10.03
BR. 17.11.03 Sverrir Norðfjörð

Samþykkt 24.09.2003

Alta Þorsteinsson

enn Alab. rannsókn