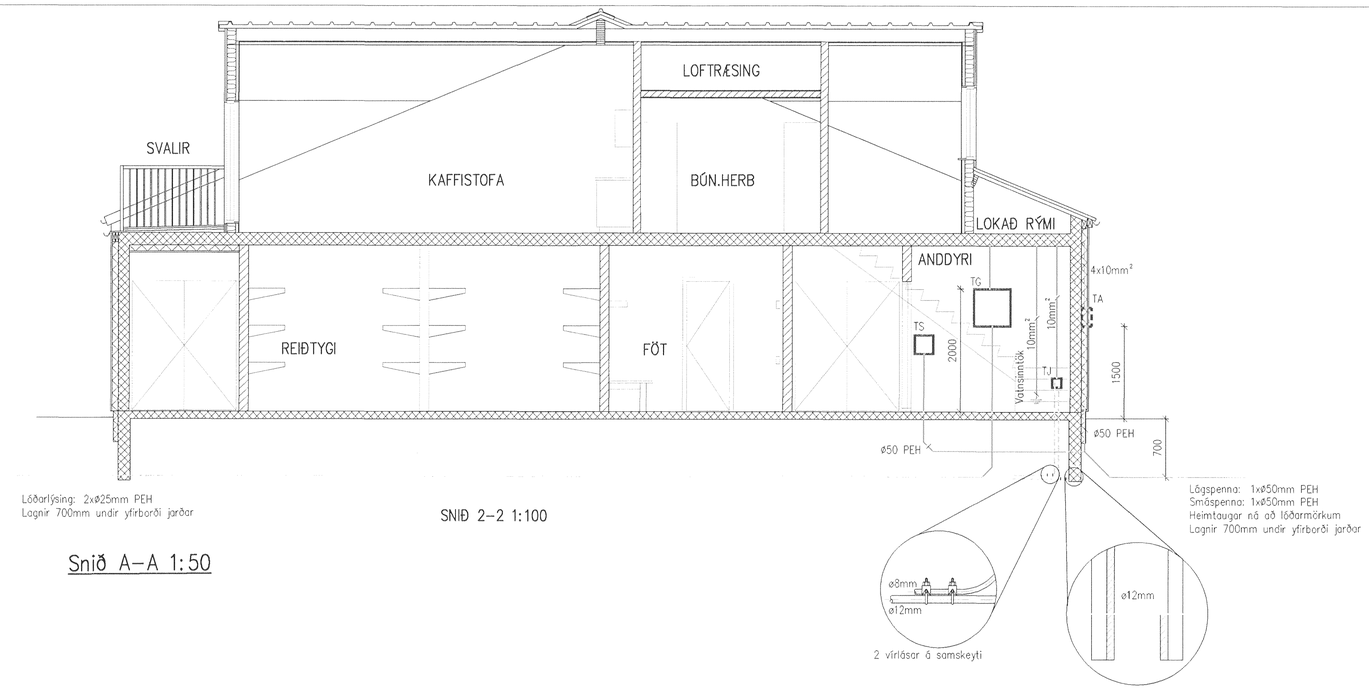

Lóðarlýsing: 2xØ25mm PEH
Lagnir 700mm undir yfirborði jarðar

SNIÐ 2–2 1:100

Snið A–A 1:50

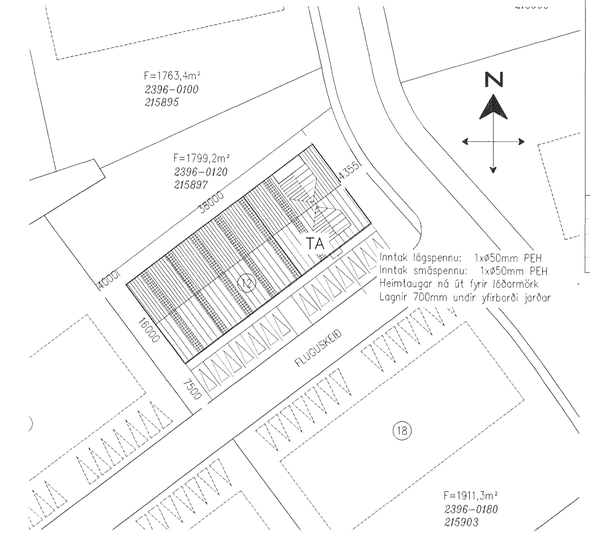

Afstöðumynd 1:500

Mæld: 24/3 2011

Guðbjörn Kristjánsson Kt. 040881-4969
Samþykkt f.h. Veitna ohf.
Undirtitill samræmingartákna
Kt. 261249-2949

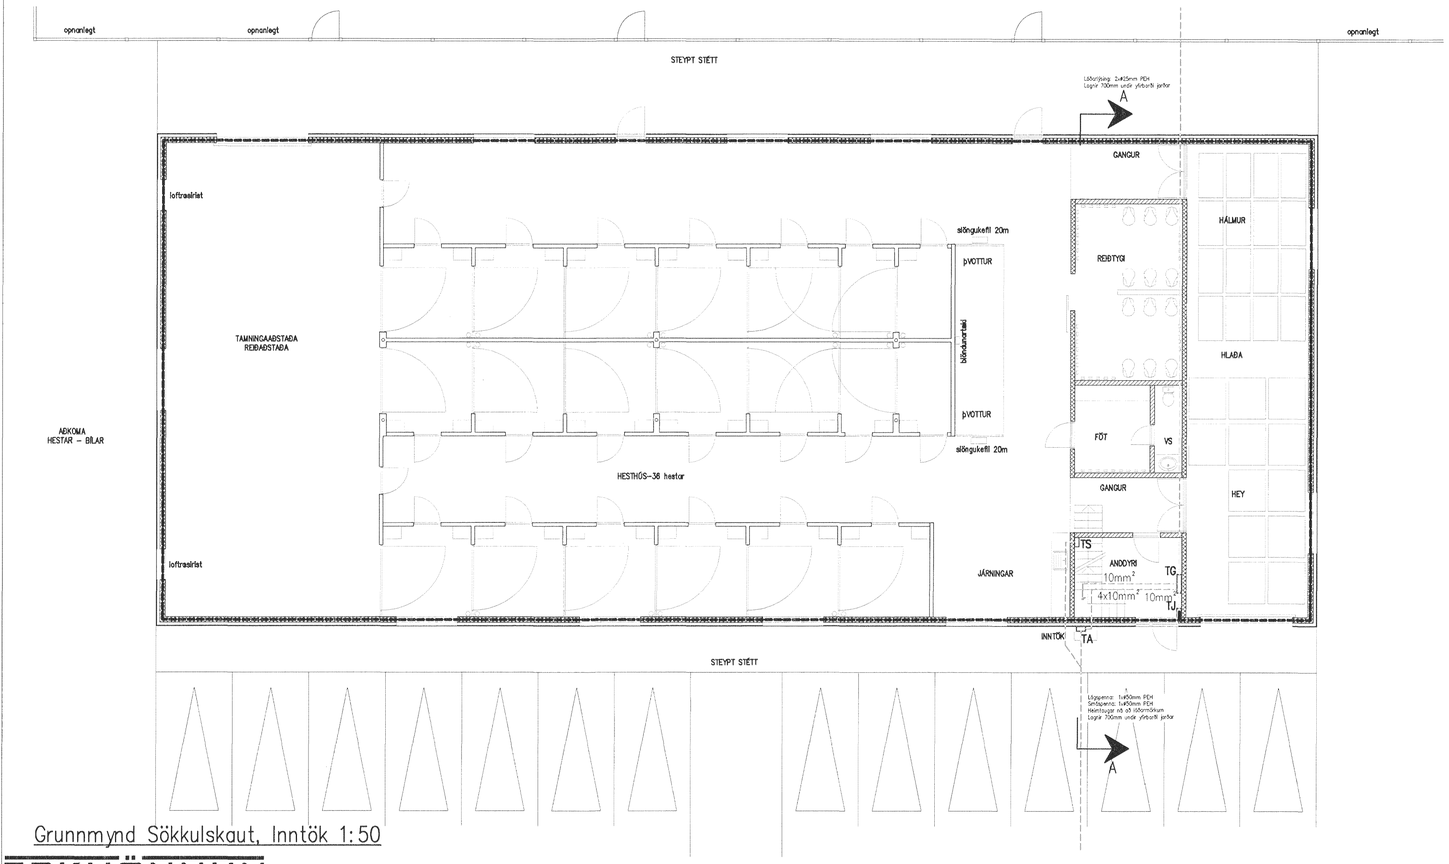

Grunnmynd Sökkulskaut, Inntök 1:50

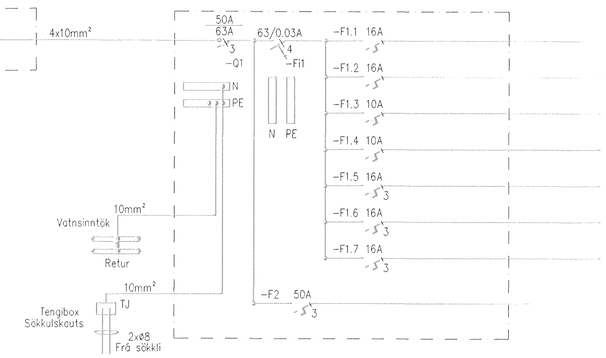

Einlínumynd

VERKHÖNNUN
VERKFRÆÐIRÁÐGJÖF
ÁKRALIND 6, 203 KÓPAVOGI, KT: 650107-1280
SÍMI: 570-5800, FAX: 570-5810
WWW.VERKHONNUN.IS, VERKHONNUN@VERKHONNUN.IS

1:100 0 1000 2000 3000 4000 5000 6000 7000 8000 mm
1:1 0 10 20 30 40 50 60 70 80 mm
1:50 0 1000 2000 3000 4000 mm
1:1 0 10 20 30 40 50 60 70 80 mm
1:500 0 10000 20000 30000 40000 mm
1:1 0 10 20 30 40 50 60 70 80 mm

Br.	Dags.	Breyting	Br.	Sb.

Verkkaupi

MÞÞ	BSH	02.06.2010	
Hannað	Yfirfarið	Dags.	
MÞÞ	A1	1:50, 1:500	
Teikn.	Blaðstærð	Mælikvarði	

FLUGUSKEIÐ 12, 221 HAFNARFIRÐI
RAFLAGNIR
INNTÖK, SNIÐ, AFSTAÐA, EINL.

Skrá: I:\2010-01\012\teikn\raf\FS1001.dwg

2010-01-012
FS-1001 A
Verk- og teikningarnúmer

©Öll afnot og afritun teikninga eða hluta eða heild er háð skriflegu leyfi höfundar