


Vatnsúðakerfi er í öllu húsinu (sjá tekn. verkfræðings)

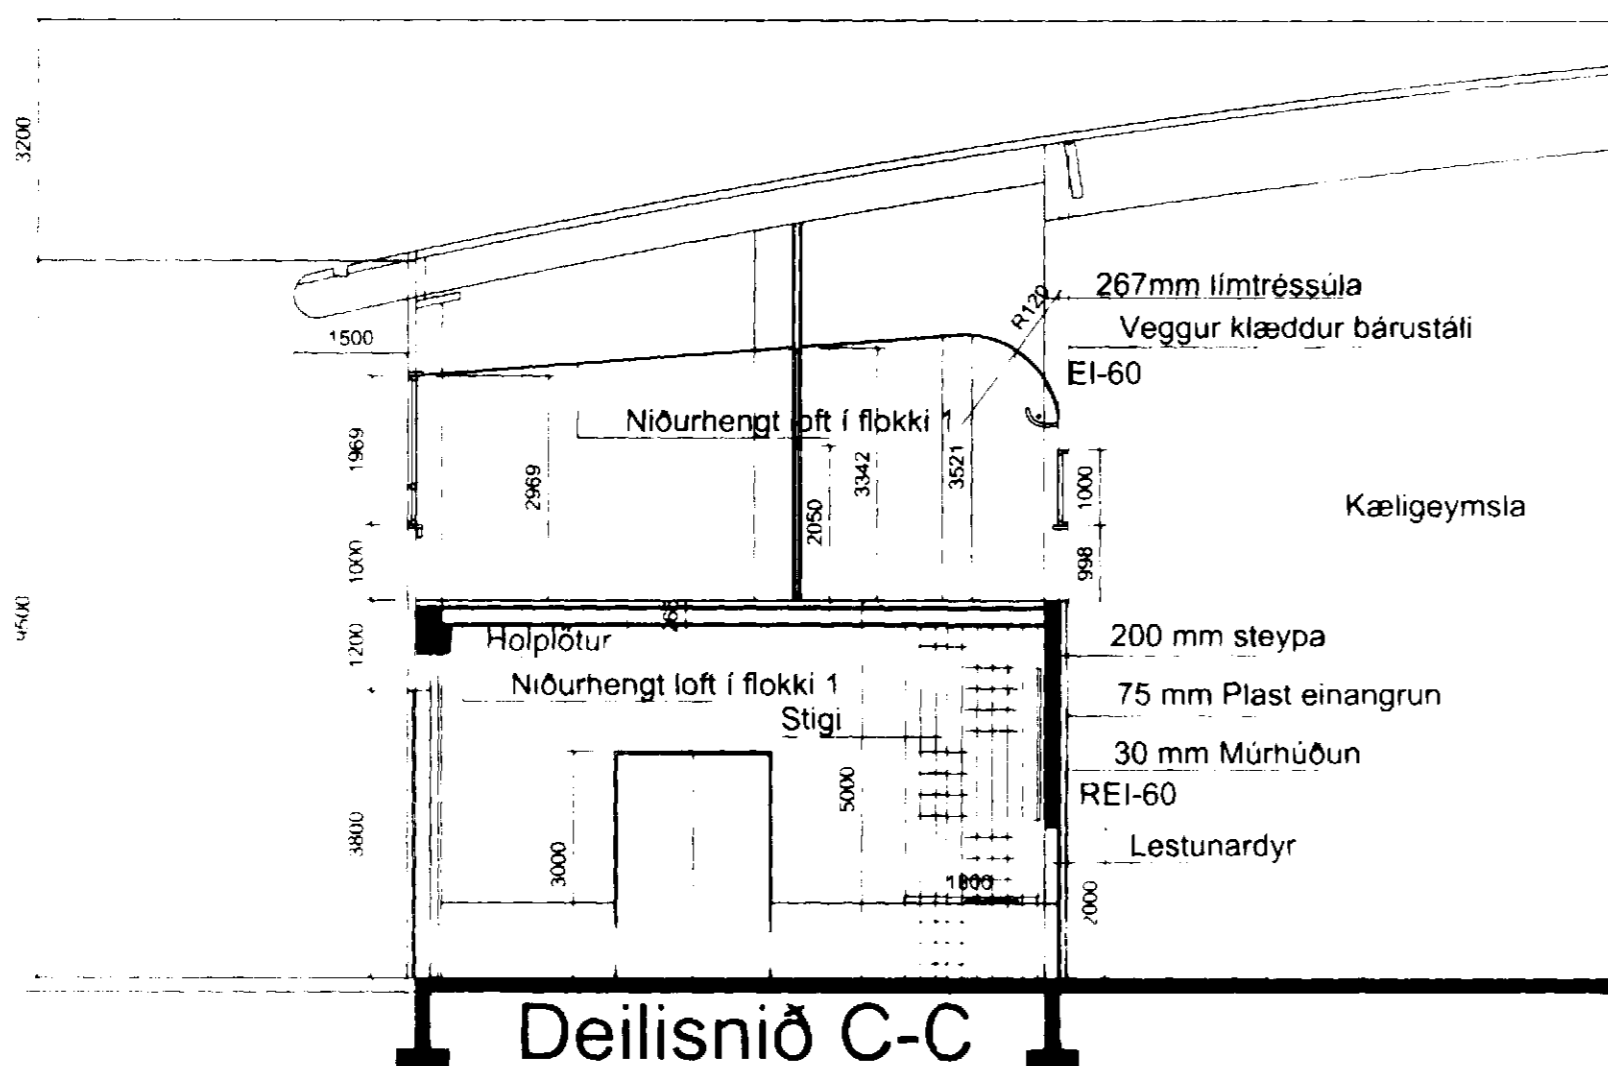

Skýringar:
VS- Salerni
HL- Handlaug
LR- Loftræsting
BS- Brunaslanga
Flóttaleið
Reyklosun
Lyftugöng REI-60
Dyr að lyftum EI-30
Vatnsúðunarkerfi er í öllu húsinu.

Breytingar: janúar 2000
Sbr. bréf 24. febr. 2000
Bætt við skrifstofum í vesturenda.
Bætt við skrifstofum á 3 hæð. Bætt við stiga í stíghúsi milli 2 og 3 hæða
Kaffiaðstaða flutt á þriðju hæð, Lyfta í anddyri
Bætt við flóttaleið við norðurhlíð
Baldur Friðriksson

T11 TEIKNISTOFAN SMÍÐJUVEGI 11
200 KÓPAVOGI
S: 564 4680 FAX: 564 4681
Verkefni: SÍF Birgðast. Fornubúðir 5 Mkv. 1:100
Verkhúti: Brunavarnauppdráttur skurðir 20.01.2000
Stefn Hallsson BFI Hönnað Stefán Hallsson Blað nr. 5a af 5
Teiknað S.H 180454-3579Breytt

Brunavarnauppdráttur skurðir 1:100