Samþykkt þann
0 6 MARS 2000
Byggingafulltrúinn í Hafnarfirði
Eh. Kristján Þórarinsson

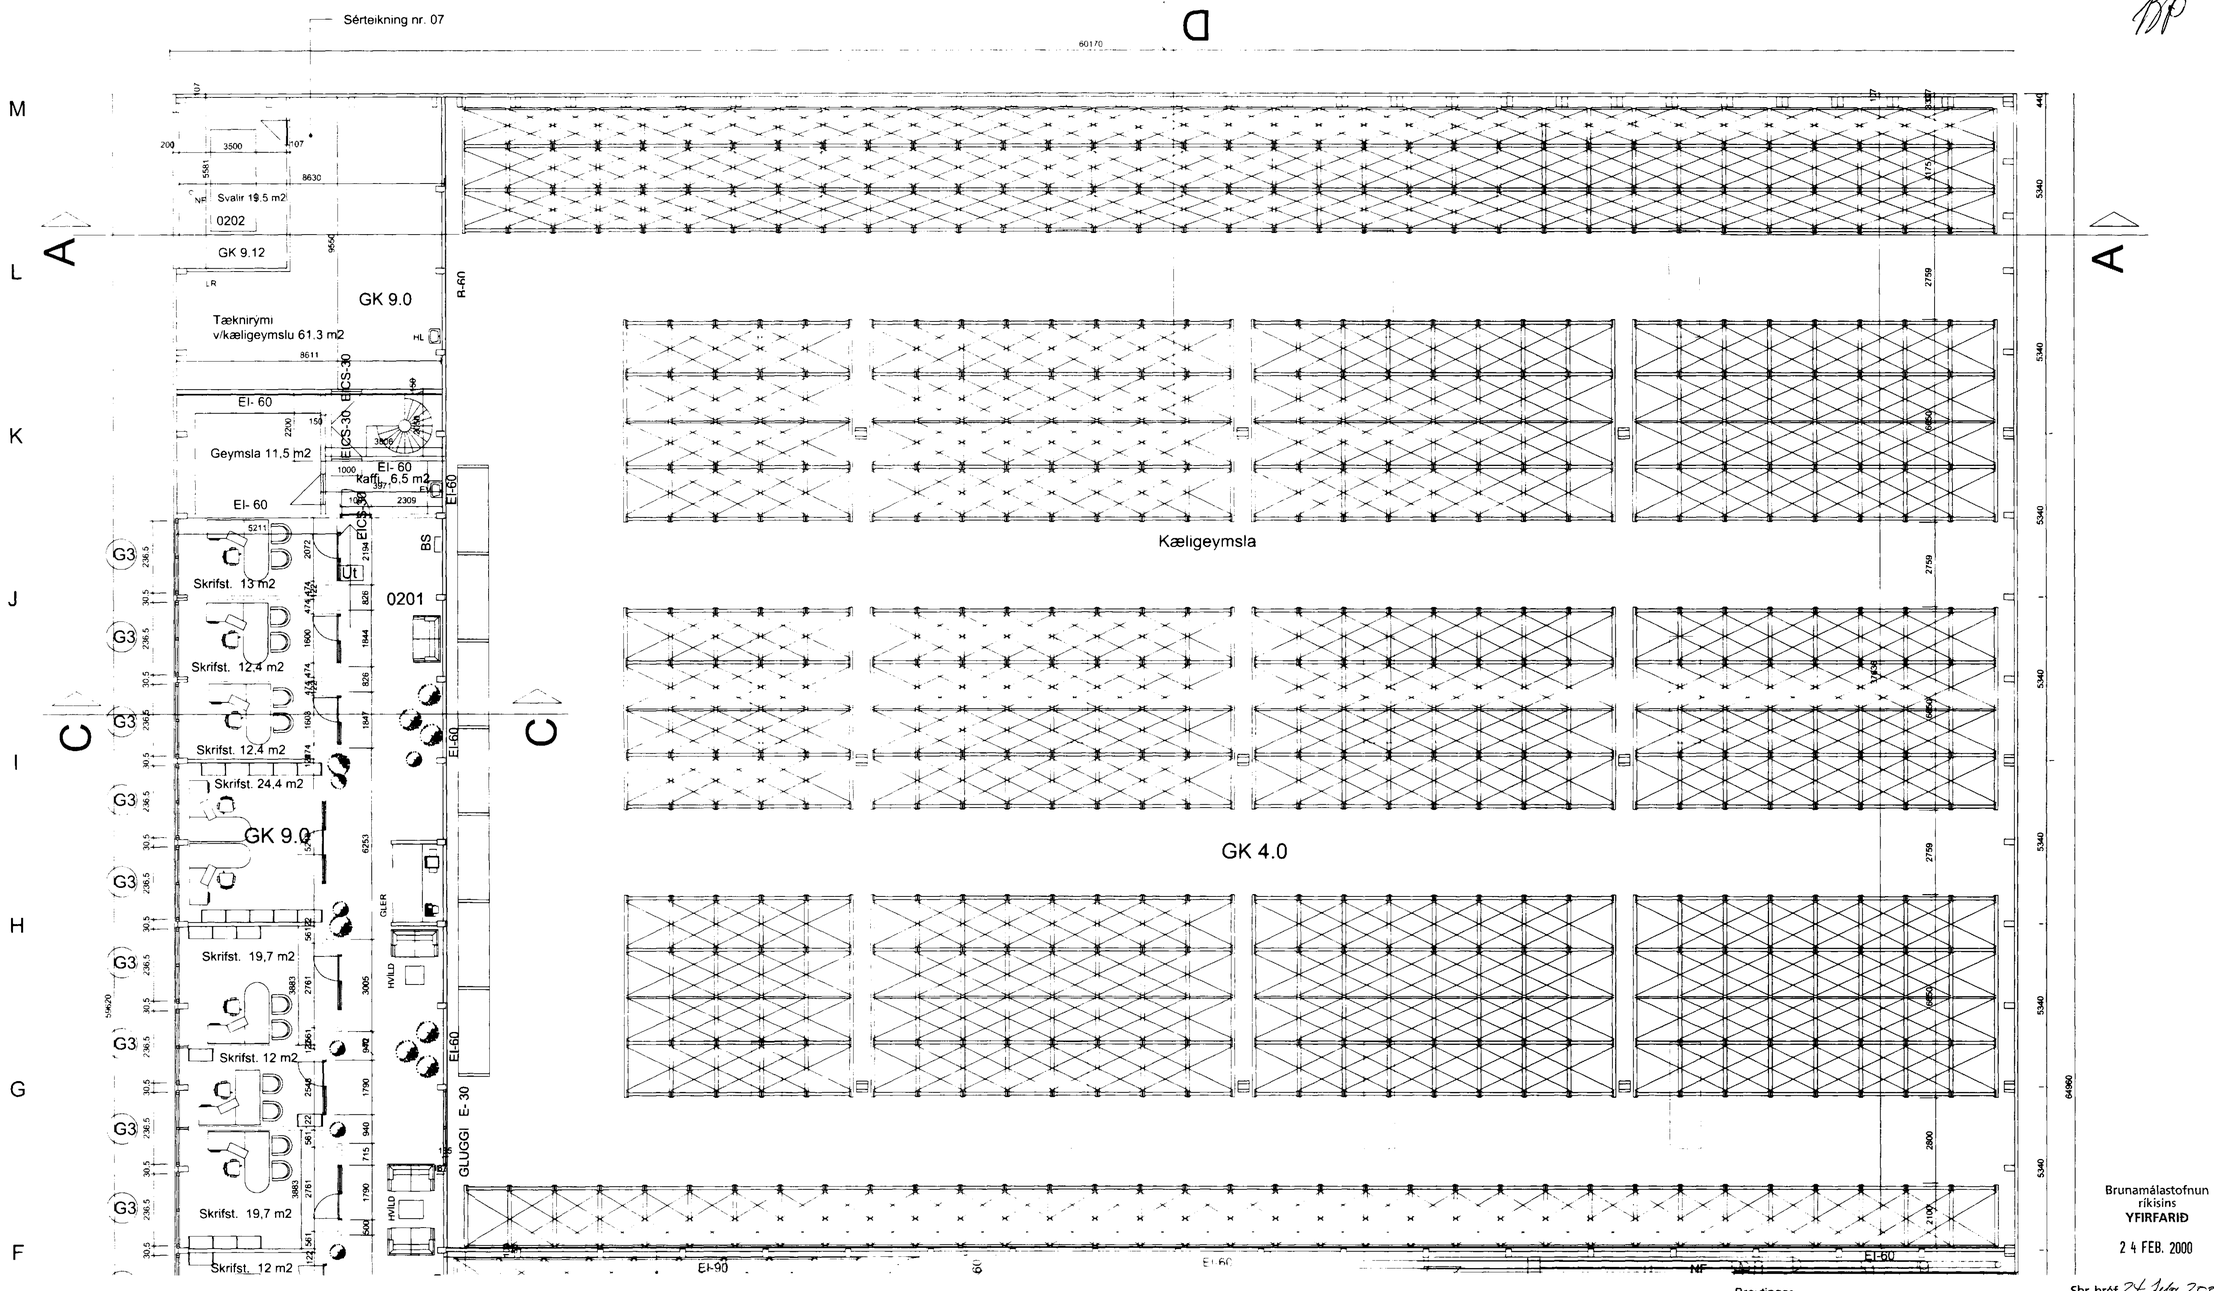

Brunamálastofnun ríkisins
YFIRFARIÐ
2 4 FEB. 2000

Sbr. bréf 24. febr. 2000
Baldur Friðriksson BF.

Breytingar
20-12 1998 bætt við skrifstofum á norðurhlið
27- 01 99 breyting á veggjum og hurðum við stigahús, bætt við geymslu í austurenda og hlut geymslu breytt í kaffiaðstöðu. Breytingar á skrifstofum í austurenda

Skýringar:
VS- Salerni
HL- Handlaug
LR- Loftræsting
BS- Brunaslanga
Flóttaleið
Reyklosun

Lyftugöng REI-60
Dyr að lyftum EI-30
Vatnsúðunarkerfi er í öllu húsinu.

Brunavarnauppdráttur seinni hluti 2. hæðar 1:100

TI TEIKNISTOFAN SMIÐJUVEGI 11
200 KÓPAVOGI
S: 564 4680 FAX: 564 4681

Verkheiti	SÍF Birgðast. Fornubúðir 5	Mkv.	1:100
Verkhluti	Brunavarnaupprátttur 2. hæðar	Dagsetning	07.04.1997
Stefán Hallsson BFI	Hannað Stefán Hallsson	Blað nr.	4 af 5
	Teiknað Auður Eik, S.H	Breytt	02.01.1999