Samþykkt þann
06 MARS 2000
Byggingafulltrúinn í Hafnarfirði
F.h. Kristján Þórarinsson

HEILBRIGÐISEFTIRLIT
HAFNARFJARÐAR-
OG KÓPAVOGSSVÆÐIS
Garðatorgi 7 - 210 Garðabæ
28.02.2000

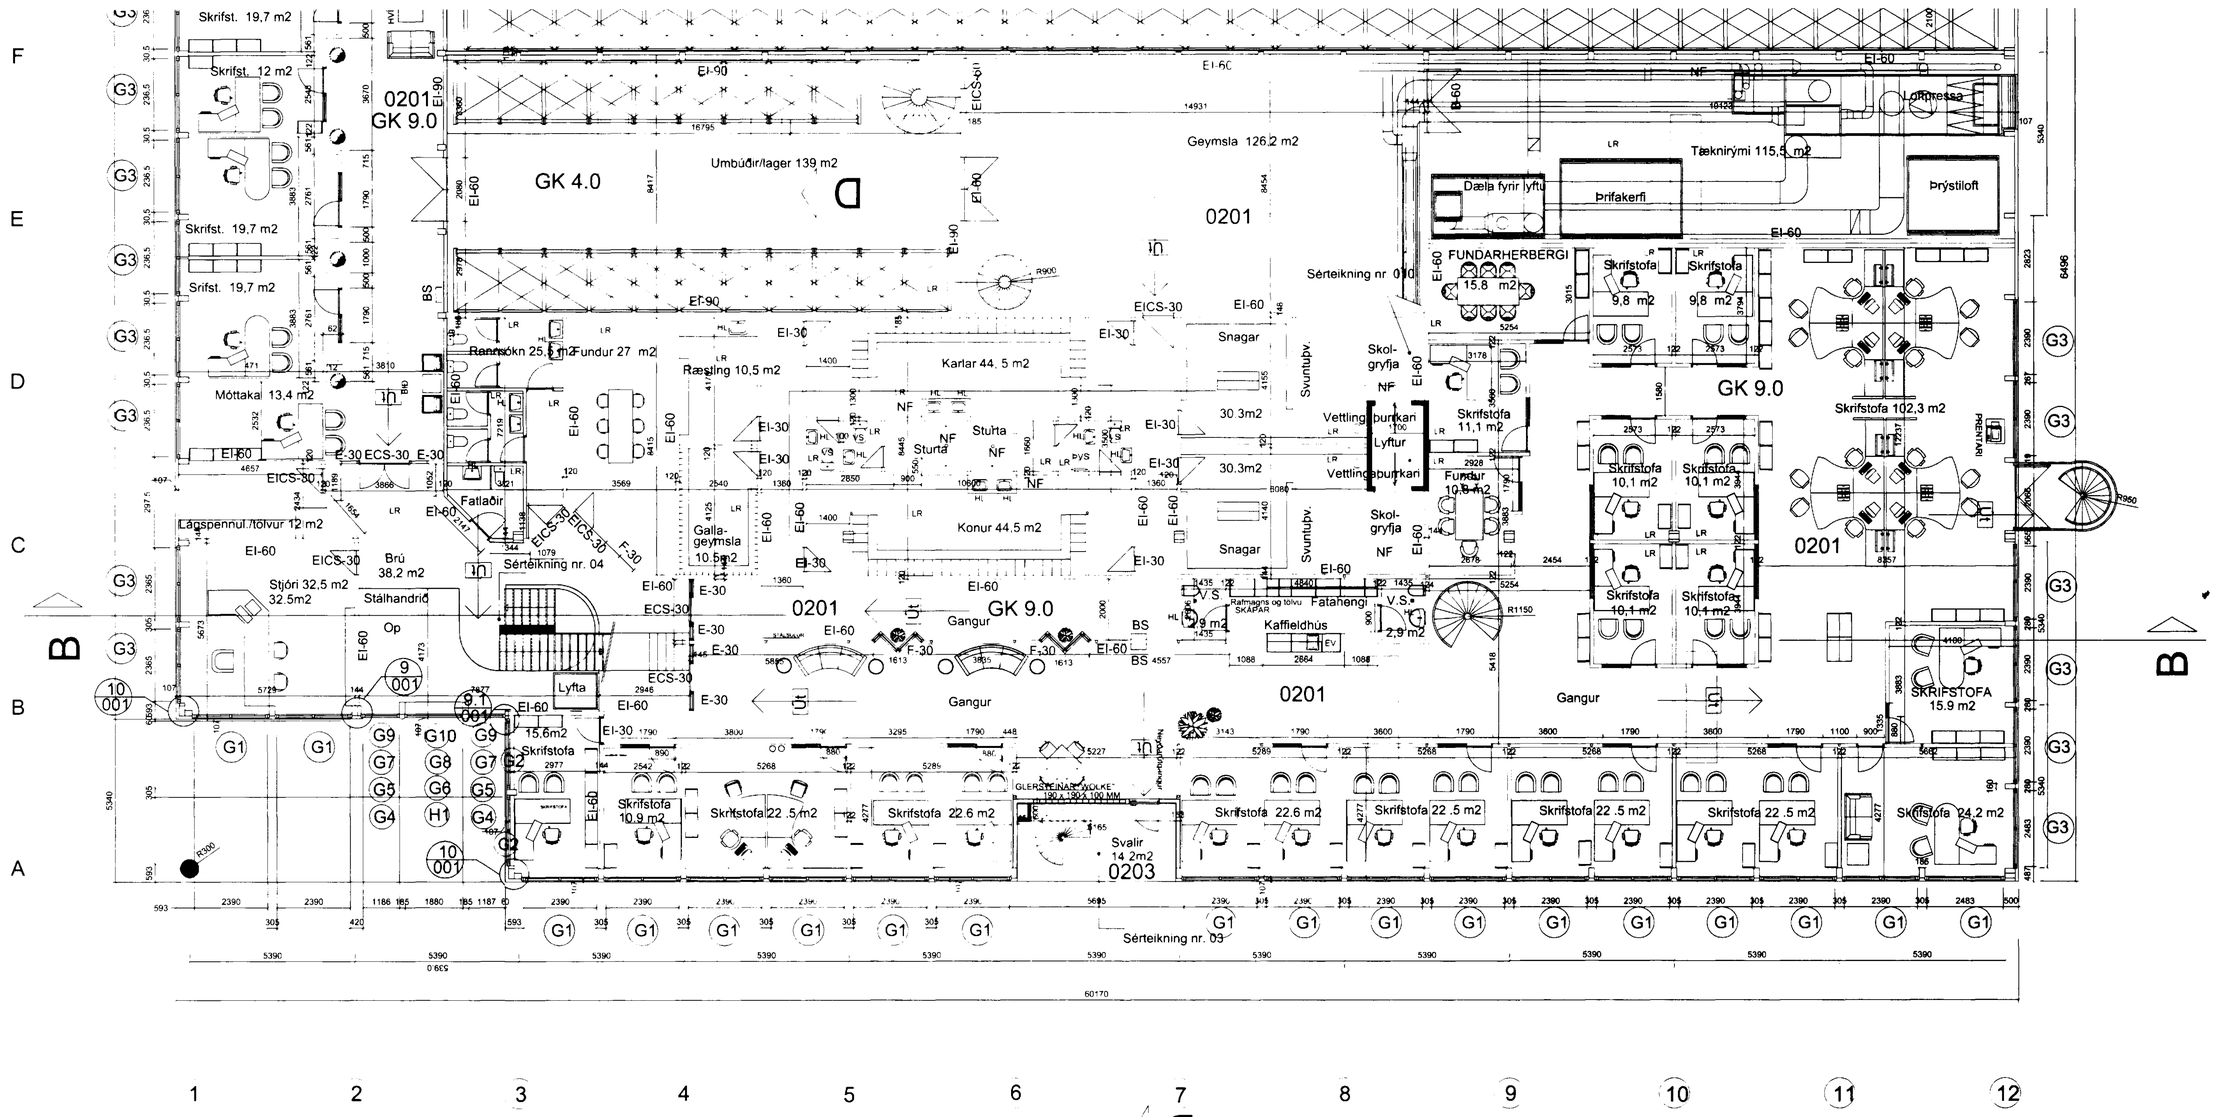

Skýringar:
VS-Salerni
HL-Handlaug
EV-Eldhúsvaskur
LR-Loftræsting
BS-Brunaslanga

Breytingar : janúar 2000

Bætt við skrifstofum í vesturenda.
Bætt við skrifstofum á 3 hæð. Bætt við stiga í stigahúsi milli 2 og 3 hæða
Kaffiaðstaða flutt á þriðju hæð, Lyfta í anddyri
Bætt við flóttaleið við norðurhlið

Grunnmynd 2. hæðar

T11 TEIKNISTOFAN SMIÐJUVEGI 11
200 KÓPAVOGI
S: 564 4680 FAX: 564 4681

Verkheiti	SÍF Birgðast. Fornubúðir 5	Mkv.	1:100
Verkhluti	Grunnmynd 2. hæðar	Dagsetning	07.04.1997
Stefán Hallsson BFI	Hannað Stefán Hallsson	Blað nr.	4 af 10
	Teiknað S.H 180454-3579	Breytt	28.01. 2000