


Vestur

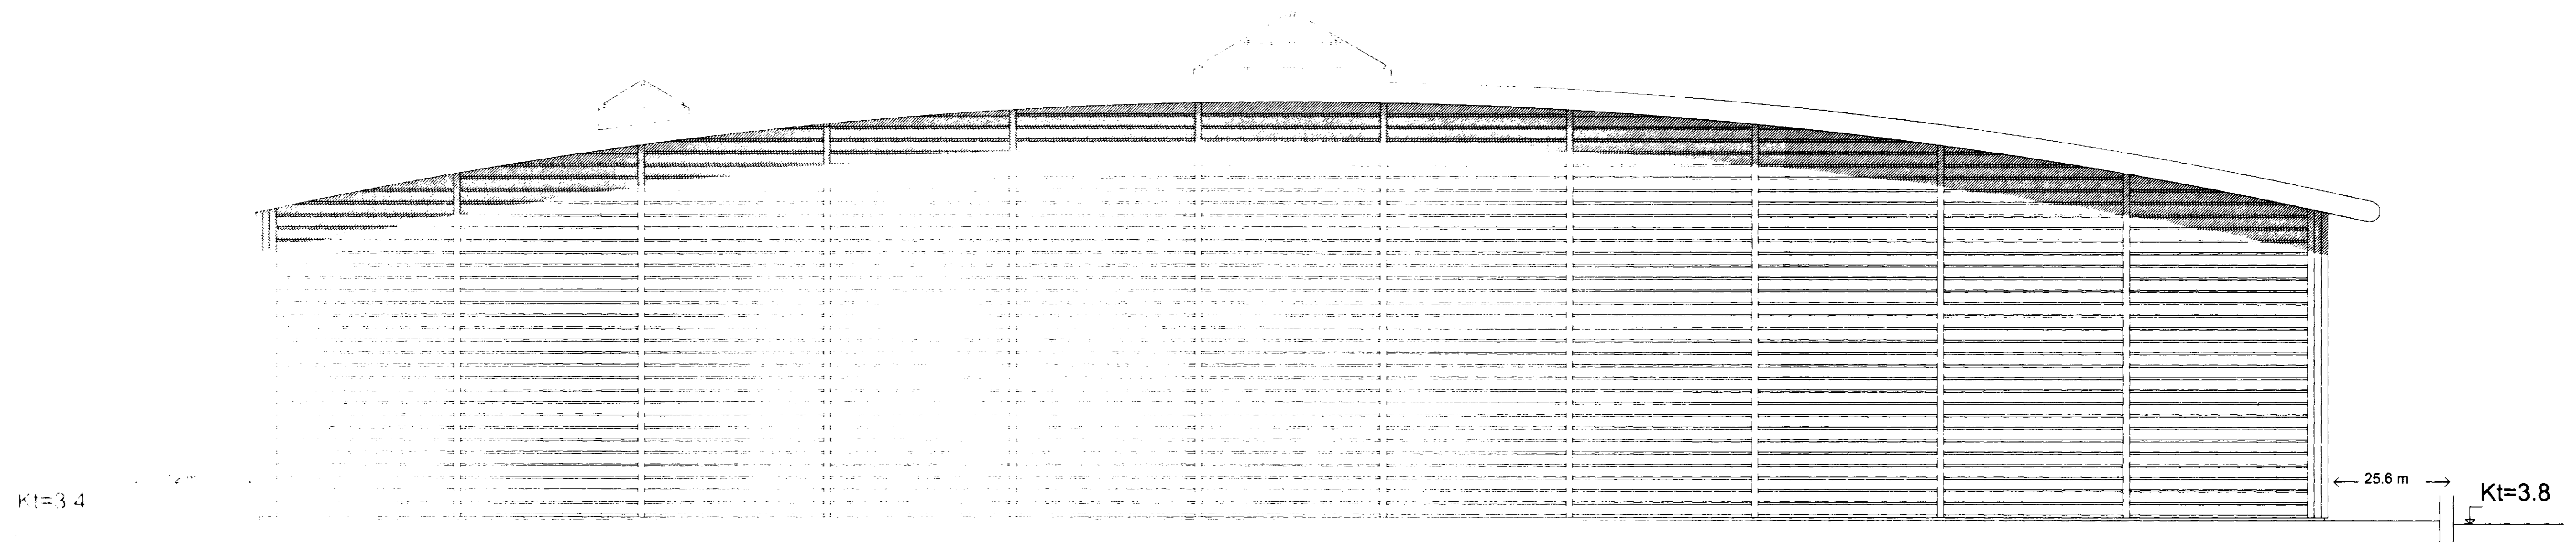

Austur

Breytingar
02.02.2000 bætt við gluggum á vesturhlíð, bætt við neyðarstiga
Ofanlíos sett á bak

TLL TEIKNISTOFAN SMÍÐJUVEGI 11
200 KÓPAVOGI
S: 564 4680 FAX: 564 4681

Verkhætti SÍF Birgðast. Fornubúðir 5 Mkv. 1:100
Verkhælti Útlit, austur og vestur Dagsetning 07.04.1997

Stefón Halsson BFI Hannað Stefón Halsson Blað nr. 7 af 10
Teiknað SH 180454-3579 Breyt 02-02 2000

Stefón Halsson