



*KJP*

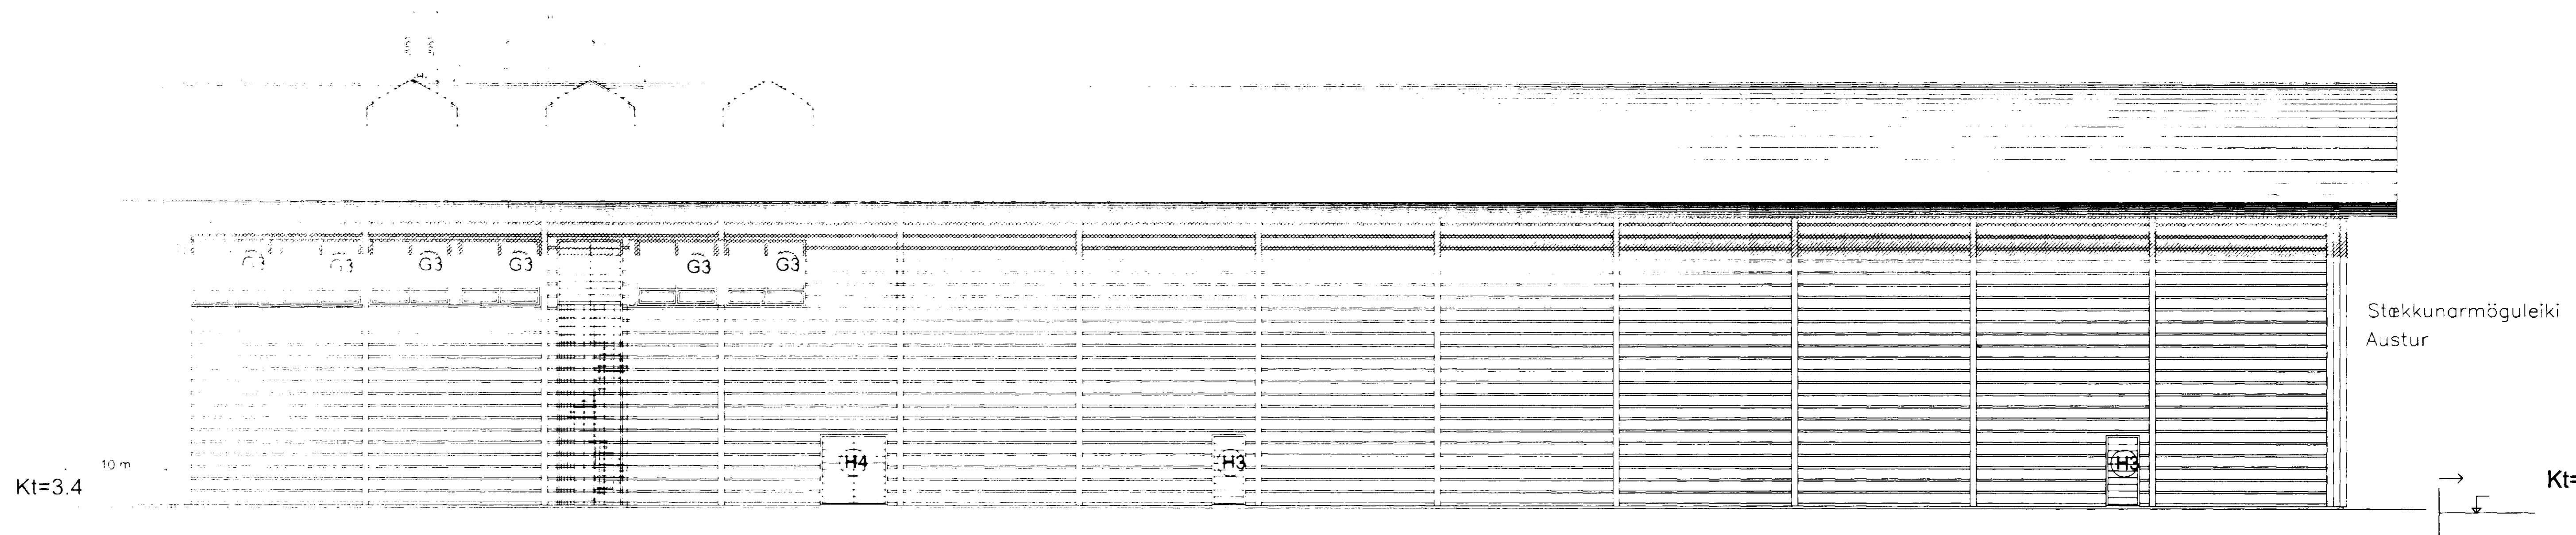

Suður

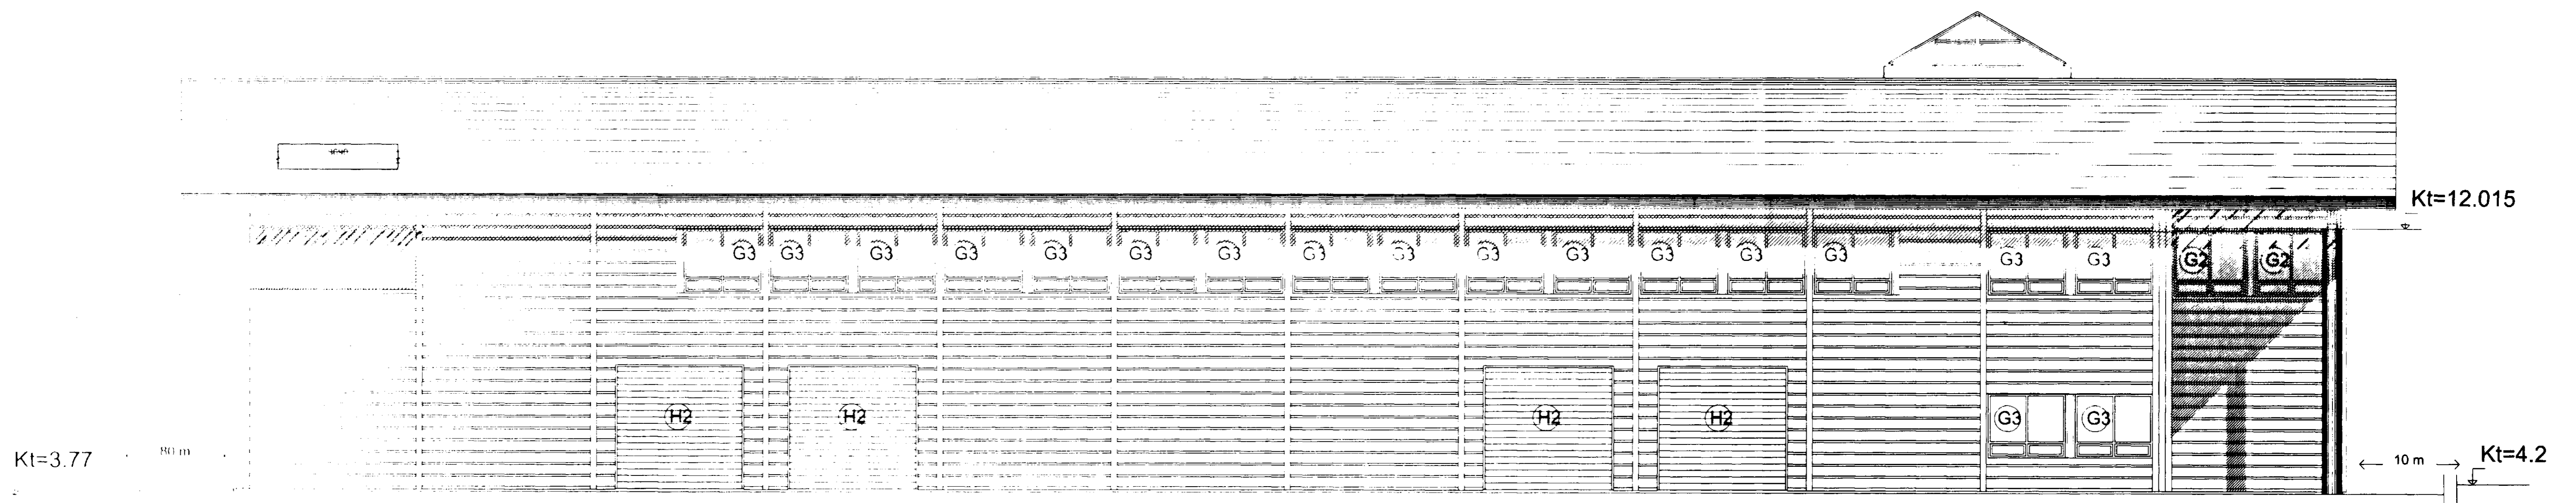

Norður

Breytingar:  
02.02.2000 bætt við gluggum á norðurlíðu, nýr neyðarstigi  
Ofanljós sett á þak

**T11** TEIKNISTOFAN SMÍÐJUVEGI 11  
200 KÓPAVOGI  
S: 564 4680 FAX: 564 4681

Verkhéiti: SÍF Birgðast. Fornubúðir 5 Mkv. 1:100  
Verkhliuti: Útlit, norður og suður Dagsetning 07.04.1997  
Stefán Hallsson BFI Hannað Stefán Hallsson Blað nr. 8 af 10  
Teiknað SH 180454-3579 Breytt 02.02.2000

*Stefán Hallsson*