


Sam. 2011 & Landi Bygginga-  
 20/1/89  
 2011.01.31 11.10 1970  
 DWG: 0000000000  
 (MATNÁL) 100  
 [Signature]  
 ÁKILIÐ: BÓKUN V. LÖGMA 20/1/89

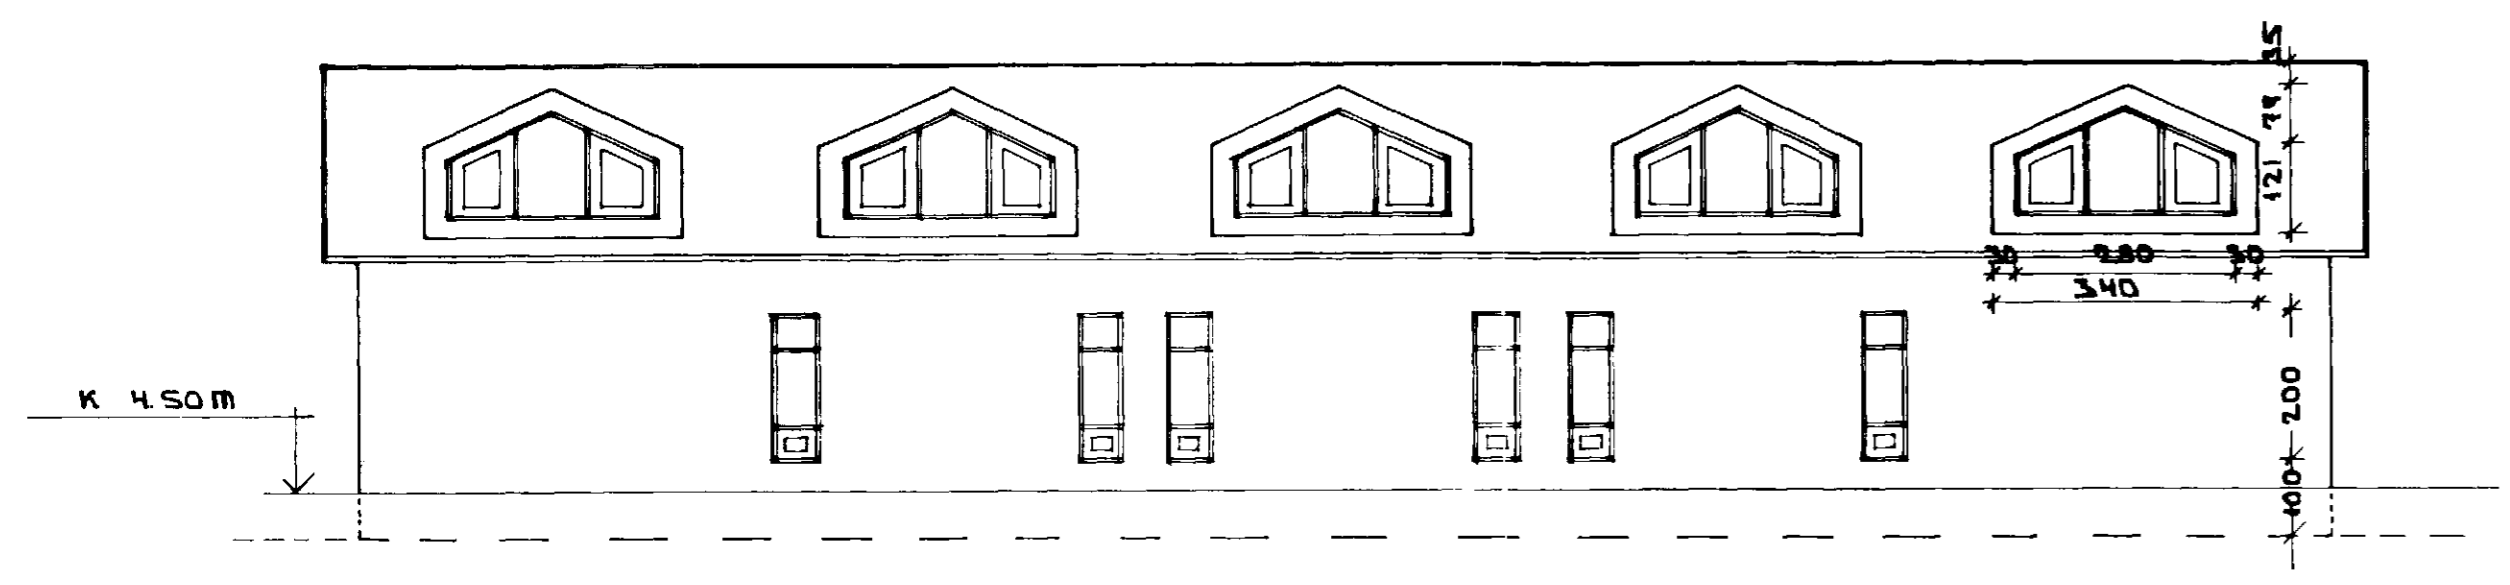


**VESTURHLIÐ**


JÖRÐHÆÐ	RÍSHÆÐ	BRÚTTÓ FLATARMÁL SAMTALS	BRÚTTÓ RÚMMÁL
1. 39.3 m²	27.0 m²	66.3 m²	223.5 m³
2. 26.0 m²	22.2 "	48.2 "	144.5 "
3. 52.0 m²	44.4 "	96.4 "	289.0 "
4. 52.0 m²	44.2 "	96.2 "	289.0 "
5. 52.0 m²	44.4 "	96.4 "	289.0 "
6. 39.3 m²	27.0 "	66.3 "	223.5 "
7. 26.0 m²	22.2 "	48.2 "	144.5 "
SAMTALS. 286.6 m²	231.4 m²	518.0 m²	1603.0 m³

VERÐUÐIN ER STEINSTEYPT.  
 ÞAK ER LÉTTBYGGT, SMANGRÆÐ MEÐ STEINULL OG KLÆTT ÞAKSTÁLI.  
 ÚTVEGGIR ERU EINGRÆÐIR INNAN FRÁ OG MÚRHÚÐARIR.  
 YTRI FLETIR HOLUFULLIR OG MÁLARIR.  
 MÍLLIGÓLF ERU STEINSTEYPT.  
 ÖPNANLEG FÖG Á 2. HÆÐ ERU ÍRÁFARNT DJÖRGUNARÞ.  
 ÖRYGGISHANDIRIÐ ERU KRINGUM ÖP.  
 KÓLUNARÞÖLUR W/m²·°C  
 ÞAK 0.2  
 ÚTVEGGIR 0.4  
 GLUGGAR, KARKAR, GLER, VEGIÐ MEÐALTAL 2.5

GRUNNFLÖTUR HÚSS ER 286.5 M²  
 STÆRÐ LÖÐAR 60.0 M²  
 RÝTINGARHLUTFALL 0.60

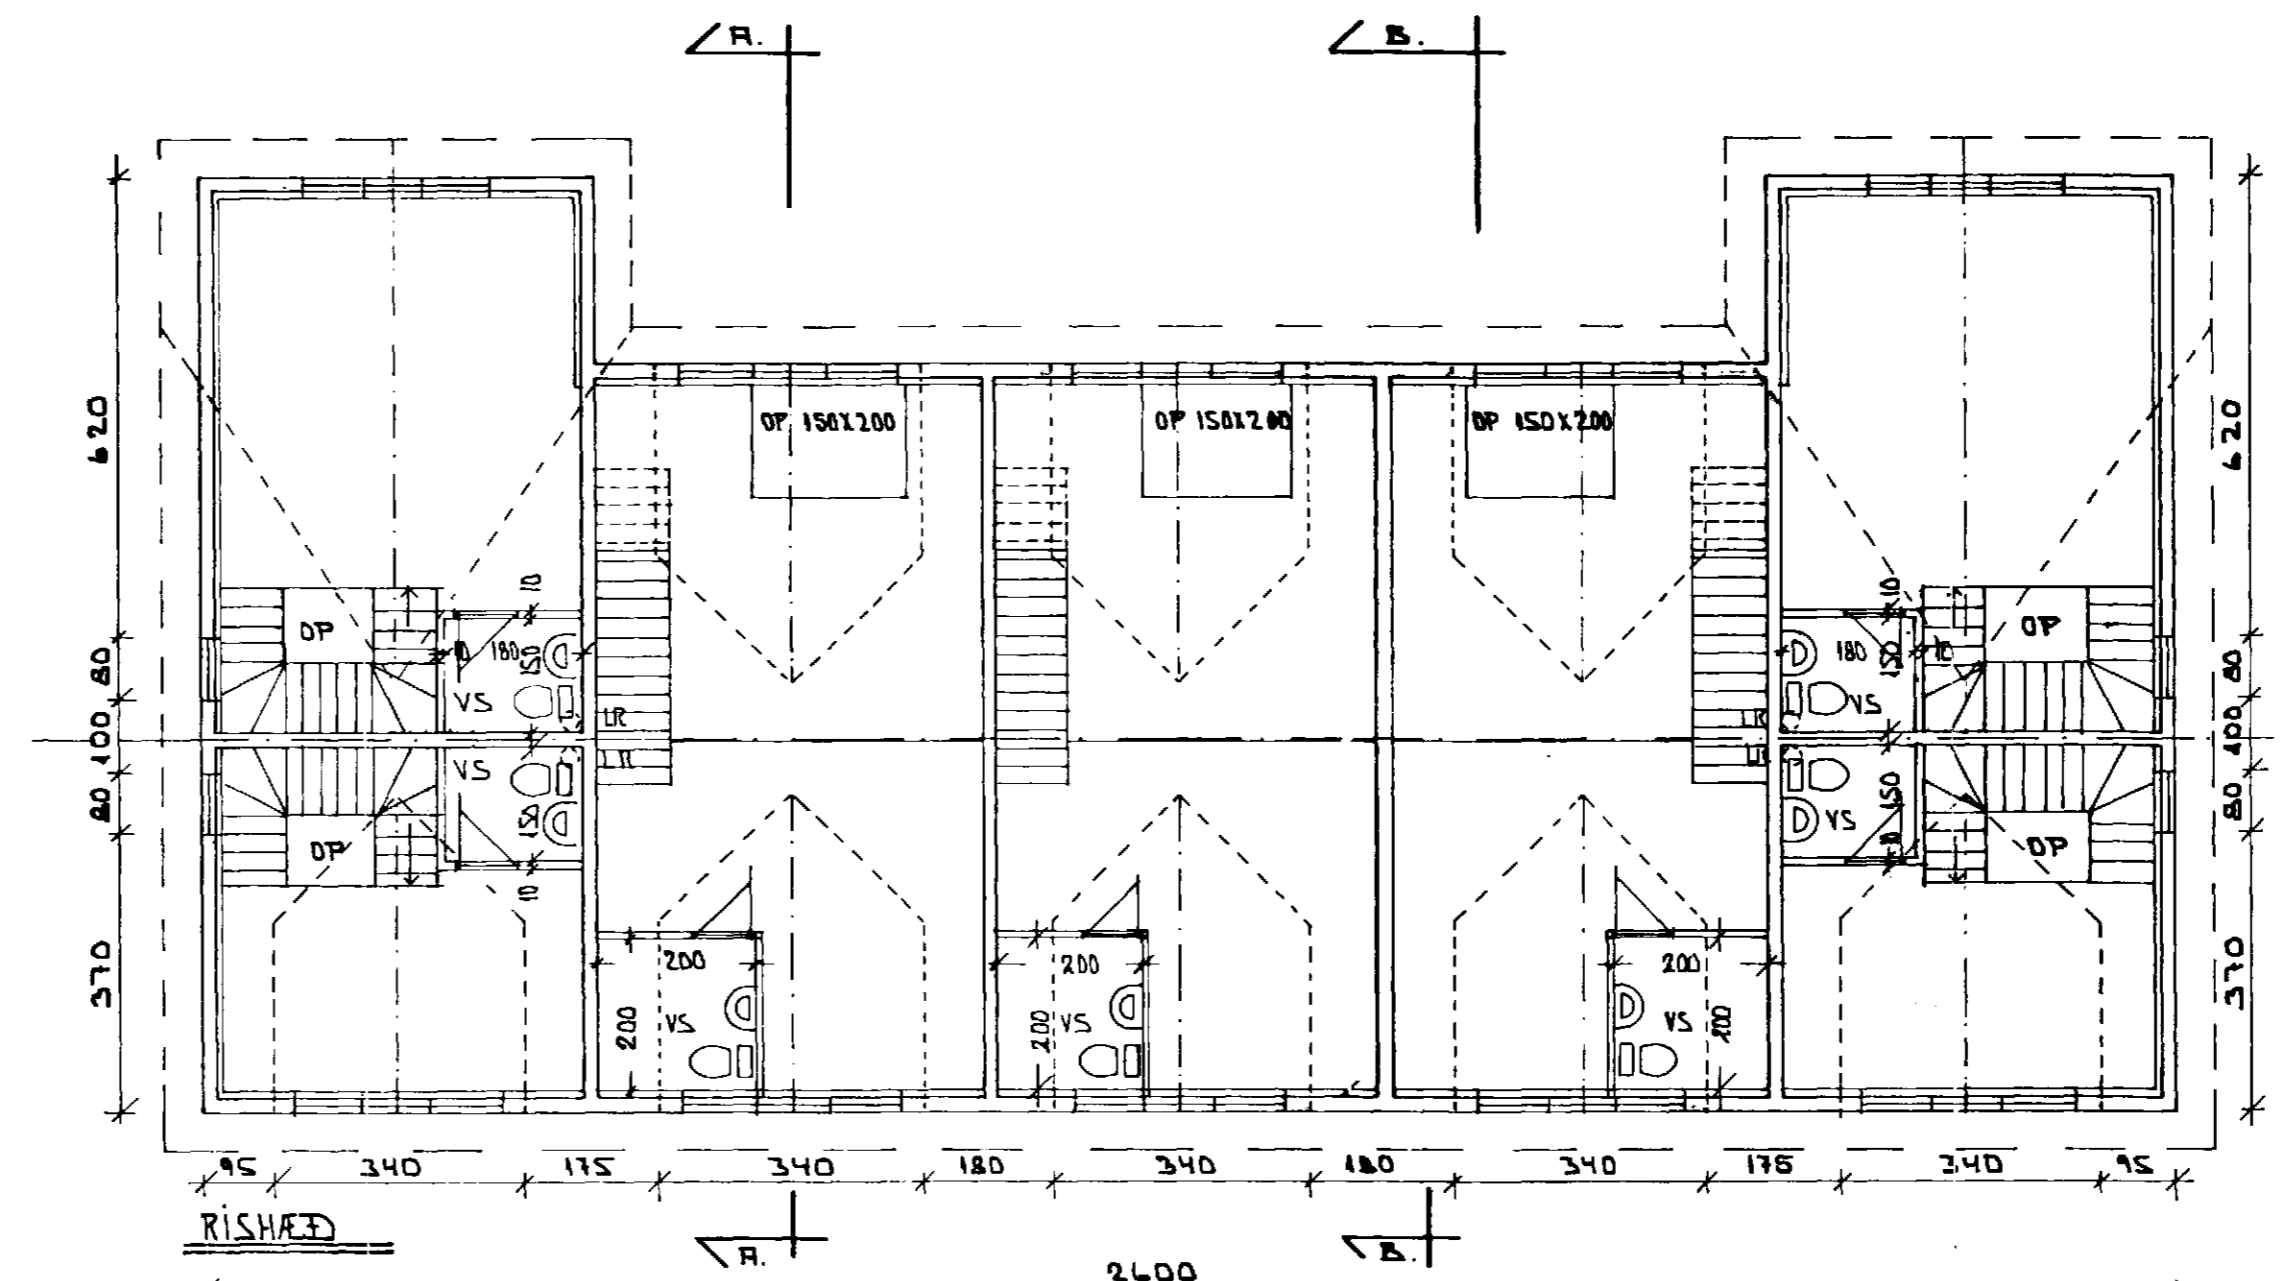

**RISHÆÐ**

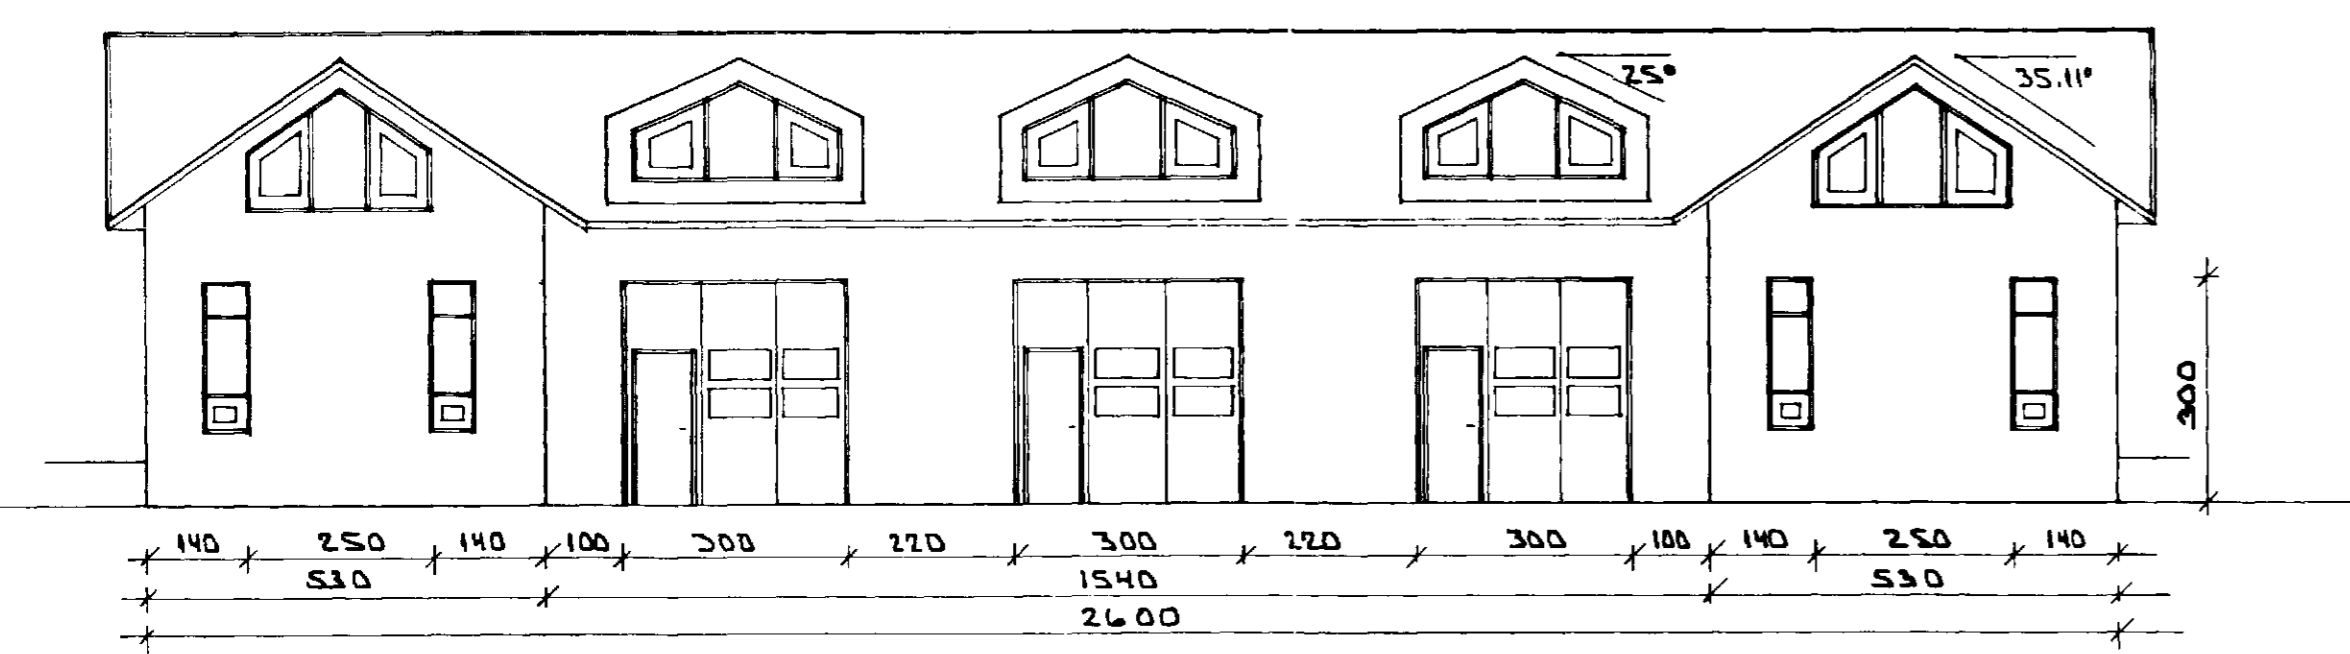


**AUSTURHLIÐ**

**NETTÓ FLATARMÁL**

NEDRI HÆÐ	RISHÆÐ	SAMTALS
1. 33.8	26.0	59.8
2. 22.1	19.5	41.6
3. 47.0	41.3	88.3
4. 47.0	41.3	88.3
5. 47.0	41.3	88.3
6. 33.8	26.0	59.8
7. 22.1	19.5	41.6


252.8 fm 214.9 fm 467.7 fm

OP ERU EKKI DREGIN FRÁ FLATARMÁLI ÞFRI HÆÐAR.

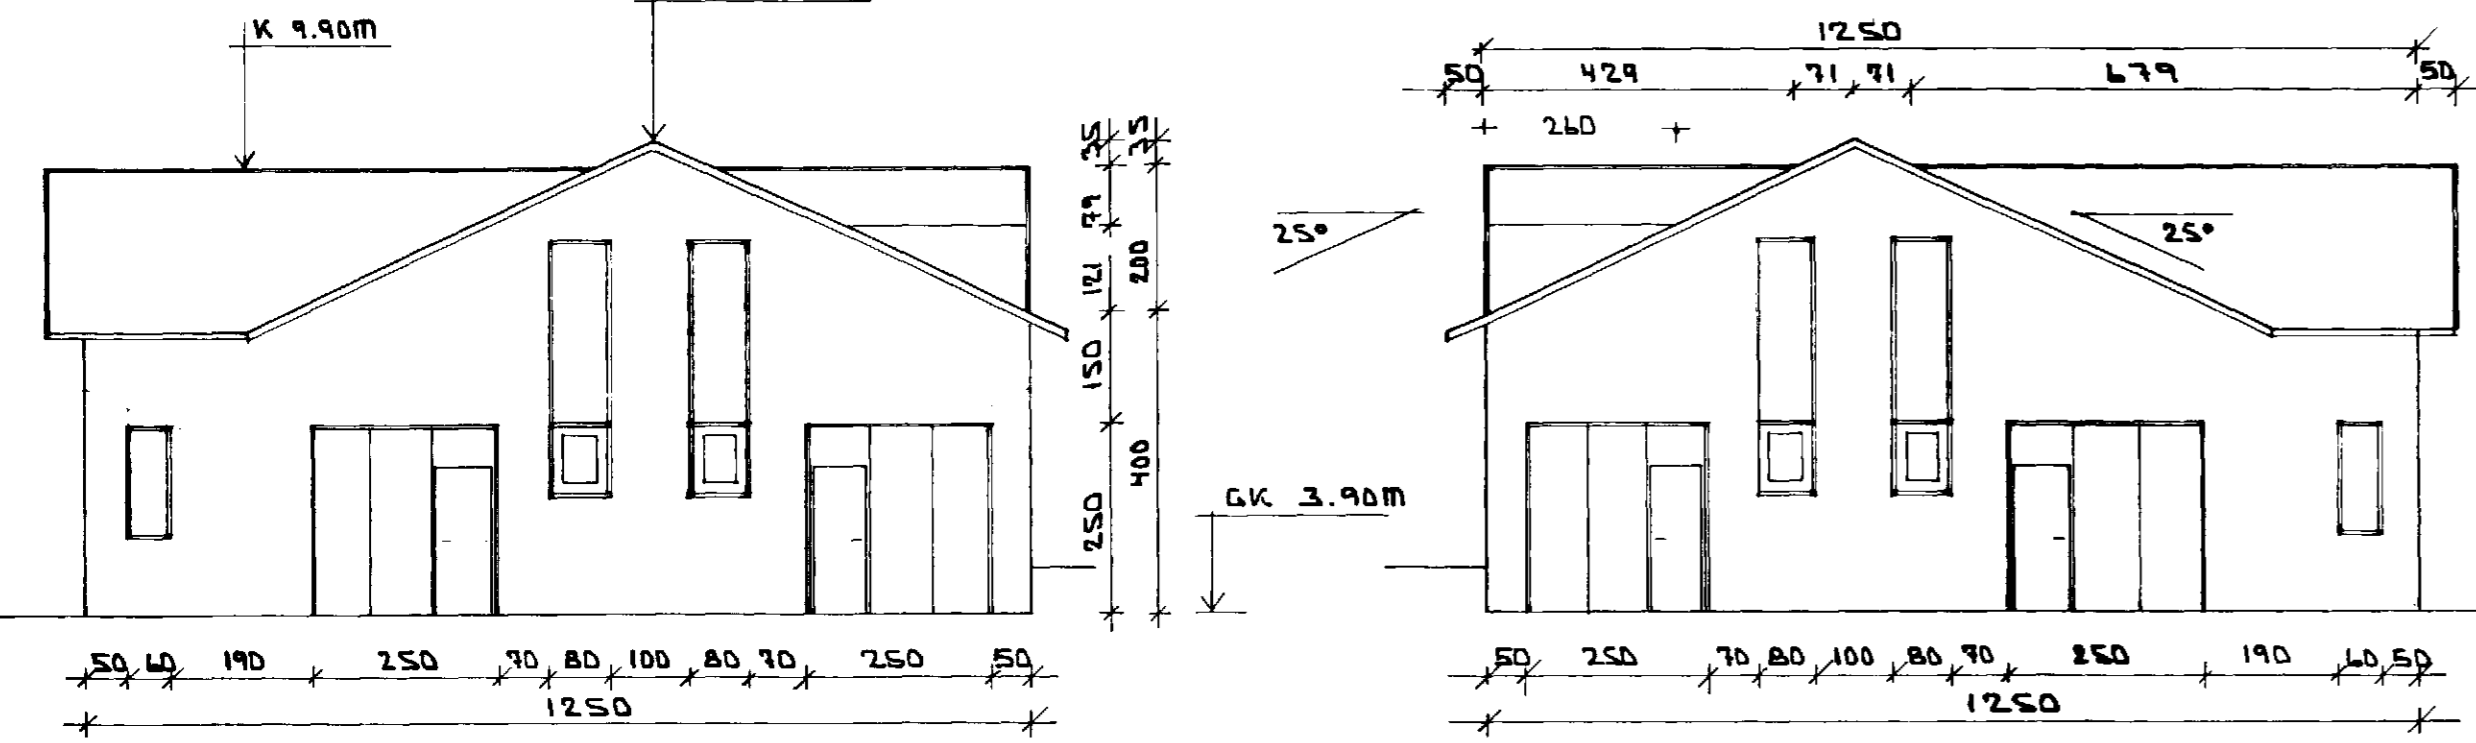


**NORÐURHLIÐ**

**SÚÐURHLIÐ**

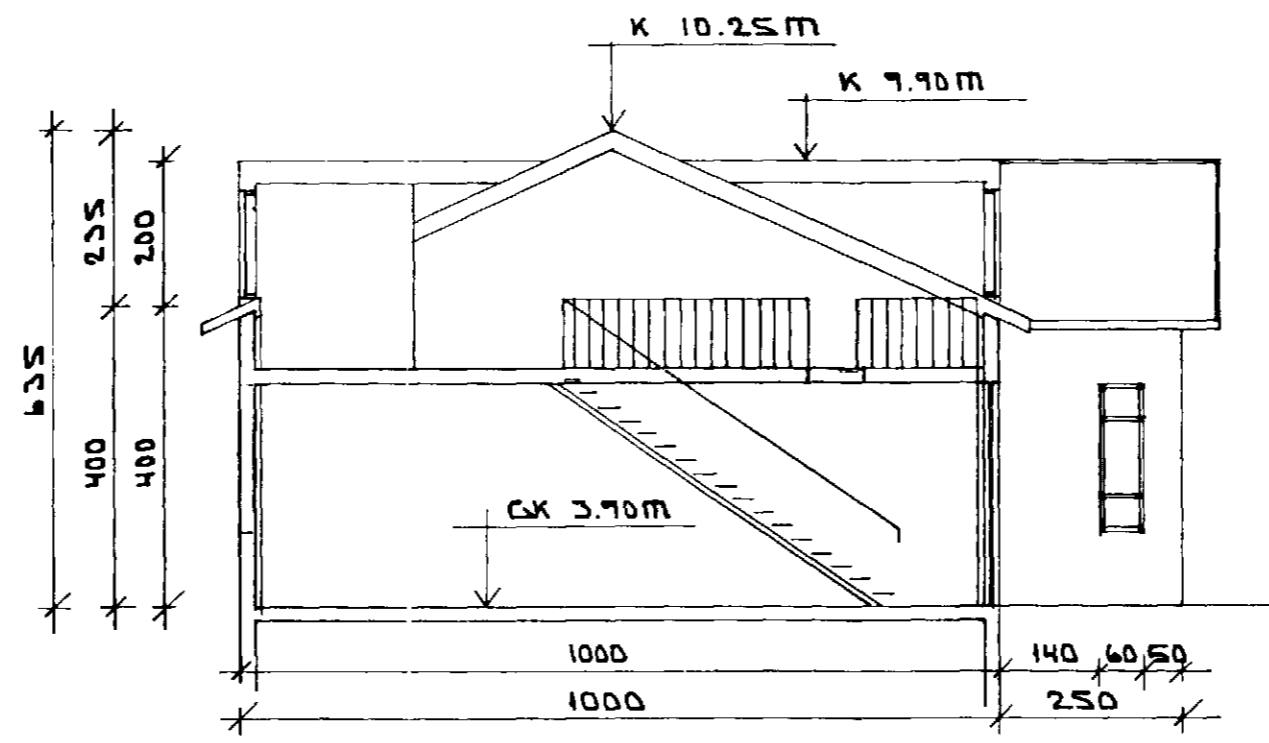


**SNÍÐMYND A - A**

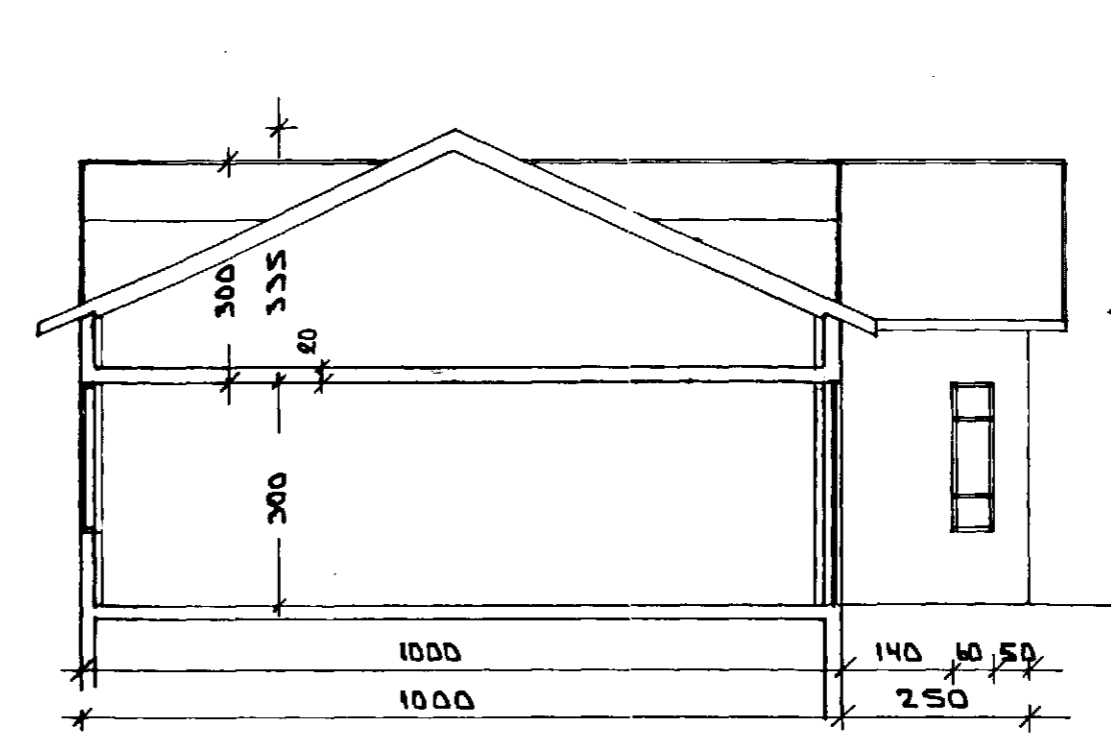

**SNÍÐMYND B - B**

**RFSTÖÐUMYNDIR MKV 1:500**

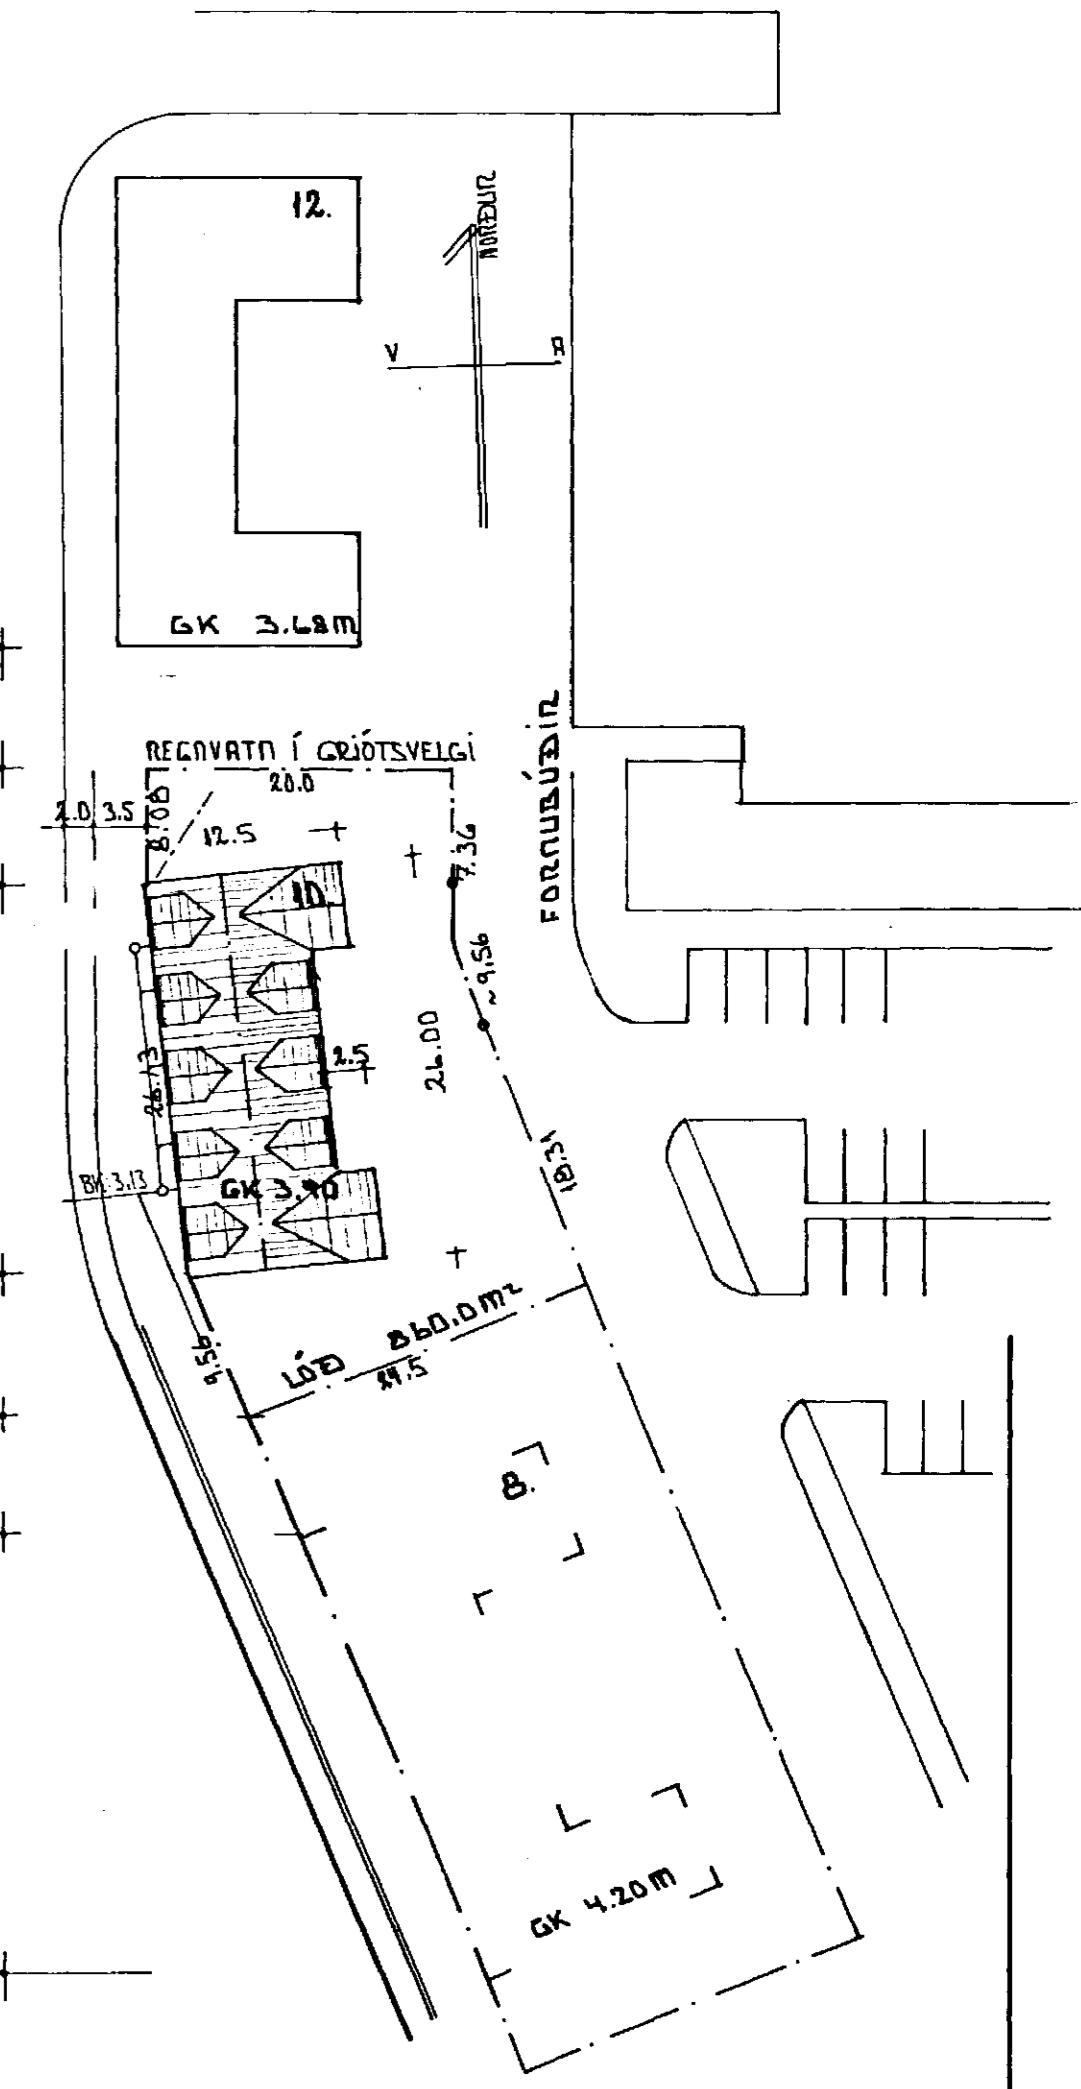

SORPILÁT ERU SAMEIGILEG FÝRIR SVEIÐIÐ.  
 ATHAFNASVEIÐ Á LÖB MALDÍKAD.

**FÖRÞUÐUÐUR 10**

TEIKNINGU DREYTT 20. NOVEMBER 1989  
 TEIKNINGU DREYTT 02. NOVEMBER 1989  
 TEIKNINGU DREYTT 19. SEPT. 1989.

VERÞUÐIR VÍÐ FLENSDÖRGARHÖFNUM HAFNARFIRÐI	SEPT. 1989
ÚTLIT, SNÍÐ OG GRUNNMYNDIR	MELI KVAREÐI
TEIKNINGUÞÓKUNTA SVEINIS RAFFELSSONAR TEFÍ	1:100 1:500
DEIÐRANNAVI 2. 220 HAFNARFIRÐUR 91-653045	TEIKNING
	A - I

TEIKNINGU BENTT Í AGÚST 1990  
 SALERTI Í EINGUM 1.2. 6 OG 7  
 ÍMÓTOK  
 STÆRÐ LÖÐAR / RÝTINGARHLUTFALL  
 FRÆÐISLI  
 NETTÓ FLATARMÁL ÞFRI HÆÐ

[Signature]