


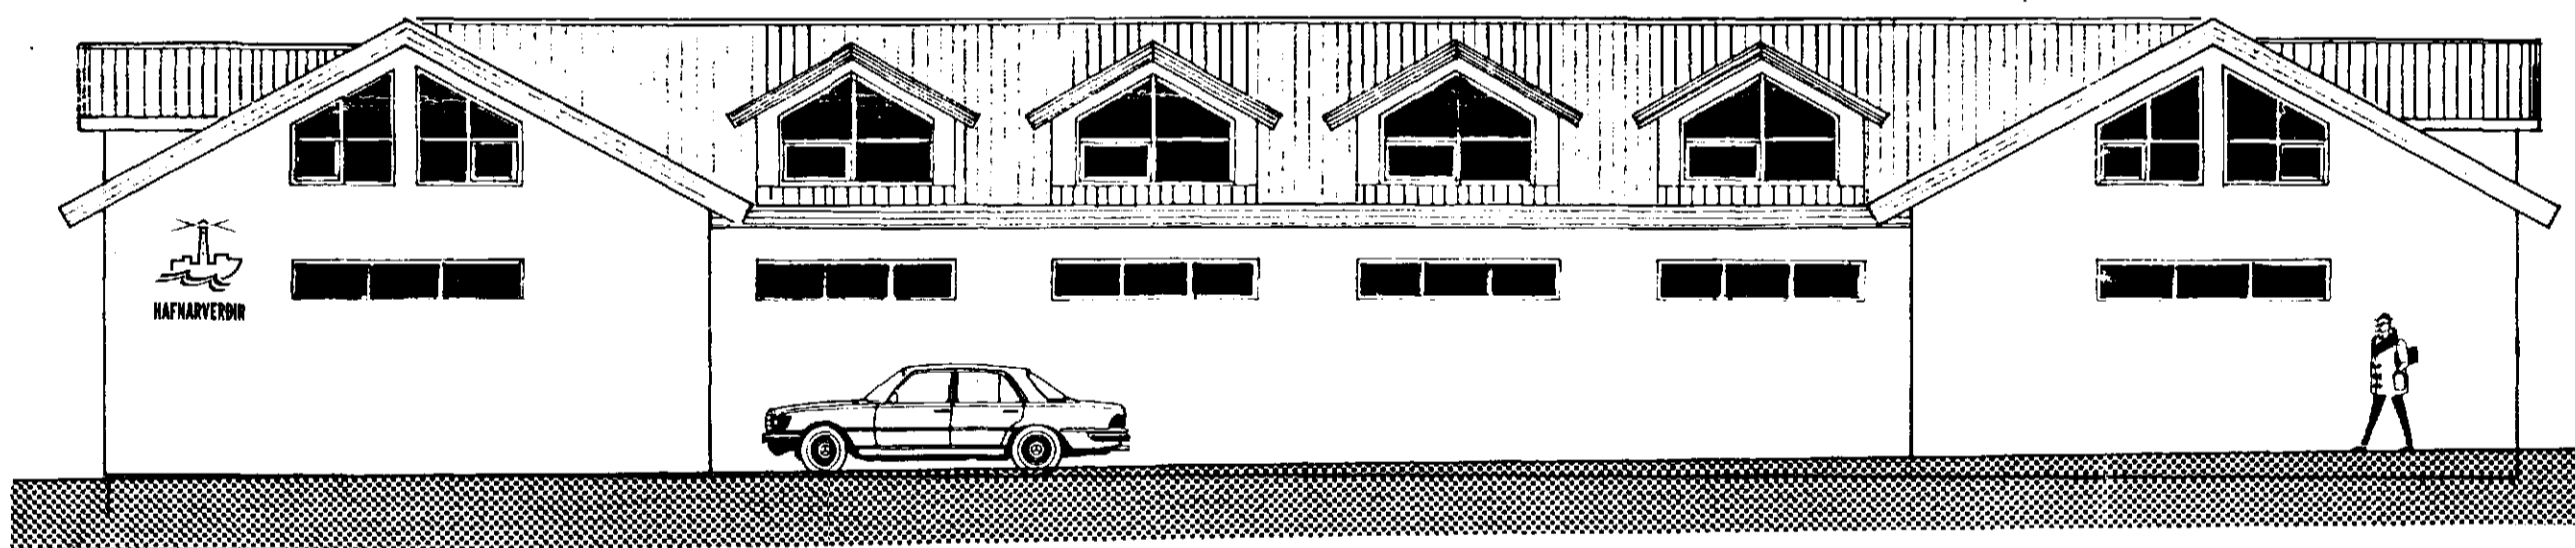

AUSTUR 1:100



SUDUR 1:100



VESTUR 1:100



NORDUR 1:100

BREYTT Í MAÍ '89 *Halkó Þórhannsson*

HÚSNÆÐI HAFNARFJARÐARHAFNAR, FORNUBÚÐIR 12,  
 MERKT MEÐ SKILTUM. JAN. '98 *Halkó Þórhannsson*

HÚS SMÁBATAEIGANDA Í HAFNARFIRÐI	VERK	BL. NR.
		1.
ÚTLIT	HAFNARF. MARS '84	
	M.H.V. 1:100	TEIHN.S.P.
VERNFRIEDISTOFA HALLDÓRS HANNESSONAR REYKJARVÍHURFYRGI 60 HAFNARFIRÐI S. 54355		