


GRUNNMYND HÆÐAR 1:100

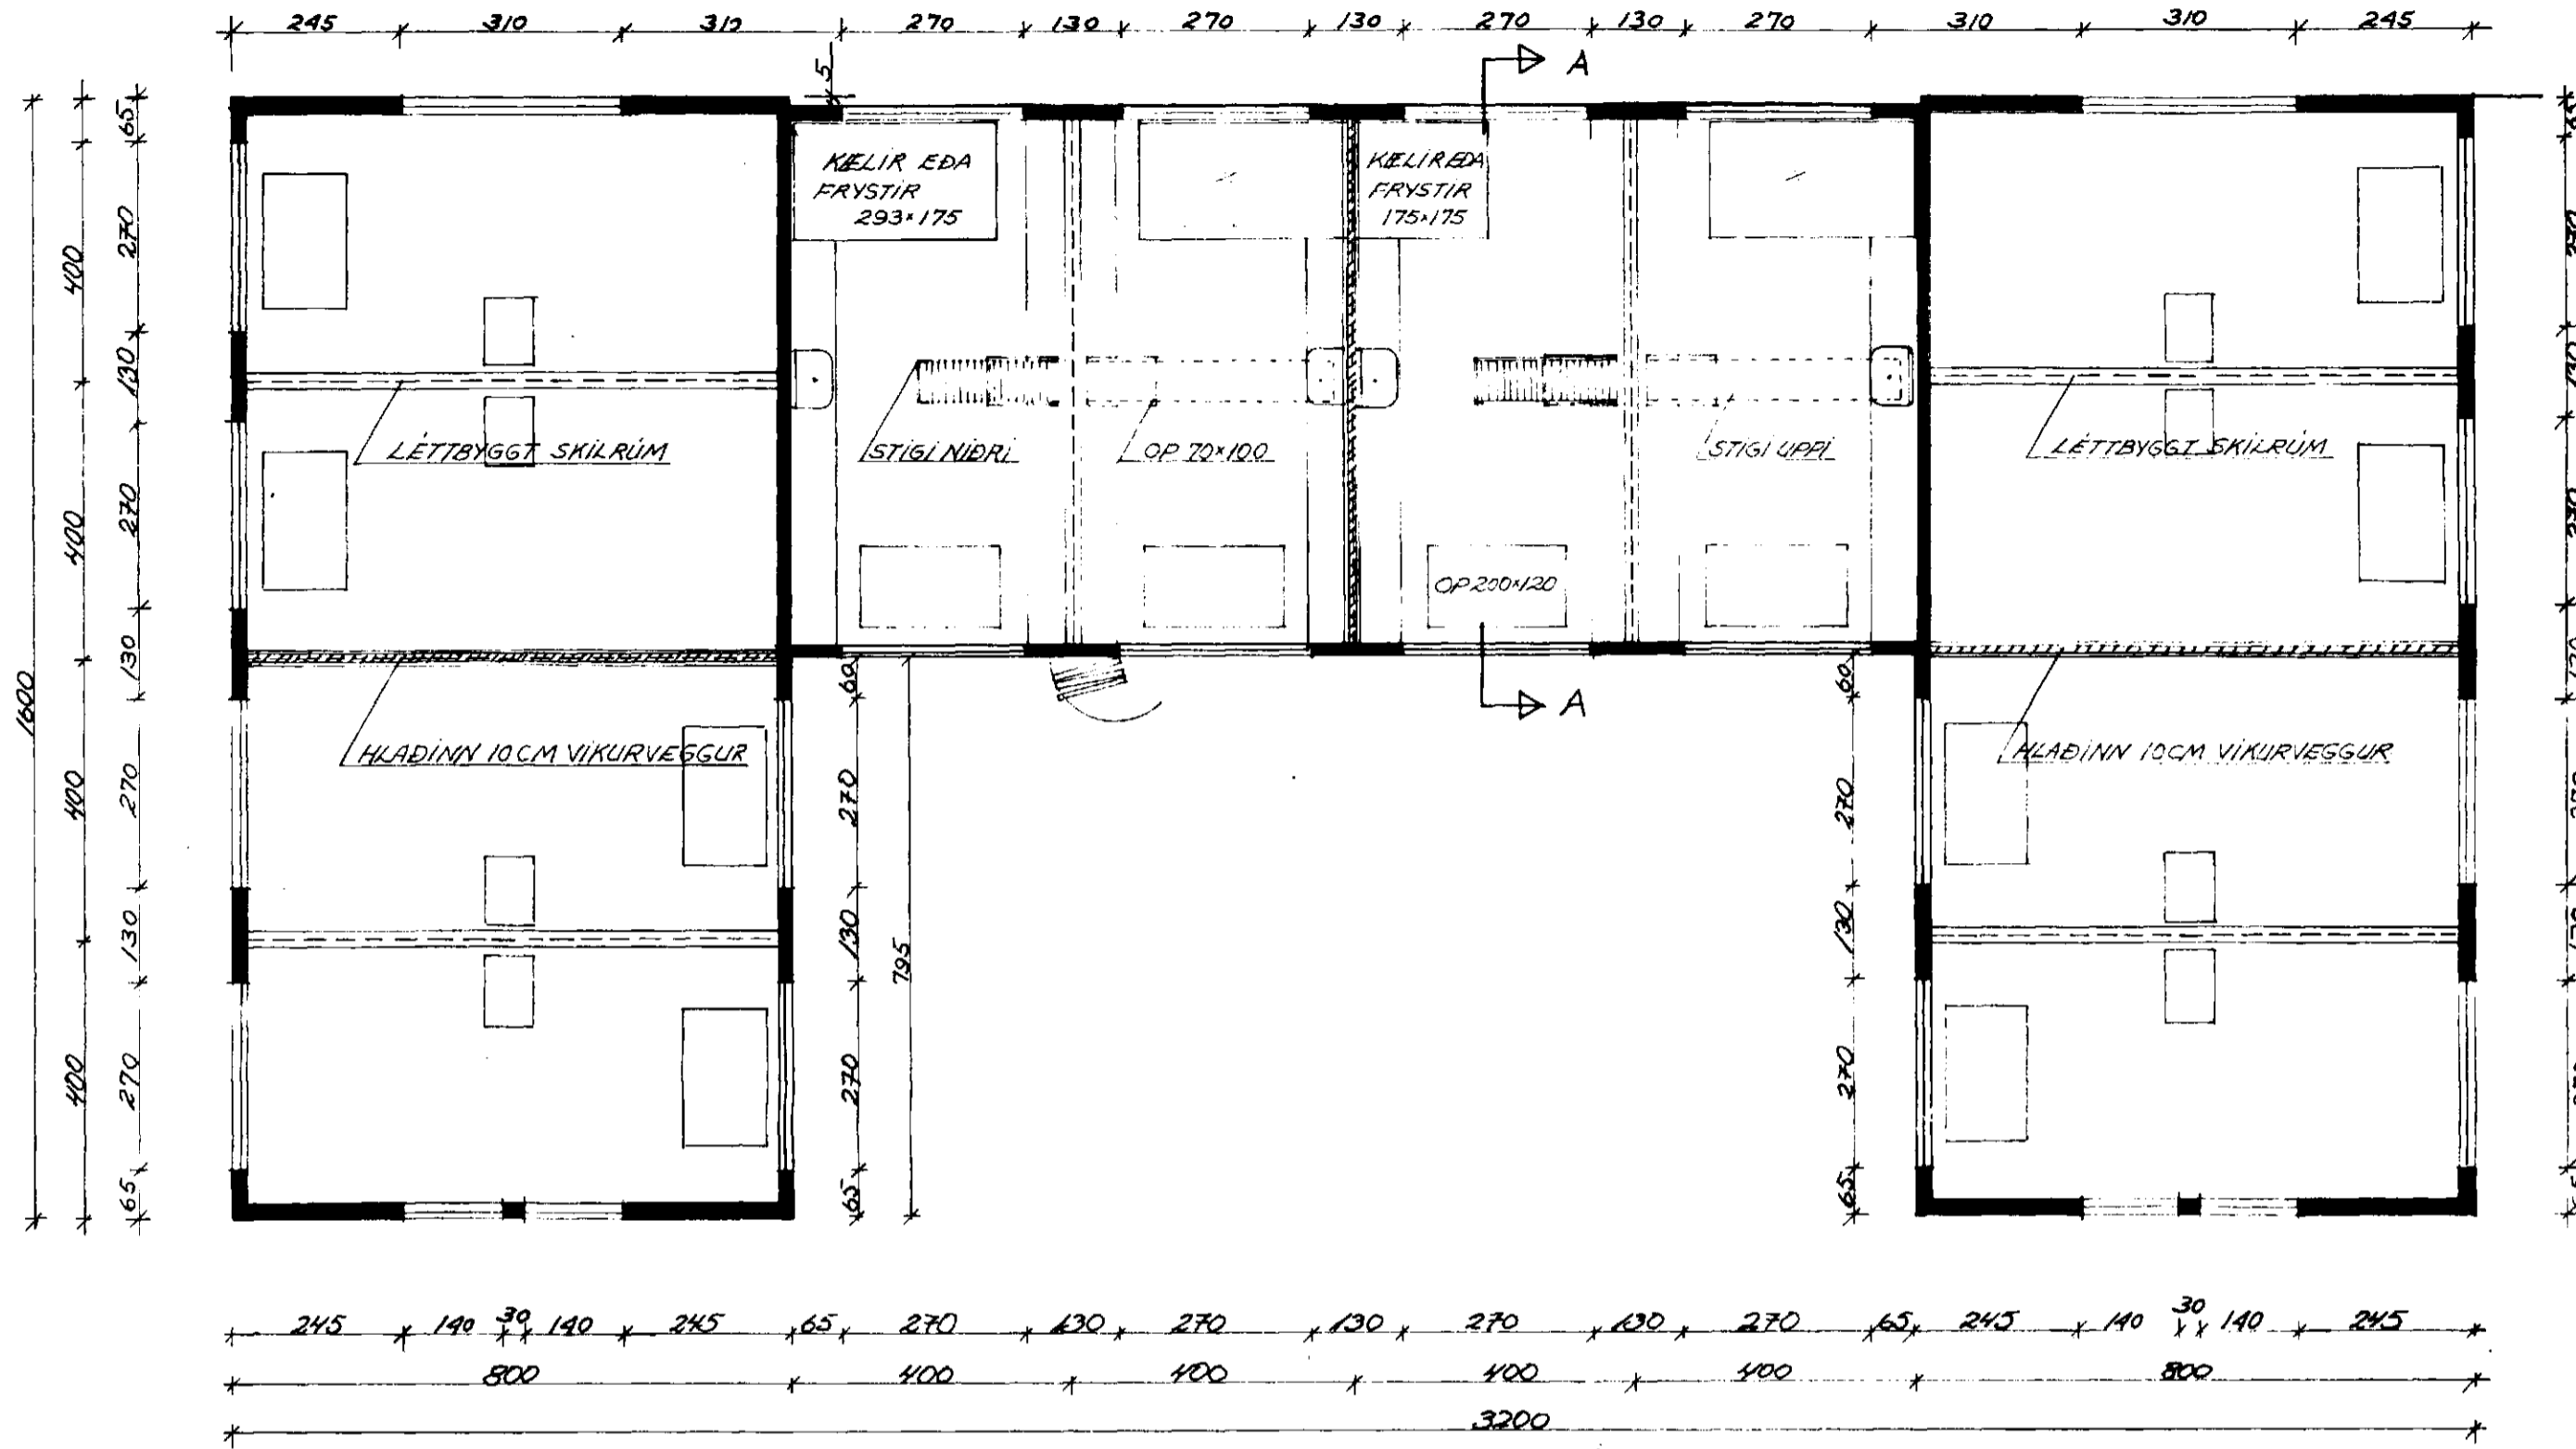

SNID A-A 1:100




Undirritaður
 20 / 85
 E. Jónsson

Áskilið er samþykki
 heilbrigðisráðs Hafnarfjarðar

Áskilið er samþykki
 Brunamálastofunnar víkilsins

AFSTÖÐUMYND 1:1000

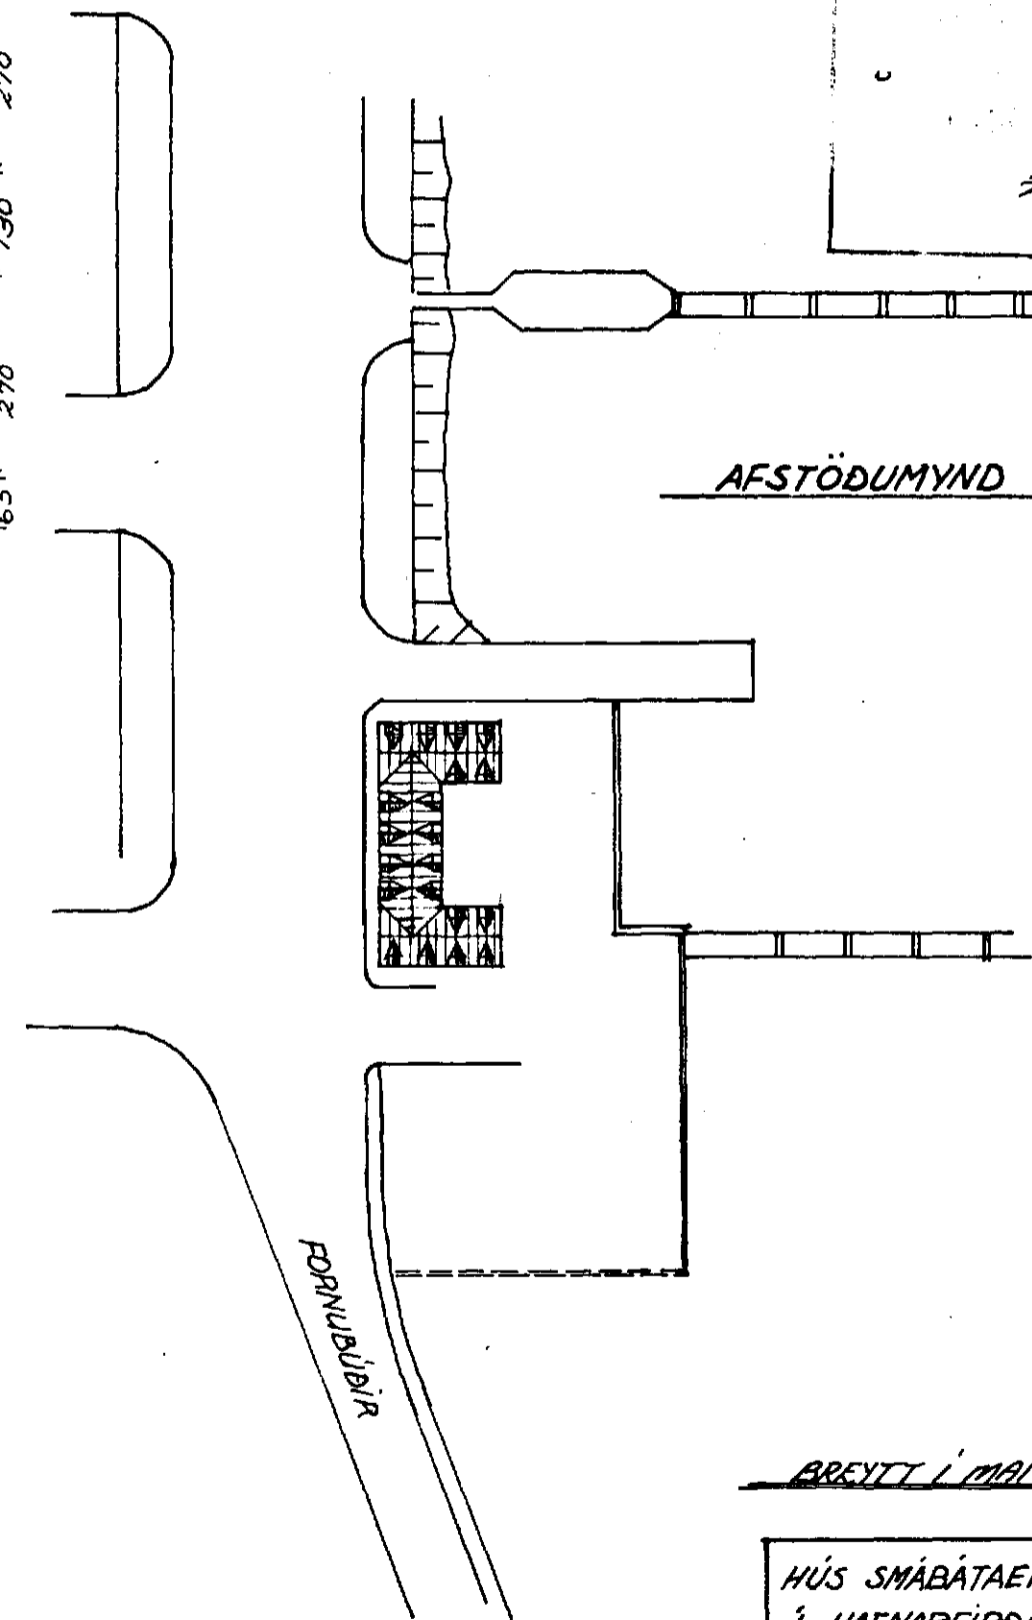

BRETTI 1. MAÍ '84 H. HANNESSON

HÚS SMÁBÁTAEIGANDA Í HAFNARFIRÐI	VERK	BL.NR.
		2
GRUNNMYND, SNID AFSTÖÐUMYND	M.K.V. 1:100 1:1000	TEIHN.S.P. Samþykkt
VERMFREDISTOFA HALLDÓRS HANNESSONAR REYKJARVIKURVEGI 6D HAFNARFIRÐI S.54355		