



Ástíð ad reytrastíng vandi
 setti í þann hluta hússins
 sem starfsmannaæstæða
 er í og loftvasta hláðslurinn fyrir
 lyfta og önnur lögur kerbergi

Sambykkt á fundi bygginga-
 nefndar þ. 7.15. 1987
 BYGGINGAFULLTRÚINN
 Í HAFNARFIRDI
Einar M. Jónsson

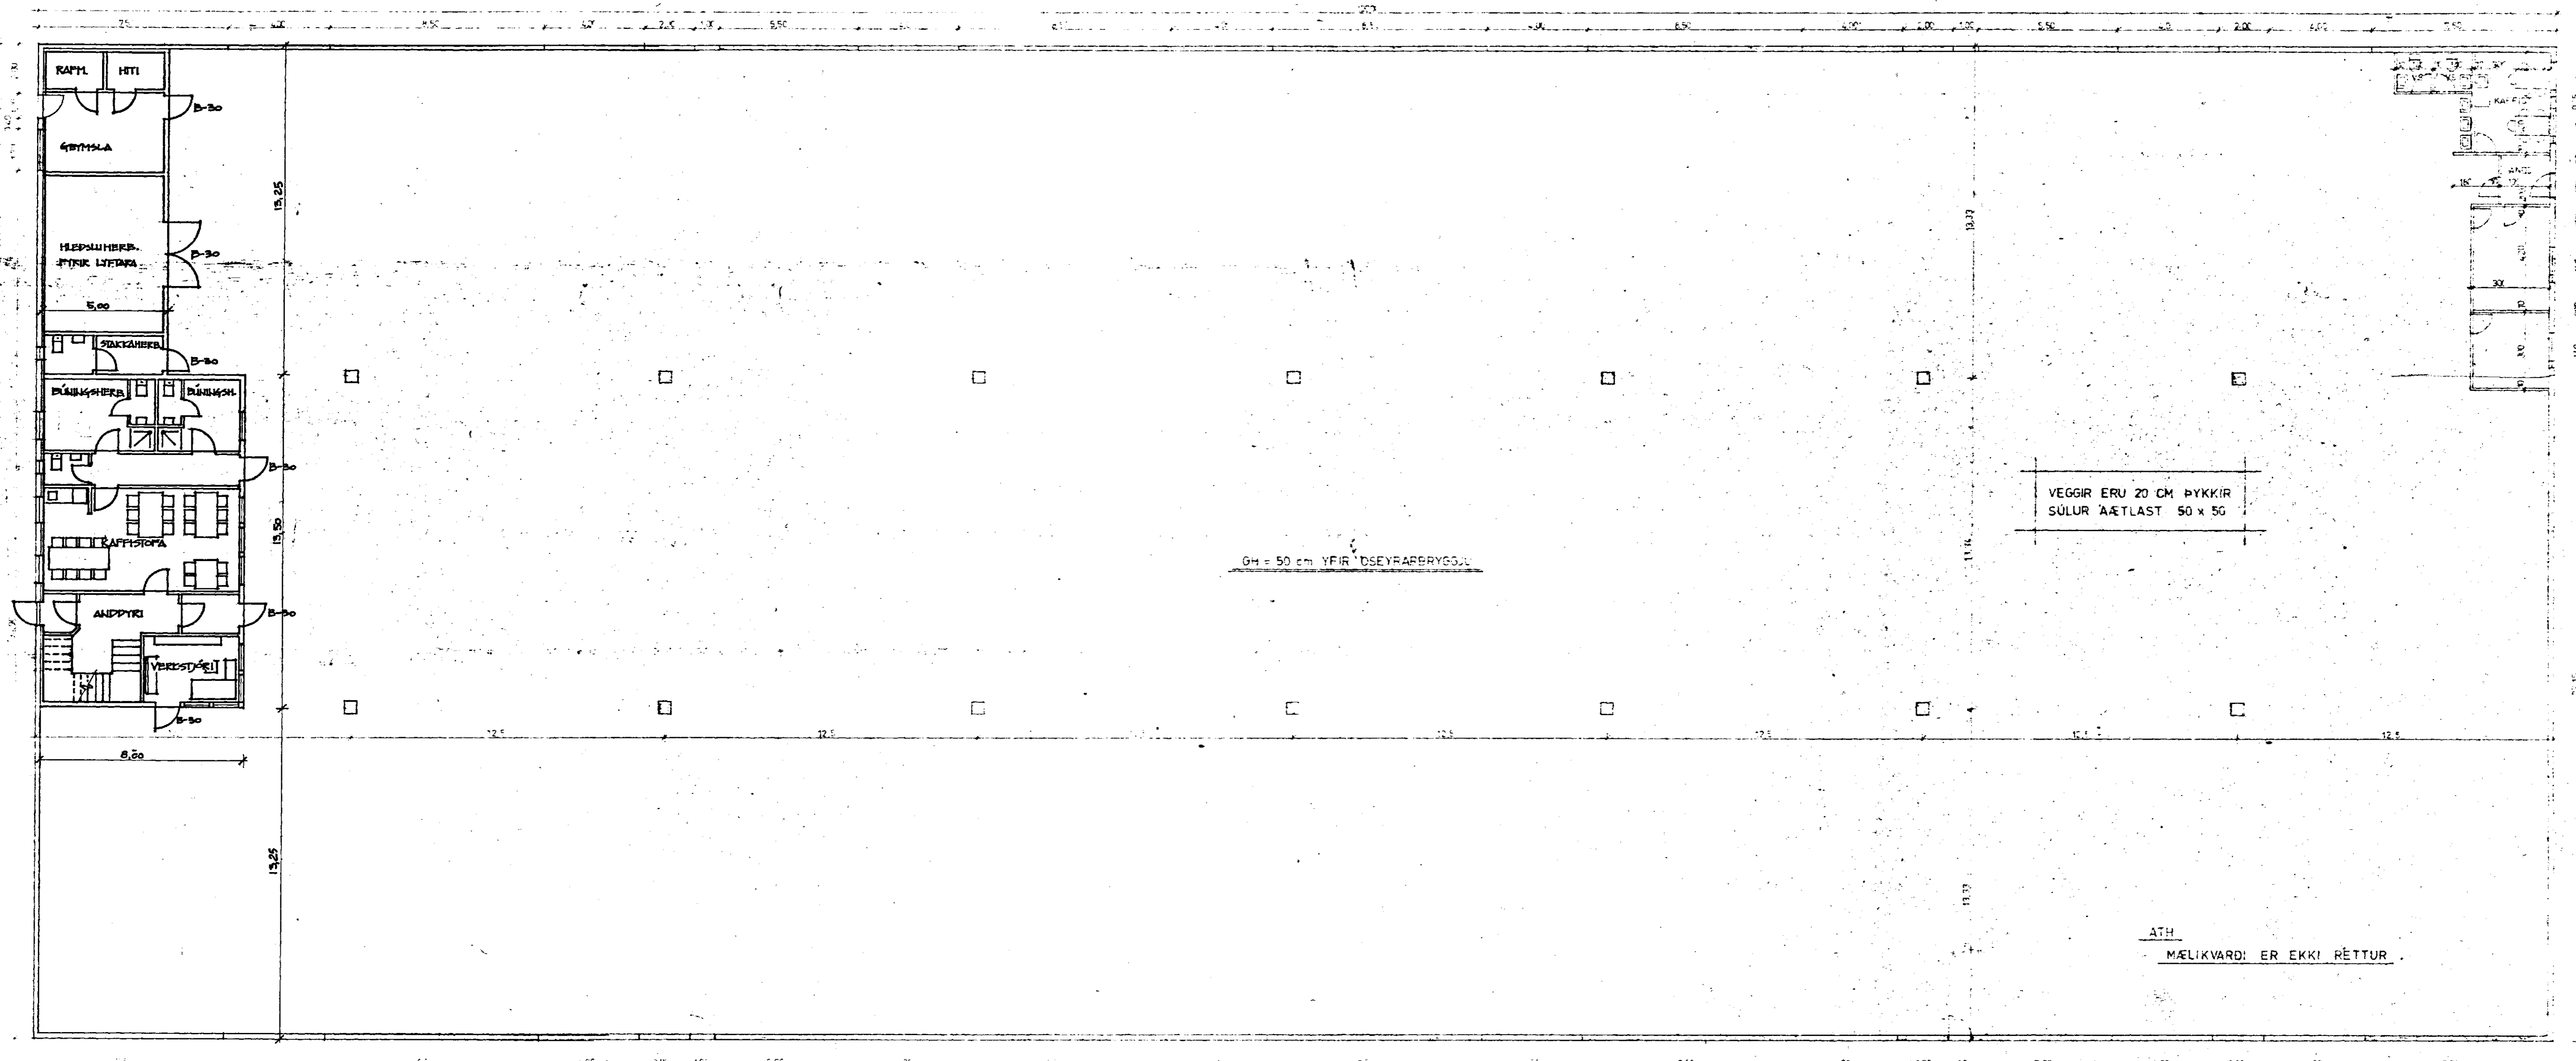

GRUNNMYND 1:100

HÚS F. FISKMARKAÐ VID FORNUB.	Máli	1:100	1:100
GRUNNMYND	Mynd	1:100	1:100
VERKFRÆÐIÞJÓNUSTA JOHANNIS G. BERGÞORSSONAR O. F.	Verki	1:100	1:100
	Verki	1:100	1:100

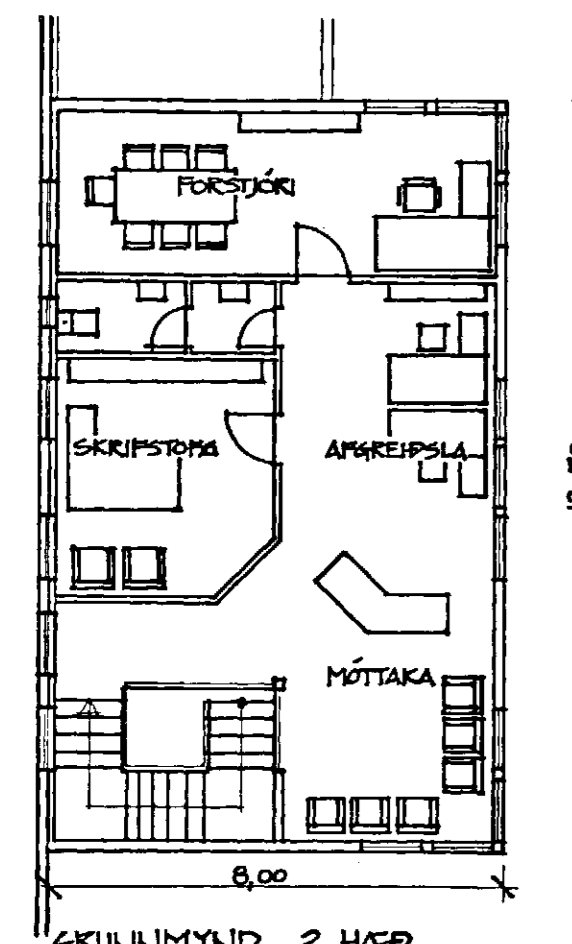

TILLAGA AD STARFSMANNAÆSTÆÐU
 13.04.1987 ERLING G. PEDERSEN

ALLIR BERANDI VEGGIR - B-60
 MILLIÐLUF - B-60

TIL ATHUGUNNAR FYRIR EIGENDUR HÚSSINS
-LEITA ÞARF UMSAGNAR HÖNNUÐA HÚSSINS