

HÚS FYRIR FISKMARKAÐ VIÐ FORNUBÚÐ Í HAFNARFIRÐ

Samþykkt á fundi bygginga-
nefndar þ. 9.6.1993

BYGGINGAFULLTRÚINN
Í HAFNARFIRÐI

Sigríður Halldóttir

NORÐUR

SUÐUR

AUSTUR

VESTUR

LYSING HÚSS


VEGIR OG SÚLUR ERU STEYPTAR A ÞIAPPAÐRI FYLLINGU.
BURÐARVIRKI ÞÁSS ER 15 CM.
ÞAK VEGUR EINGRAC MEE 40 CM STEINDULLUM.
KLATTI MEE LITURU ÞARSTAL.
VEGIR VERFA ÞEINANGRAC.

ATH

MÆLIKVARÐI ER EKKI RÉTTUR

GM = 50 cm YFIR
GSEYRARRÝGGJU

MÆLIKVARÐI

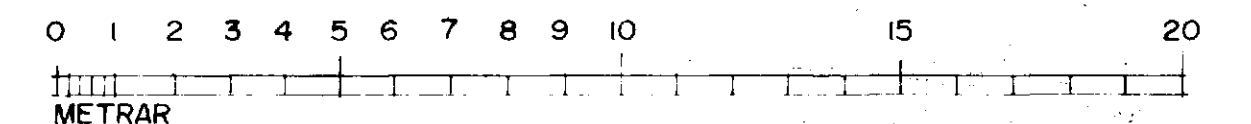

VESTUR HLUTI HÚSSINS BREYTT

TEIKNAD Í JAN. 1993 SIGURÐUR ÞORVARDARSON BYGGINGAFRÆÐINGUR BFÍ STRANDGÖTU 11 HAFNARFIRÐI SÍMI 651510 *Sigríður Halldóttir* HÚS TEIKNAD Í NÓV 1986 AF VERKFRÆÐIÞJÓNUSTU JÓHANNIS G. BERGÞÓRSSONAR H/F BREYTT DES.1986