



Ástíð ad reykro sting vandi  
 setti i þann hluta hússins  
 sem starfsmannaæstæða  
 er i og loftvasta hláðslurinn fyrir  
 lyfta og önnur lotur kerbergi

Sambykkt á fundi bygginga-  
 nefndar þ. 7.15. 1987  
 BYGGINGAFULLTRÚINN  
 I HAFNARFIRDI  
*Einar M. Jónsson*

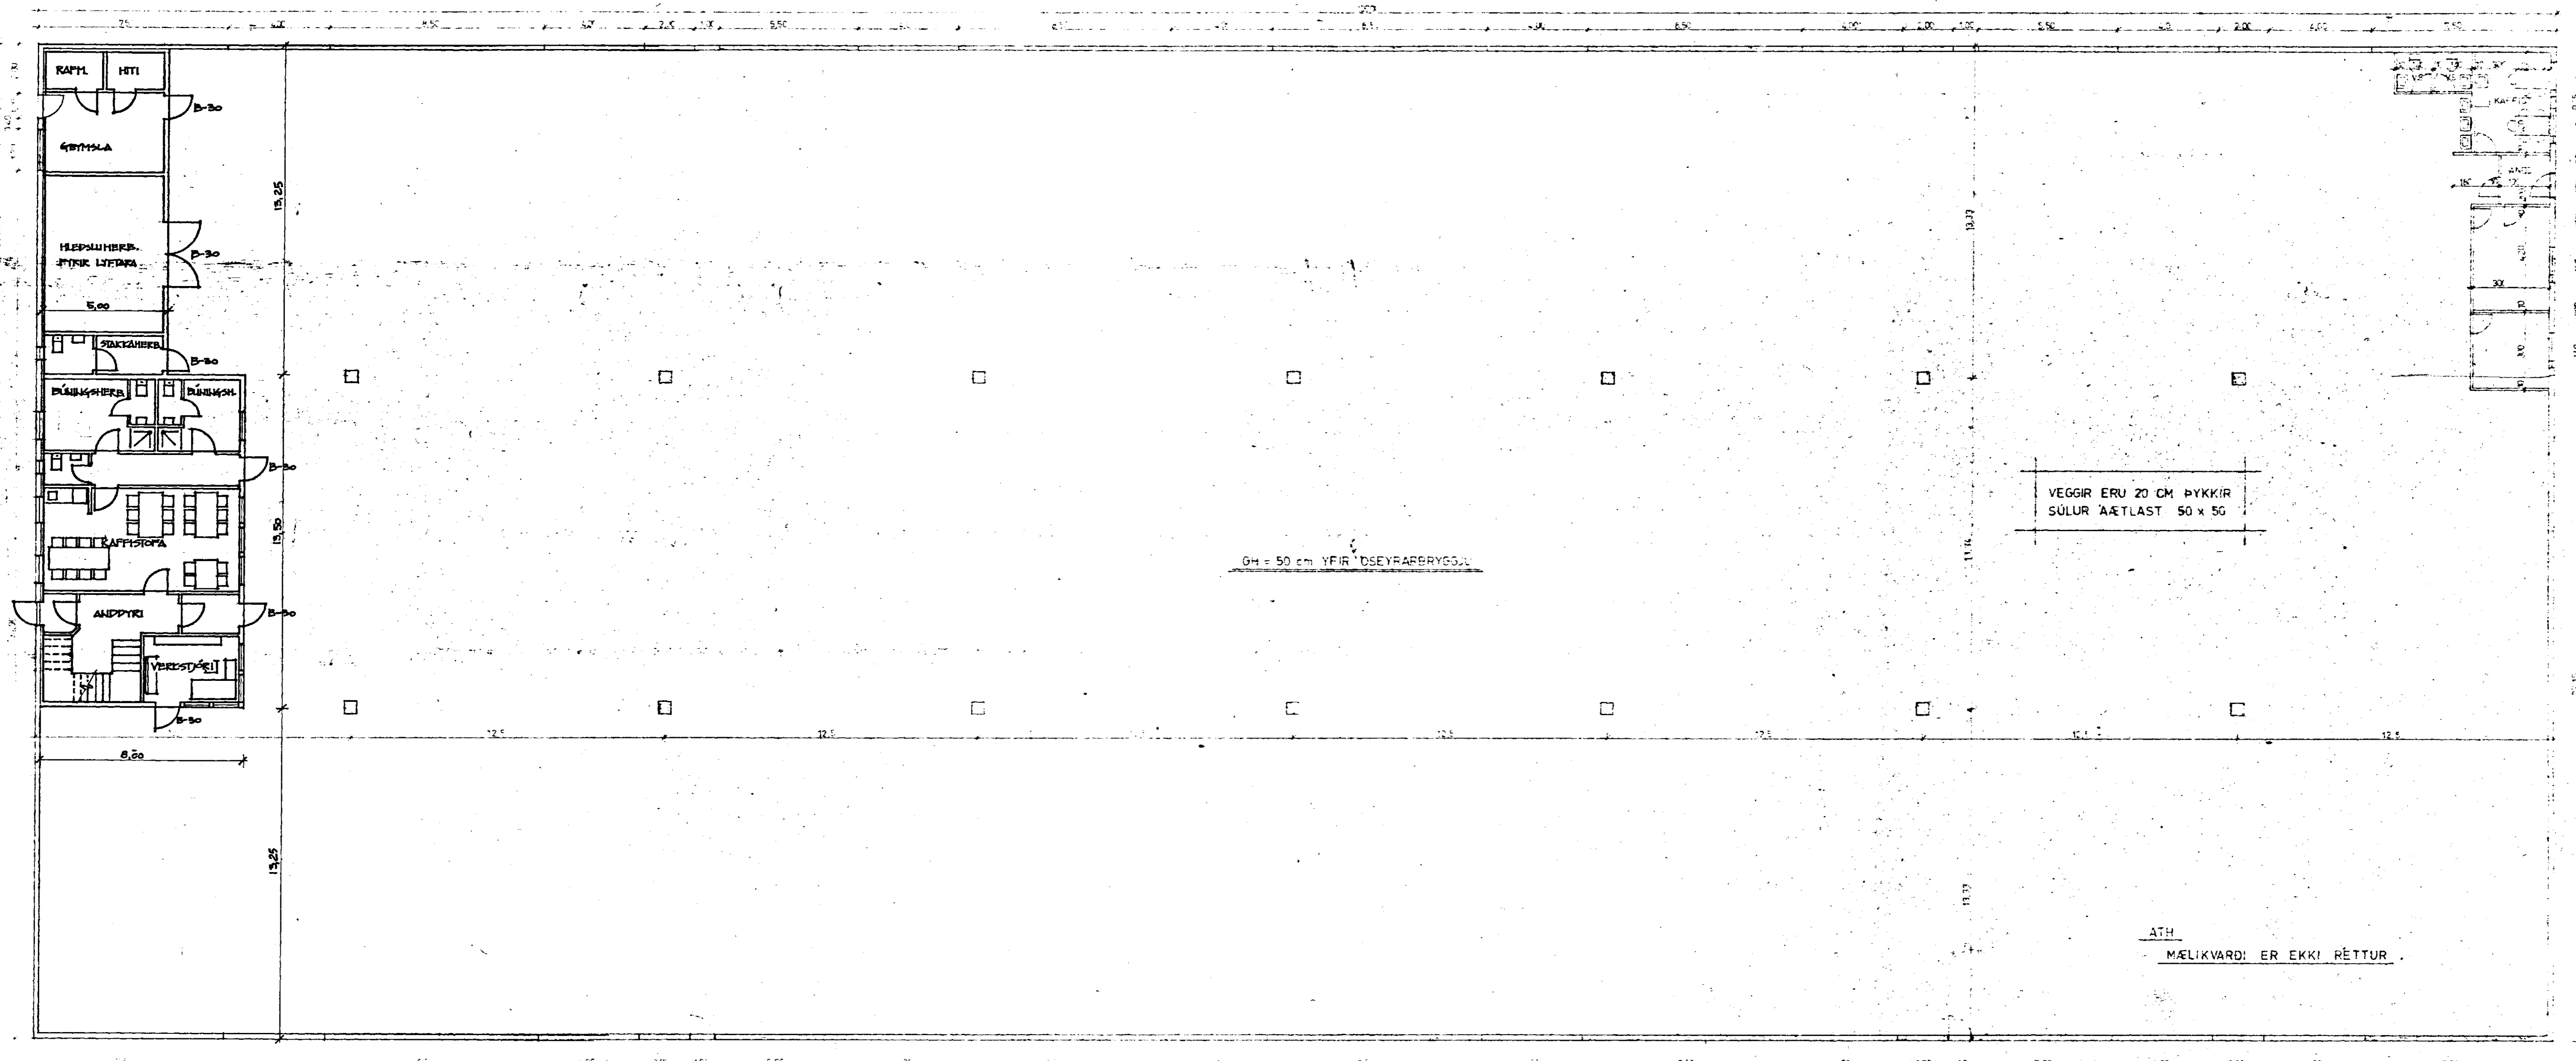

GRUNNMYND 1:100

HUS F. FISKMARKAÐ VID FORNUB.	Máli	1:100	1:100
GRUNNMYND	Dagur	13.04.1987	13.04.1987
VERKFRÆÐIÐJÓNUSTA JOHANNIS G. BERGÞÓSSONAR O.S.	Stað	HAFNARFIRDI	SNARSTÍL

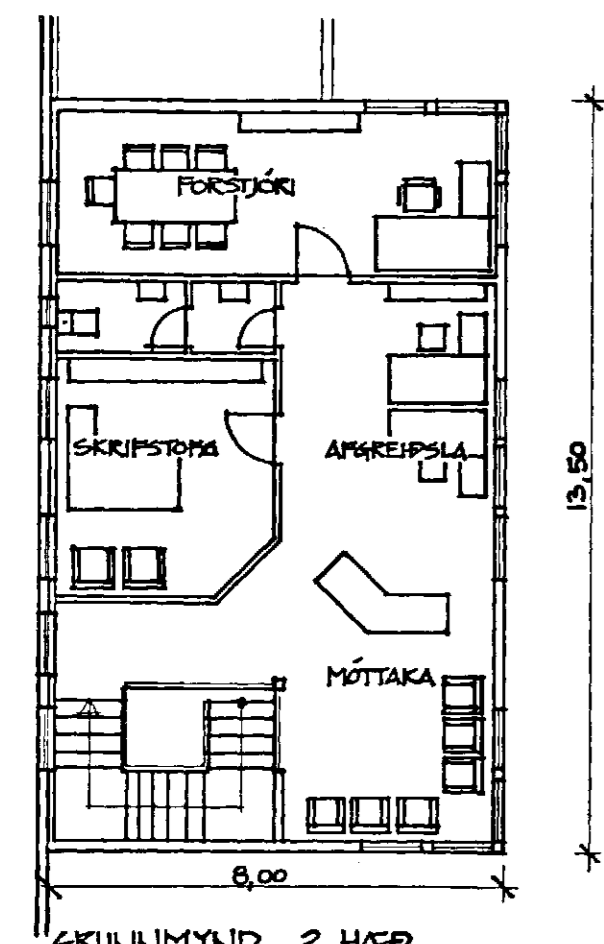

TILLAGA AD STARFSMANNAAEÞEÐU  
 13.04.1987 ERLING G. PEDERSEN

ALLIR BERANDI VEGGIR - B-60  
 MILLIÐLUF - B-60

TIL ATHUGUNNAR FYRIR EIGENDUR HÚSSINS  
-LEITA ÞARF UMSAGNAR HÖNNUÐA HÚSSINS