

HÚS FYRIR FISKMARKAÐ VIÐ FORNUBÚÐ Í HAFNARFIRÐ

Samþykkt á fundi bygginga-  
nefndar þ. 9.6.1993

BYGGINGAFULLTRÚINN  
Í HAFNARFIRÐI

*Sigríður Halldóttir*

NORÐUR

SUÐUR

AUSTUR

VESTUR

LYSING HÚSS


VEGIR OG SÚLUR ERU STEYPTAR A ÞIAPPAÐRI FYLLINGU.  
BURÐARVYRÐI DÁYS ER 15 CM.  
ÞAK VEGUR EINGRAC MEE 40 CM STEINDULLUM.  
KLATTI MEE LITURU BARUSTAL.  
VEGIR VERFA DEINGRACAFER.

ATH

MÆLIKVARÐI ER EKKI RÉTTUR

GM = 50 cm YFIR  
GSEYRARRYGGU

MÆLIKVARÐI

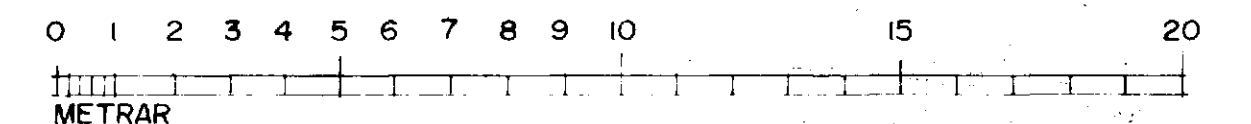

VESTUR HLUTI HÚSSINS BREYTT

TEIKNAD Í JAN. 1993 SIGURÐUR ÞORVARDARSON BYGGINGAFRÆÐINGUR BFÍ STRANDGÖTU 11 HAFNARFIRÐI SÍMI 651510 *Sigríður Halldóttir* HÚS TEIKNAD Í NÓV 1986 AF VERKFRÆÐIÞJÓNUSTU JÓHANNIS G. BERGÞÓRSSONAR H/F BREYTT DES.1986