



1. HÆÐ, GRUNNMYND 1:100

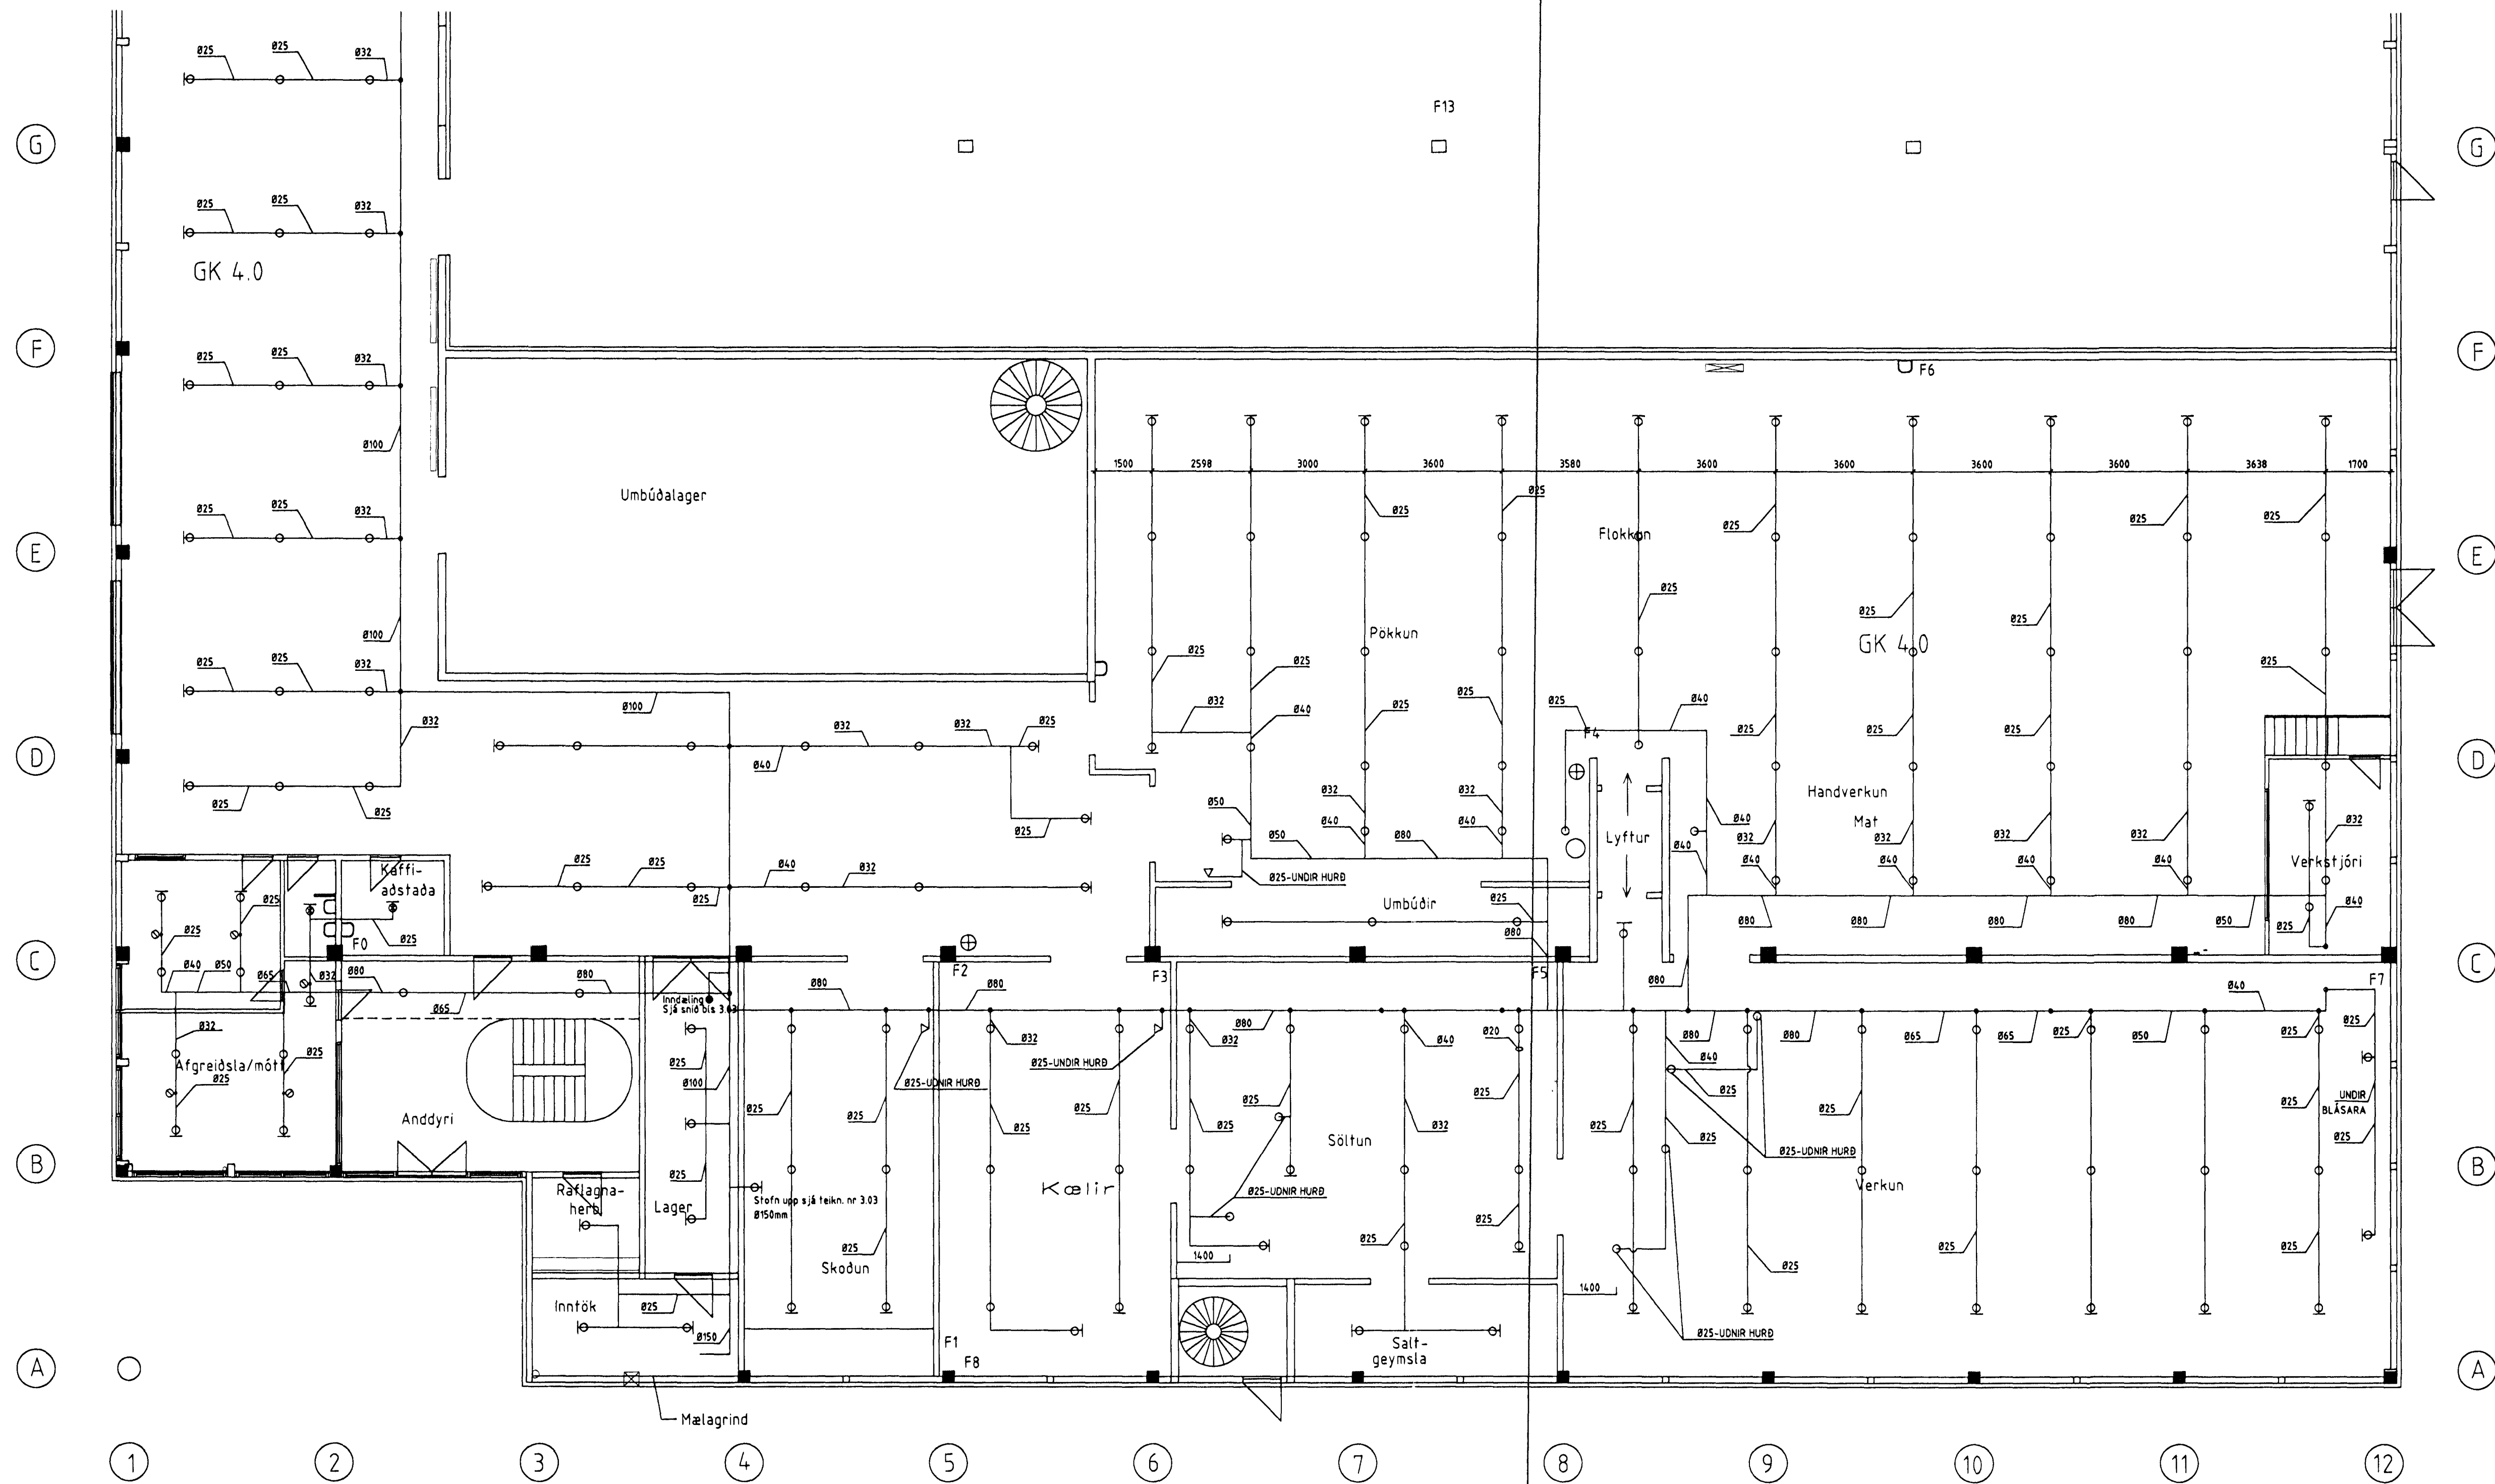

Byggingafræðingur
Alfreid Þann
Sigurbjartur Halldórsson

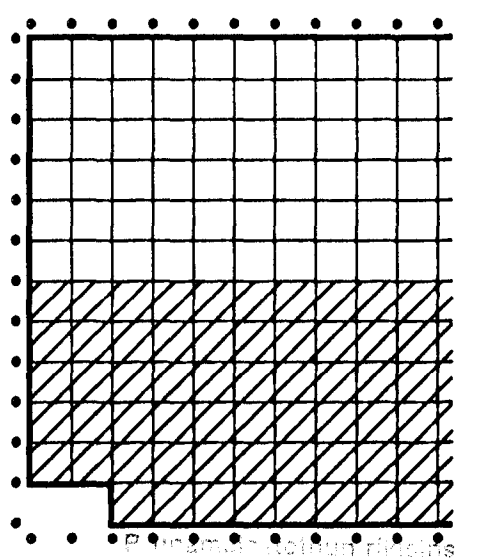

- Skýringar:
- | | | |
|--|-------------------|------------------------------------|
| — Kald vatn | VS - Vatnssalerni | BS - Brunaslanga |
| --- Heitt vatn | HL - Handlaug | SL - Slöngukrani |
| — Framrás hita | EV - Eldhúsvaskur | Fp - Fallpípa frárennslis |
| --- Bakrás hita | LR - Loftræsing | PL - Þrýstiloftstoki með hraðtengi |
| ⊕ Þrifakerfi + hæðrýsting | SB - Sturtubað | |
| ⊗ Sprinklerstútur upp og niður í niðurhengdu lofti | | |
| ⊙ Sprinklerstútur upp í niðurhengdu lofti | | |

- BREYTING:
- 14.06.1998: breyting á sprinkler vegna tilfærsla á veggjum og loftum
 - 16.12.1998: Sprinkler við rulluhurðir á 1. hæð milli 4/9 og A/D
 - 09.02.1999: breyting, sprinkler-stútar snúa niður frá D-K / 1-2 í móttöku frá C-D / 2- 6 í móttöku

Alfreid Þann
Sigurbjartur Halldórsson

T11 TEIKNISTOFAN SMÍÐJUVEGI 200 KÓPAVOGI S: 564 4680 FAX: 564 46

Verkefni SÍF Birgðast. Fornubúðir 5 Mkv. 1:100
Verkhliuti 1. hæð - sprinkler - suður Dagsetning 19.08.1
Bjarni Árnason MTFI Hannað Ragnar Gunnarss. Blað nr. 302 af
Ragnar Gunnarsson MTFI Teiknað RGG Breytt 09.02.1