
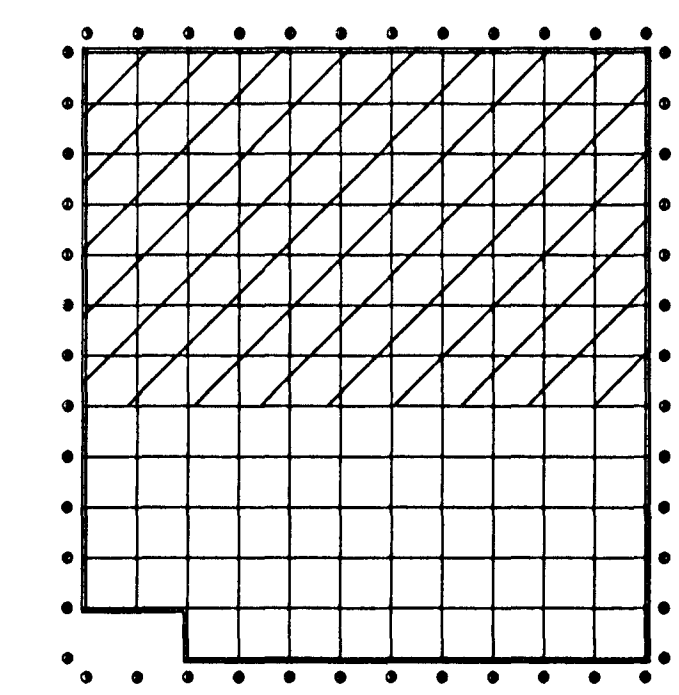



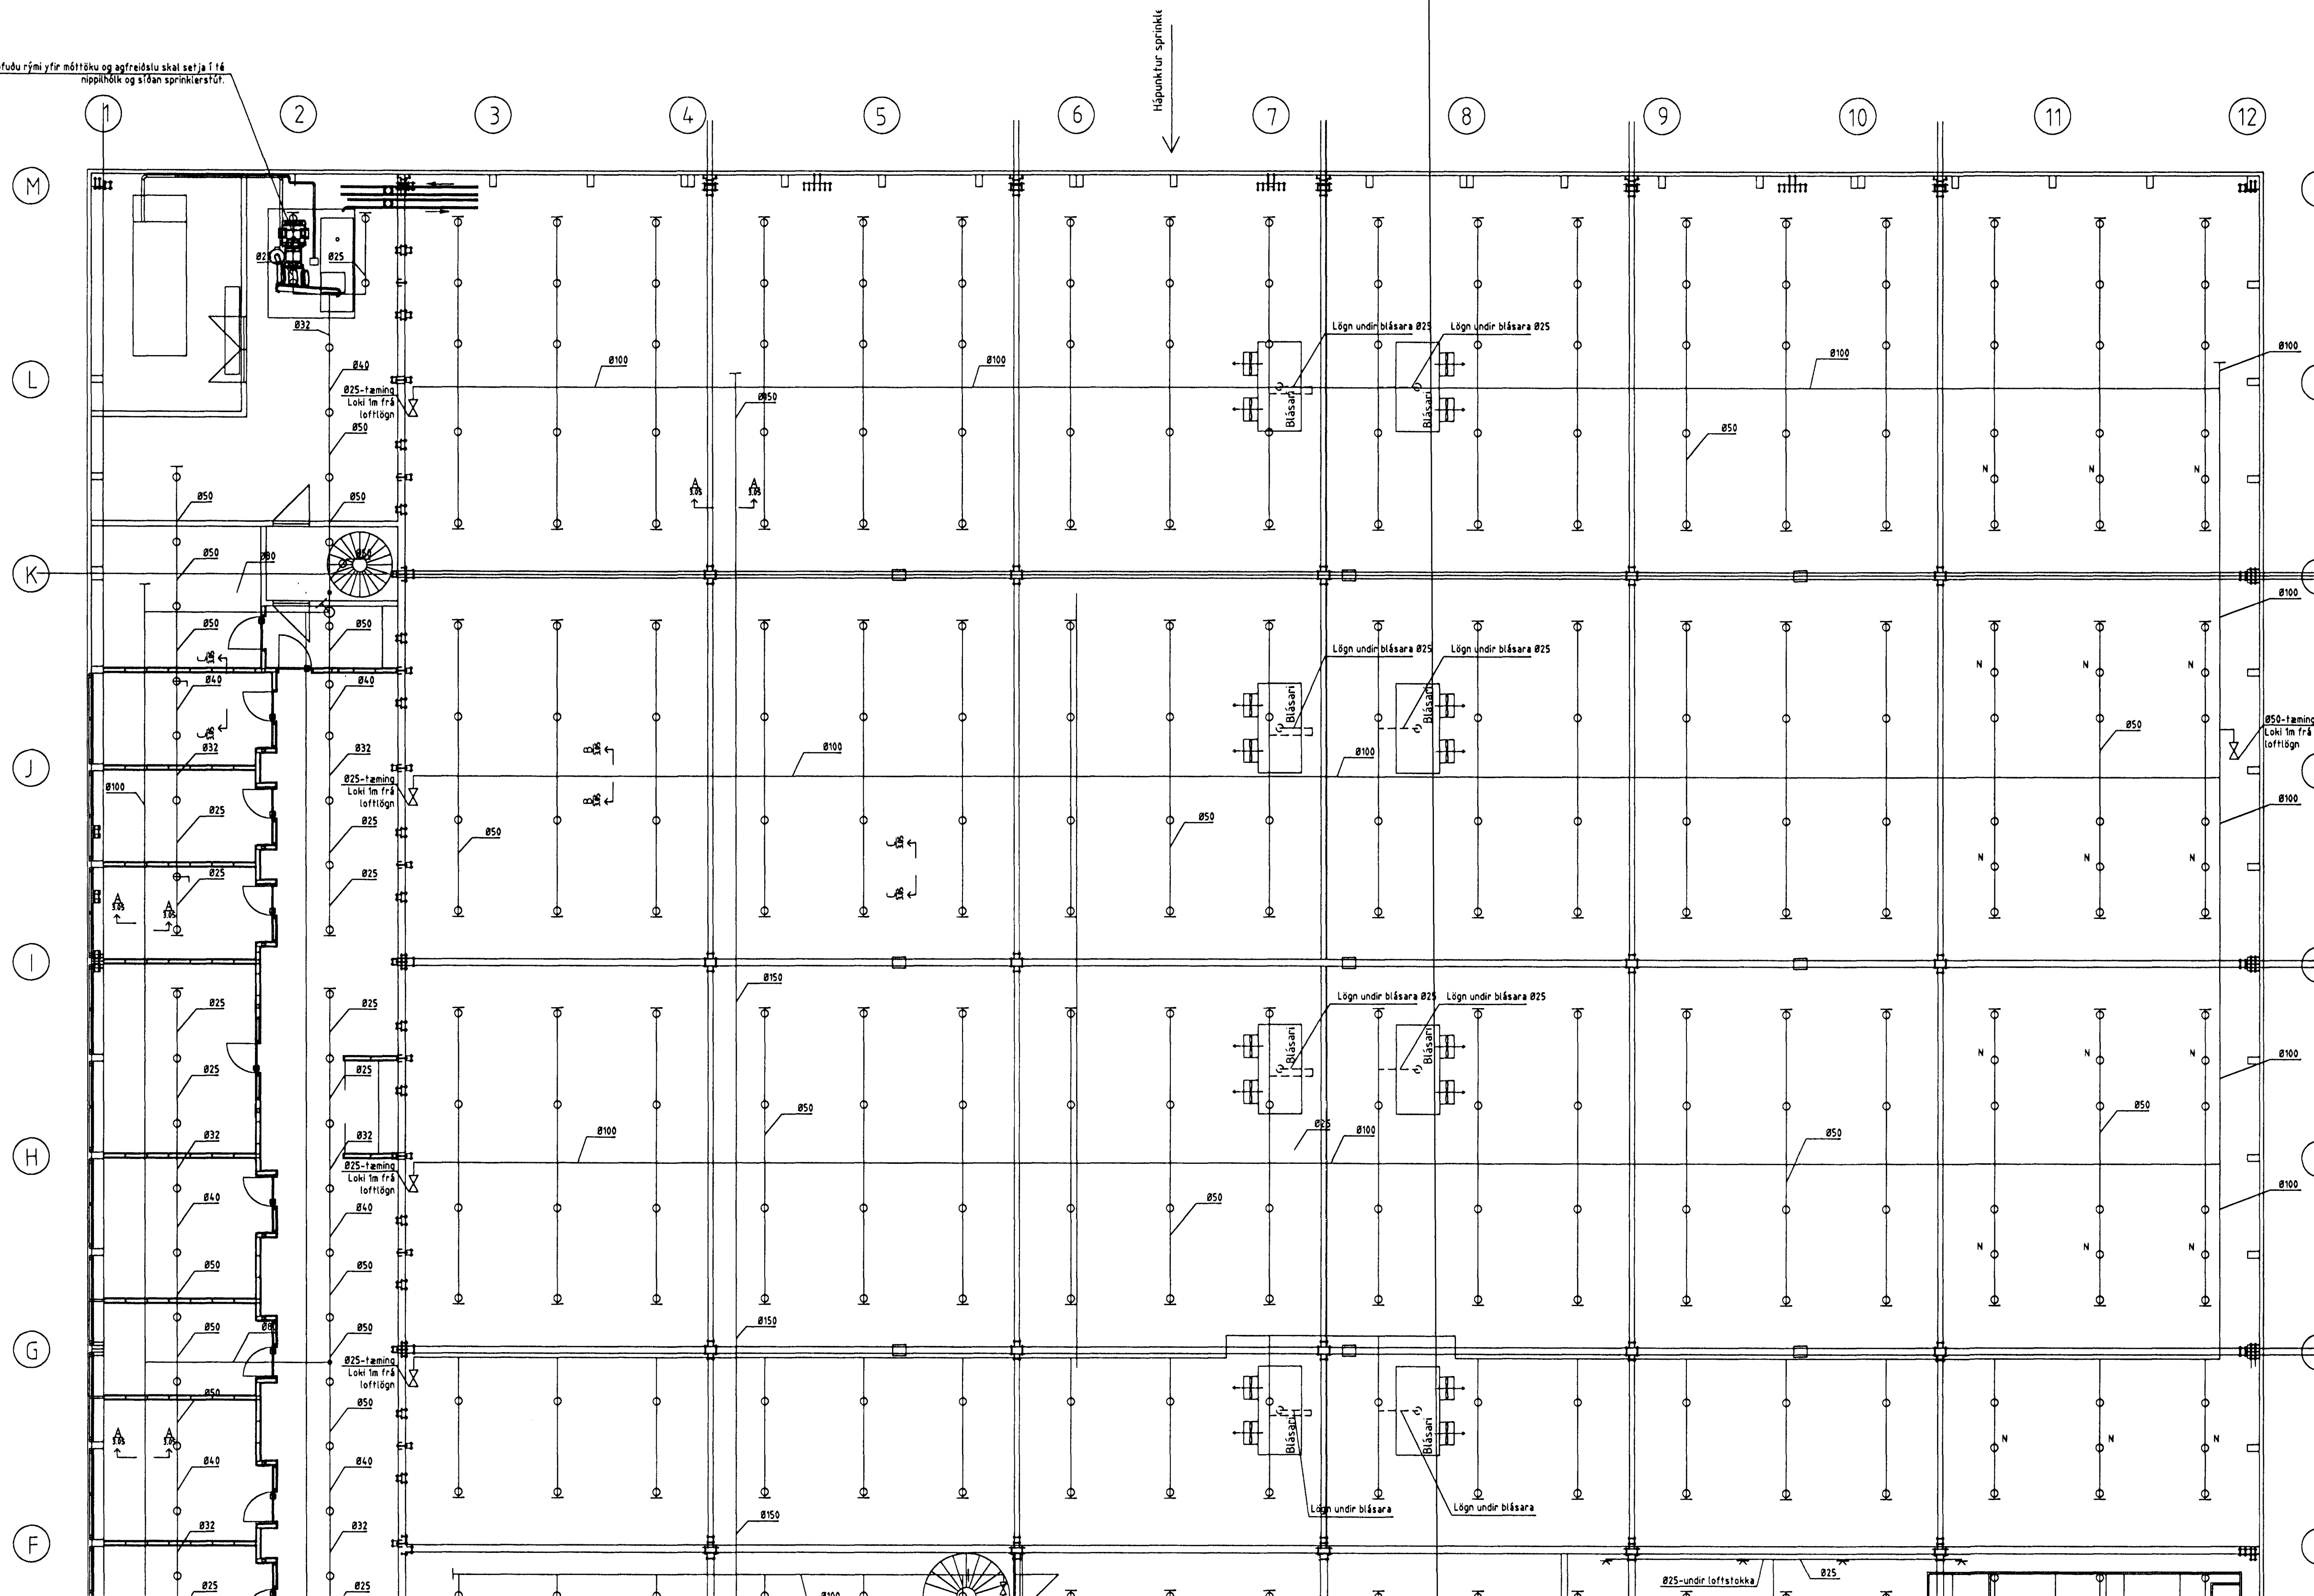

Byggingaútlit Hálfarjardar
Algreif þann
09.08.1998
Sigurbjartur Halldórsson

29.10.1997 er nýjum stútum bætt inn í bil á milli bita þar sem að stúta vantaði, merkt N,
og sprinklerstútar, gerð k-115, settir undir kæliblásara. (18+5)
14.06.1998 : breyting á sprinklerkerfi vegna færsla á veggjum
09.2.1999 tilfærsla á 6(stk) stútum í þaki á skrifstofum 2 hæðar A-M /1-2

T11 TEIKNISTOFAN SMÍÐJUVEGI 11
200 KÓPAVOGI
S: 564 4680 FAX: 564 4681

Verkhelti SÍF Birgðast. Fornubúðir 5 Mkv. 1:100
Verkhliuti Sprinkler í þakfleti - norður Dagsetning 18.08.1997

Bjarni Arnason MTFI Hannað Ragnar Gunnarss. Blað nr. 3.06 af
Ragnar Gunnarsson MTFI Teiknað RGG Breytt 09.2.1999