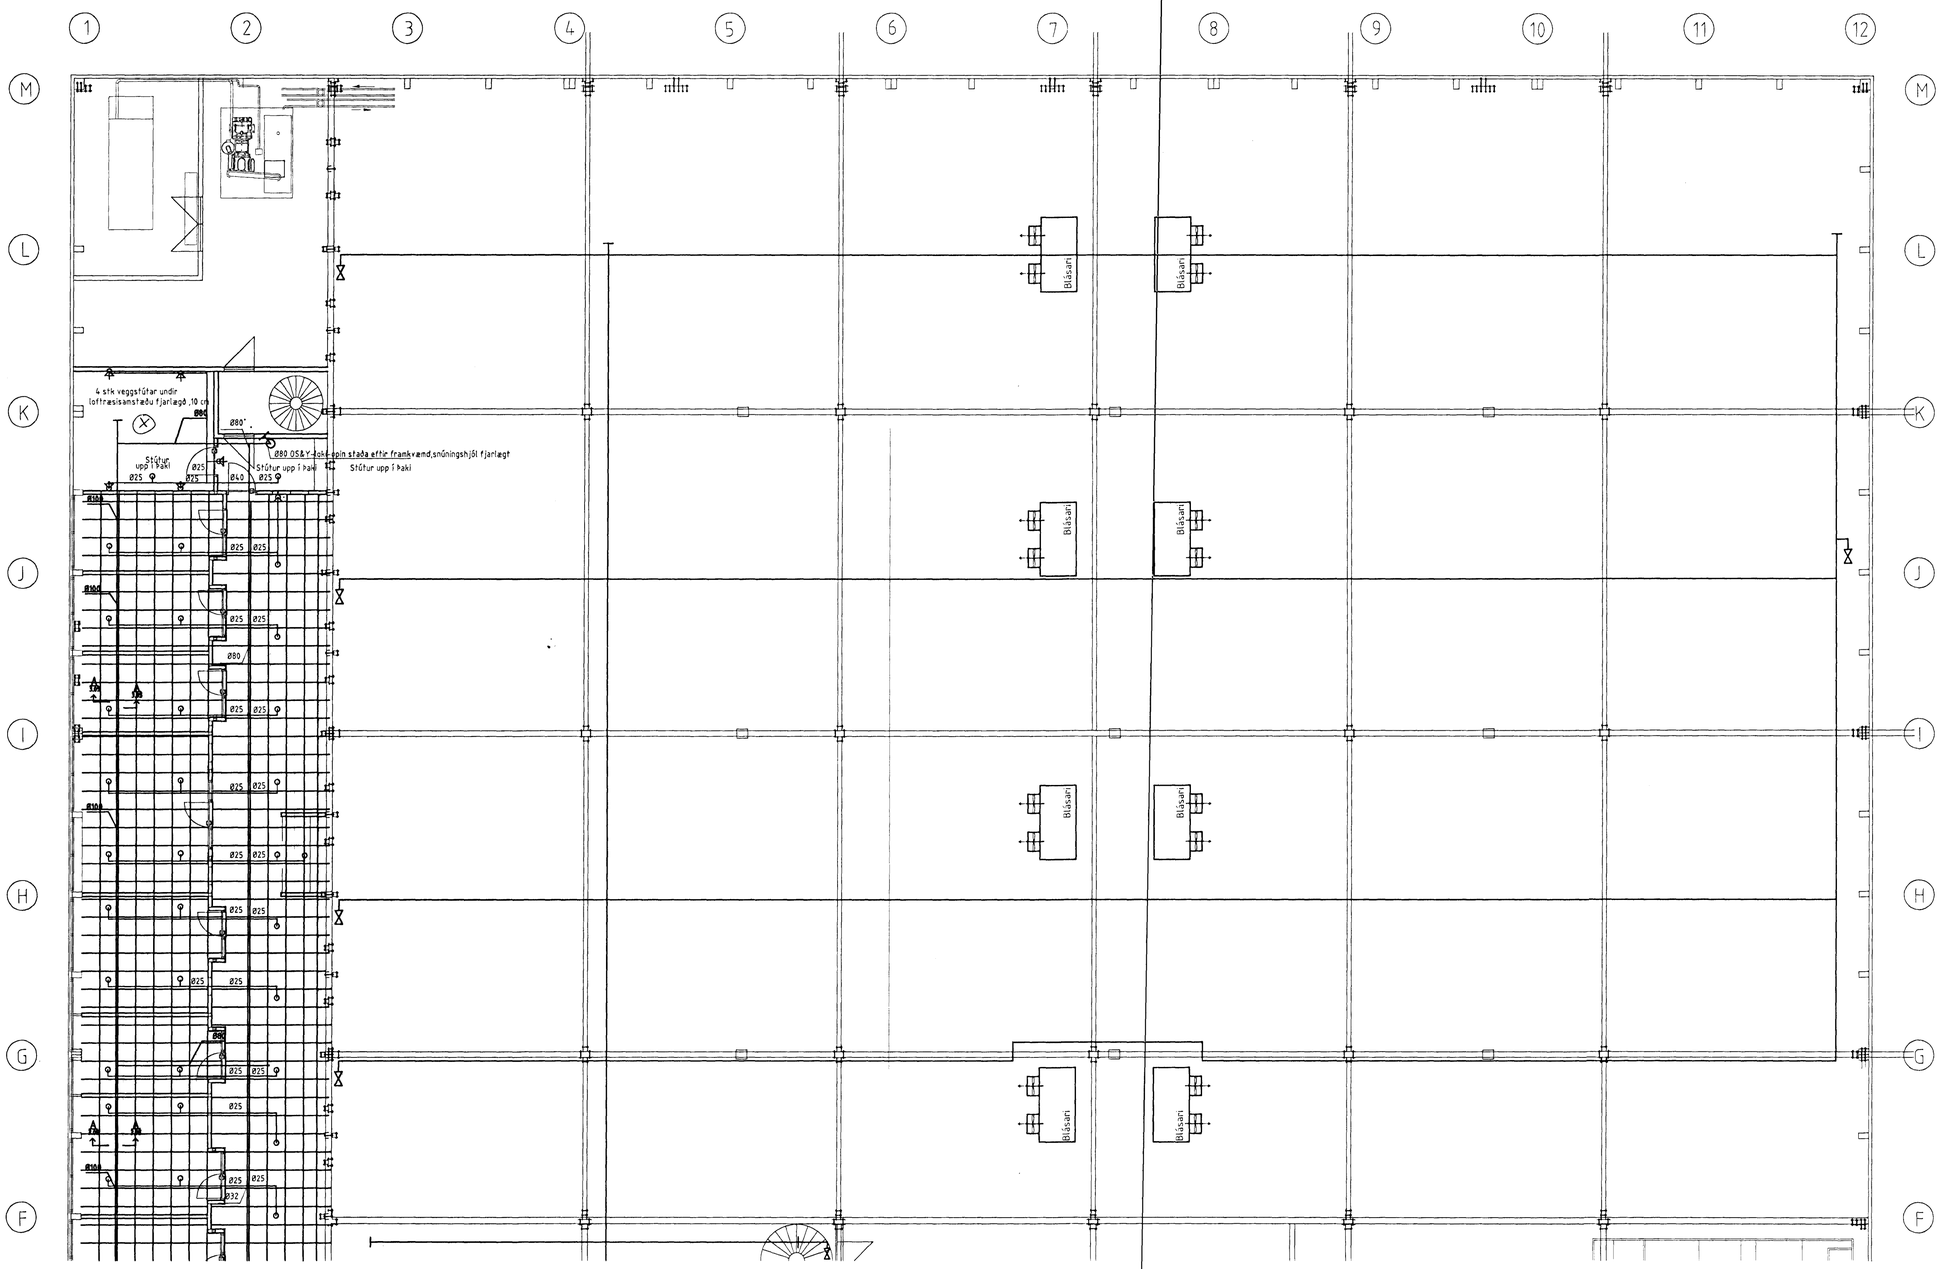

Skrifstofur jan 99

Í niðurhengdulofti ,innfeldirstútar snúa niður.

3.3.99. breytt vegna loftræsisamstæðu 5-veggstútar J-k/1-2

Byggingafulltrúi Hafnarfjarðar
Afgreitt þann
03
Sigurbjartur Halldórsson

Breytt ⊗

Imp. Stefán Hellum

T11
TEIKNISTOFAN SMIÐJUVEGI 11
200 KÓPAVOGI
S: 564 4680 FAX: 564 4681

Verkheiti	SÍF Birgðast. Fornubúðir 5	Mkv.	1:100
Verkhluti	Sprinkler í 2.hæð – norður	Dagsetning	18.08.1997
Bjarni Árnason MTFÍ Ragnar Gunnarsson MTFÍ	Hannað Ragnar Gunnarss. Teiknað RGG	Blað nr. Breytt	3.08 af 3.3.1999