



1. HÆÐ, RÚMMYND 1:50

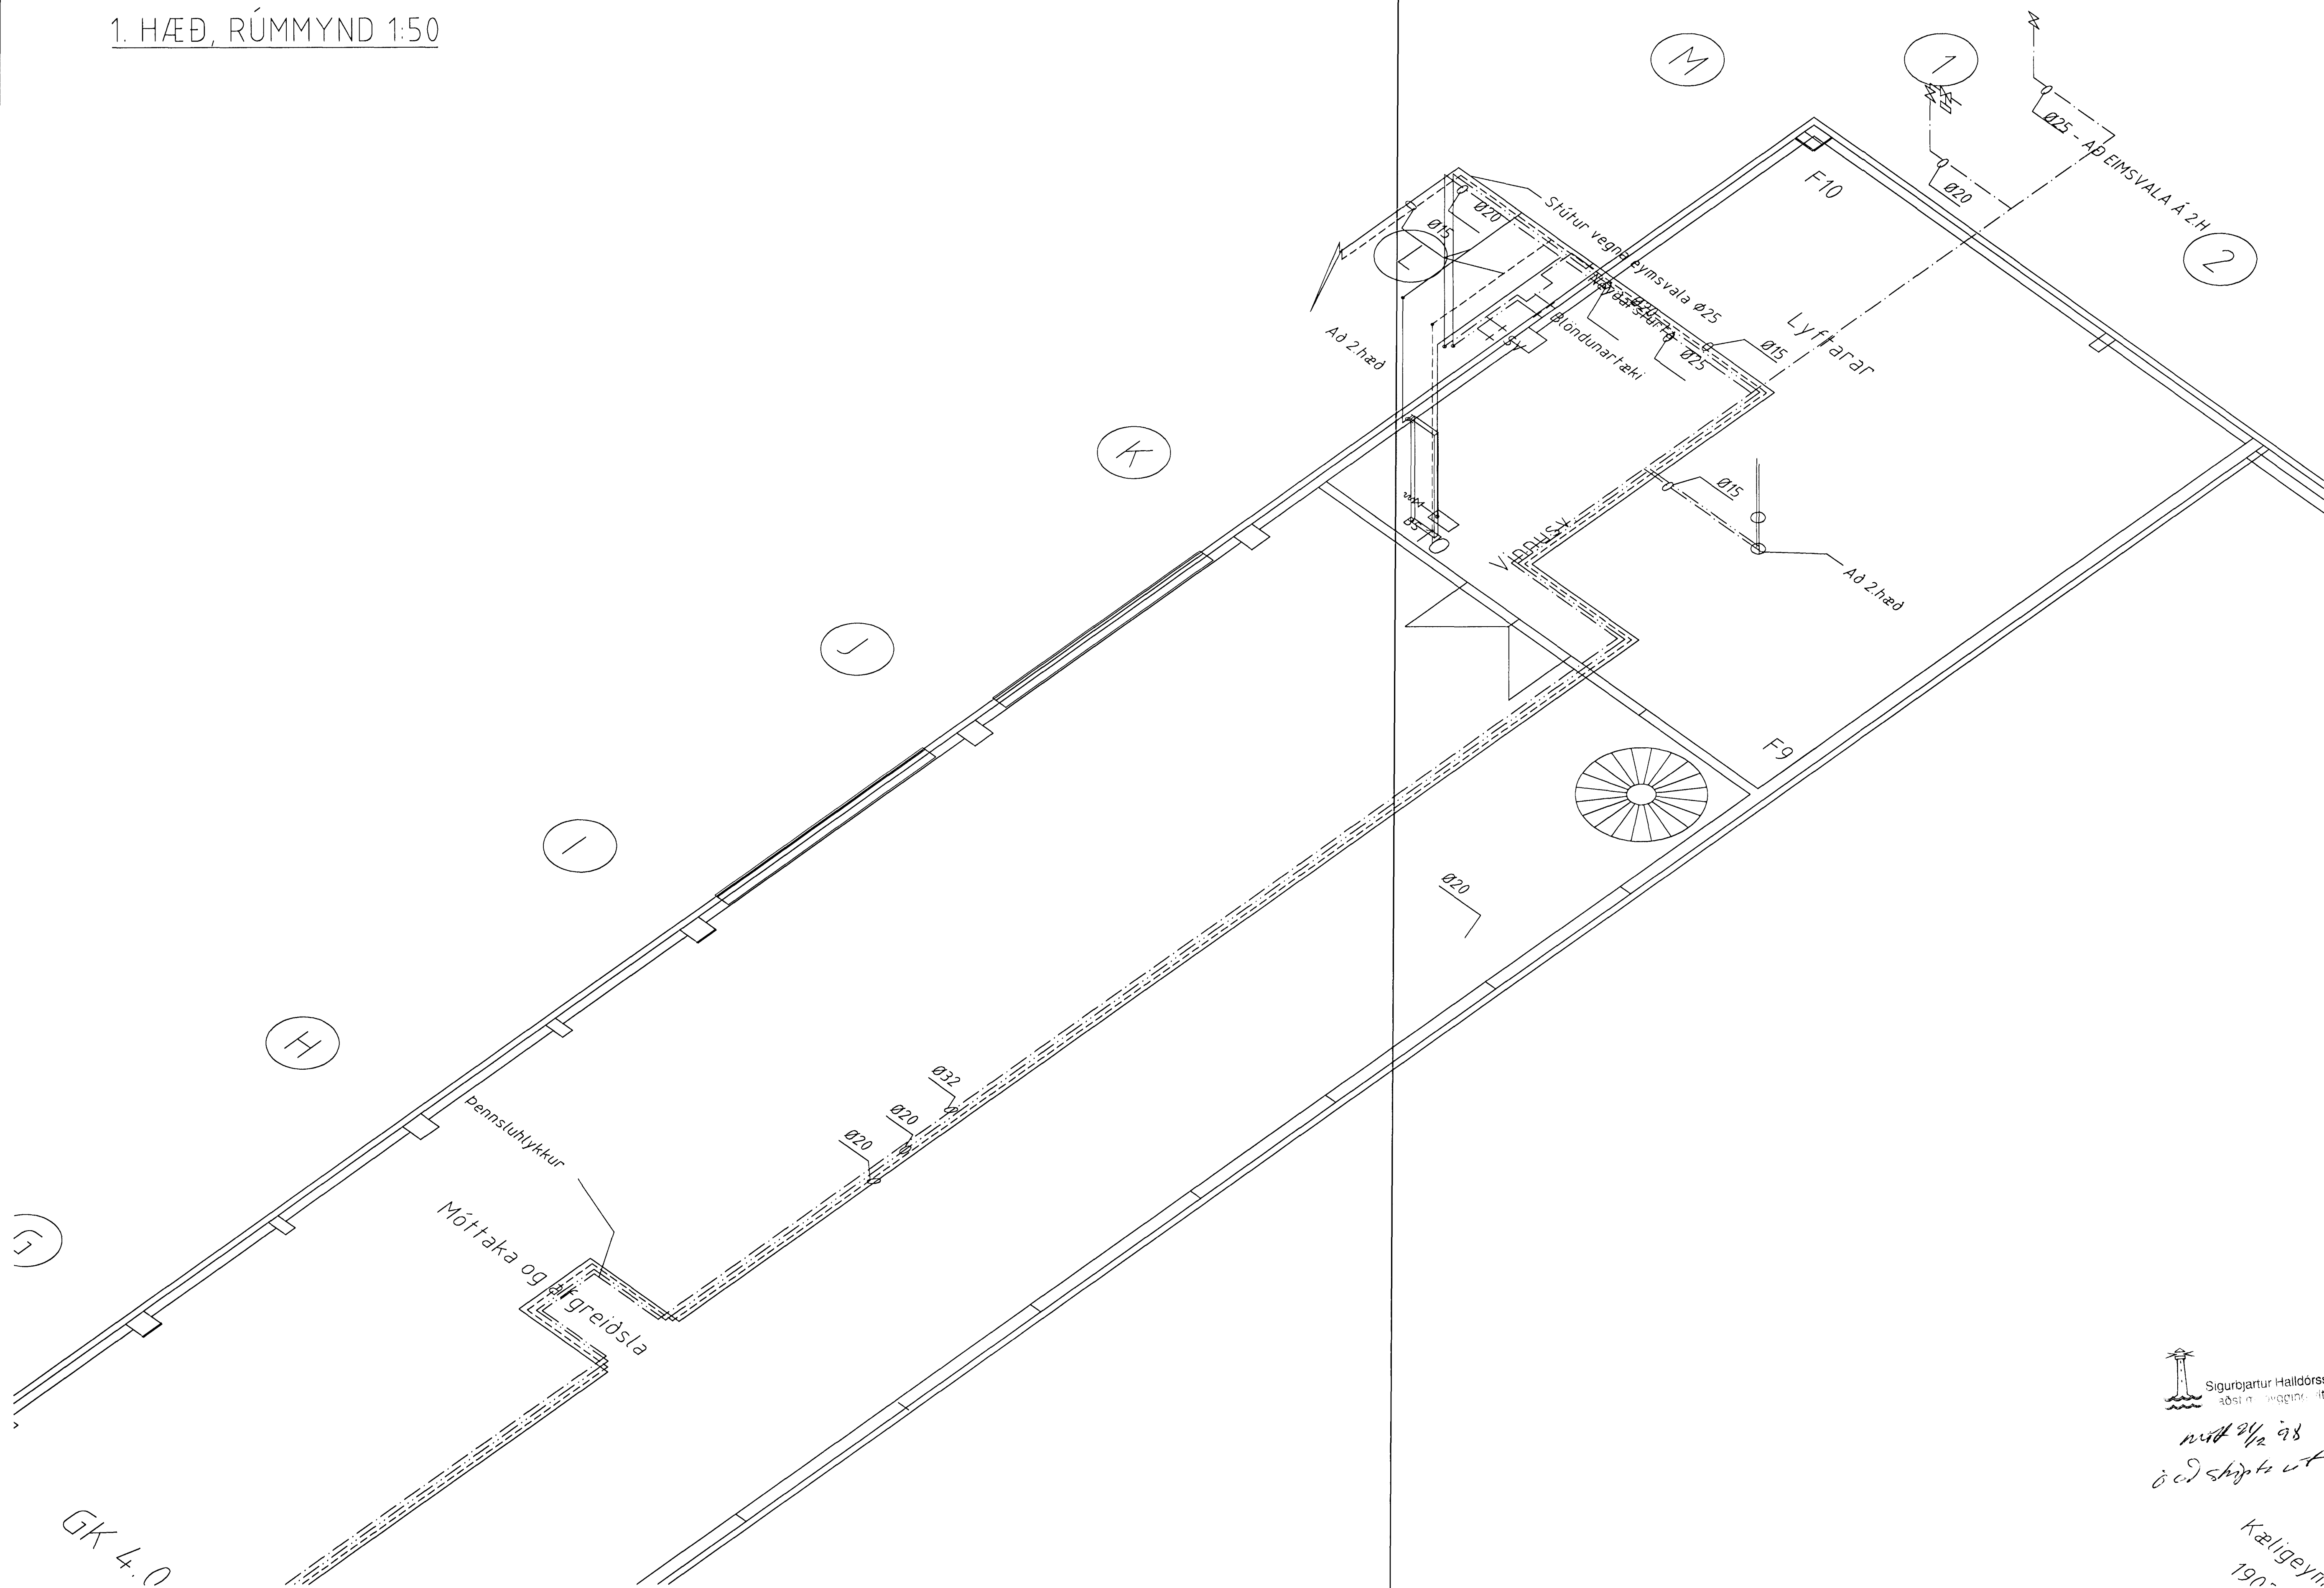

GK 4.0

- Skýringar:
- |       |  |                   |                                    |
|-------|--|-------------------|------------------------------------|
| —     | Kalt vatn  | VS - Vatnssalerni | BS - Brunaslanga                   |
| - - - | Heitt vatn                                       | HL - Handlaug     | SL - Slóngukrani                   |
| —     | Framrás hita                                     | EV - Eldhúsvaskur | Fp - Fallpípa frárennslis          |
| - - - | Bakrás hita                                      | LR - Loftræsing   | DL - Þrýstiloftsloki með hraðtengi |
| ⊕     | Þrifakerfi + háþrýstilögn                        | SB - Sturtubað    |                                    |
| ⊗     | Sprinklerstútur upp og niður í niðurhengdu lofti |                   |                                    |
| ⊙     | Sprinklerstútur upp í niðurhengdu lofti          |                   |                                    |

Sigurbjartur Halldórsson  
 aðstoðandi hönnuður  
 með 2/2 98  
 ö.c.d. skipta ut

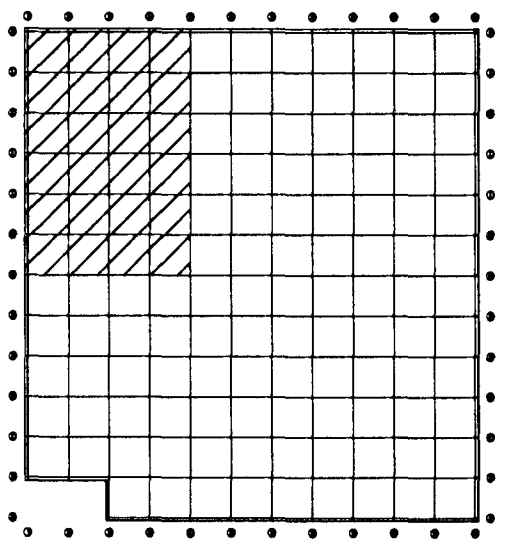

Kæligæyn,  
 1998

**T11** TEIKNISTOFAN SMÍÐJUVEGI 11  
 200 KÓPAVOGI  
 S: 564 4680 FAX: 564 4681

Verkhelti SÍF Birgðast, Fornubúðir 5 Mkv. 1:50  
 Verkhlti 1. h. rúmmynd - hiti og vatn Dagssetning 19.08.1997  
 Bjarni Arnason MTFI Hannað Ragnar Gunnarss. Blað nr. 2.10 af  
 Ragnar Gunnarsson MTFI Teiknað RGG Breytt 17.12.1998