


Í fráséttu rými yfir málöku og agfrelslu skal setja í 14
nippilblik og síðan sprinklerstútar.

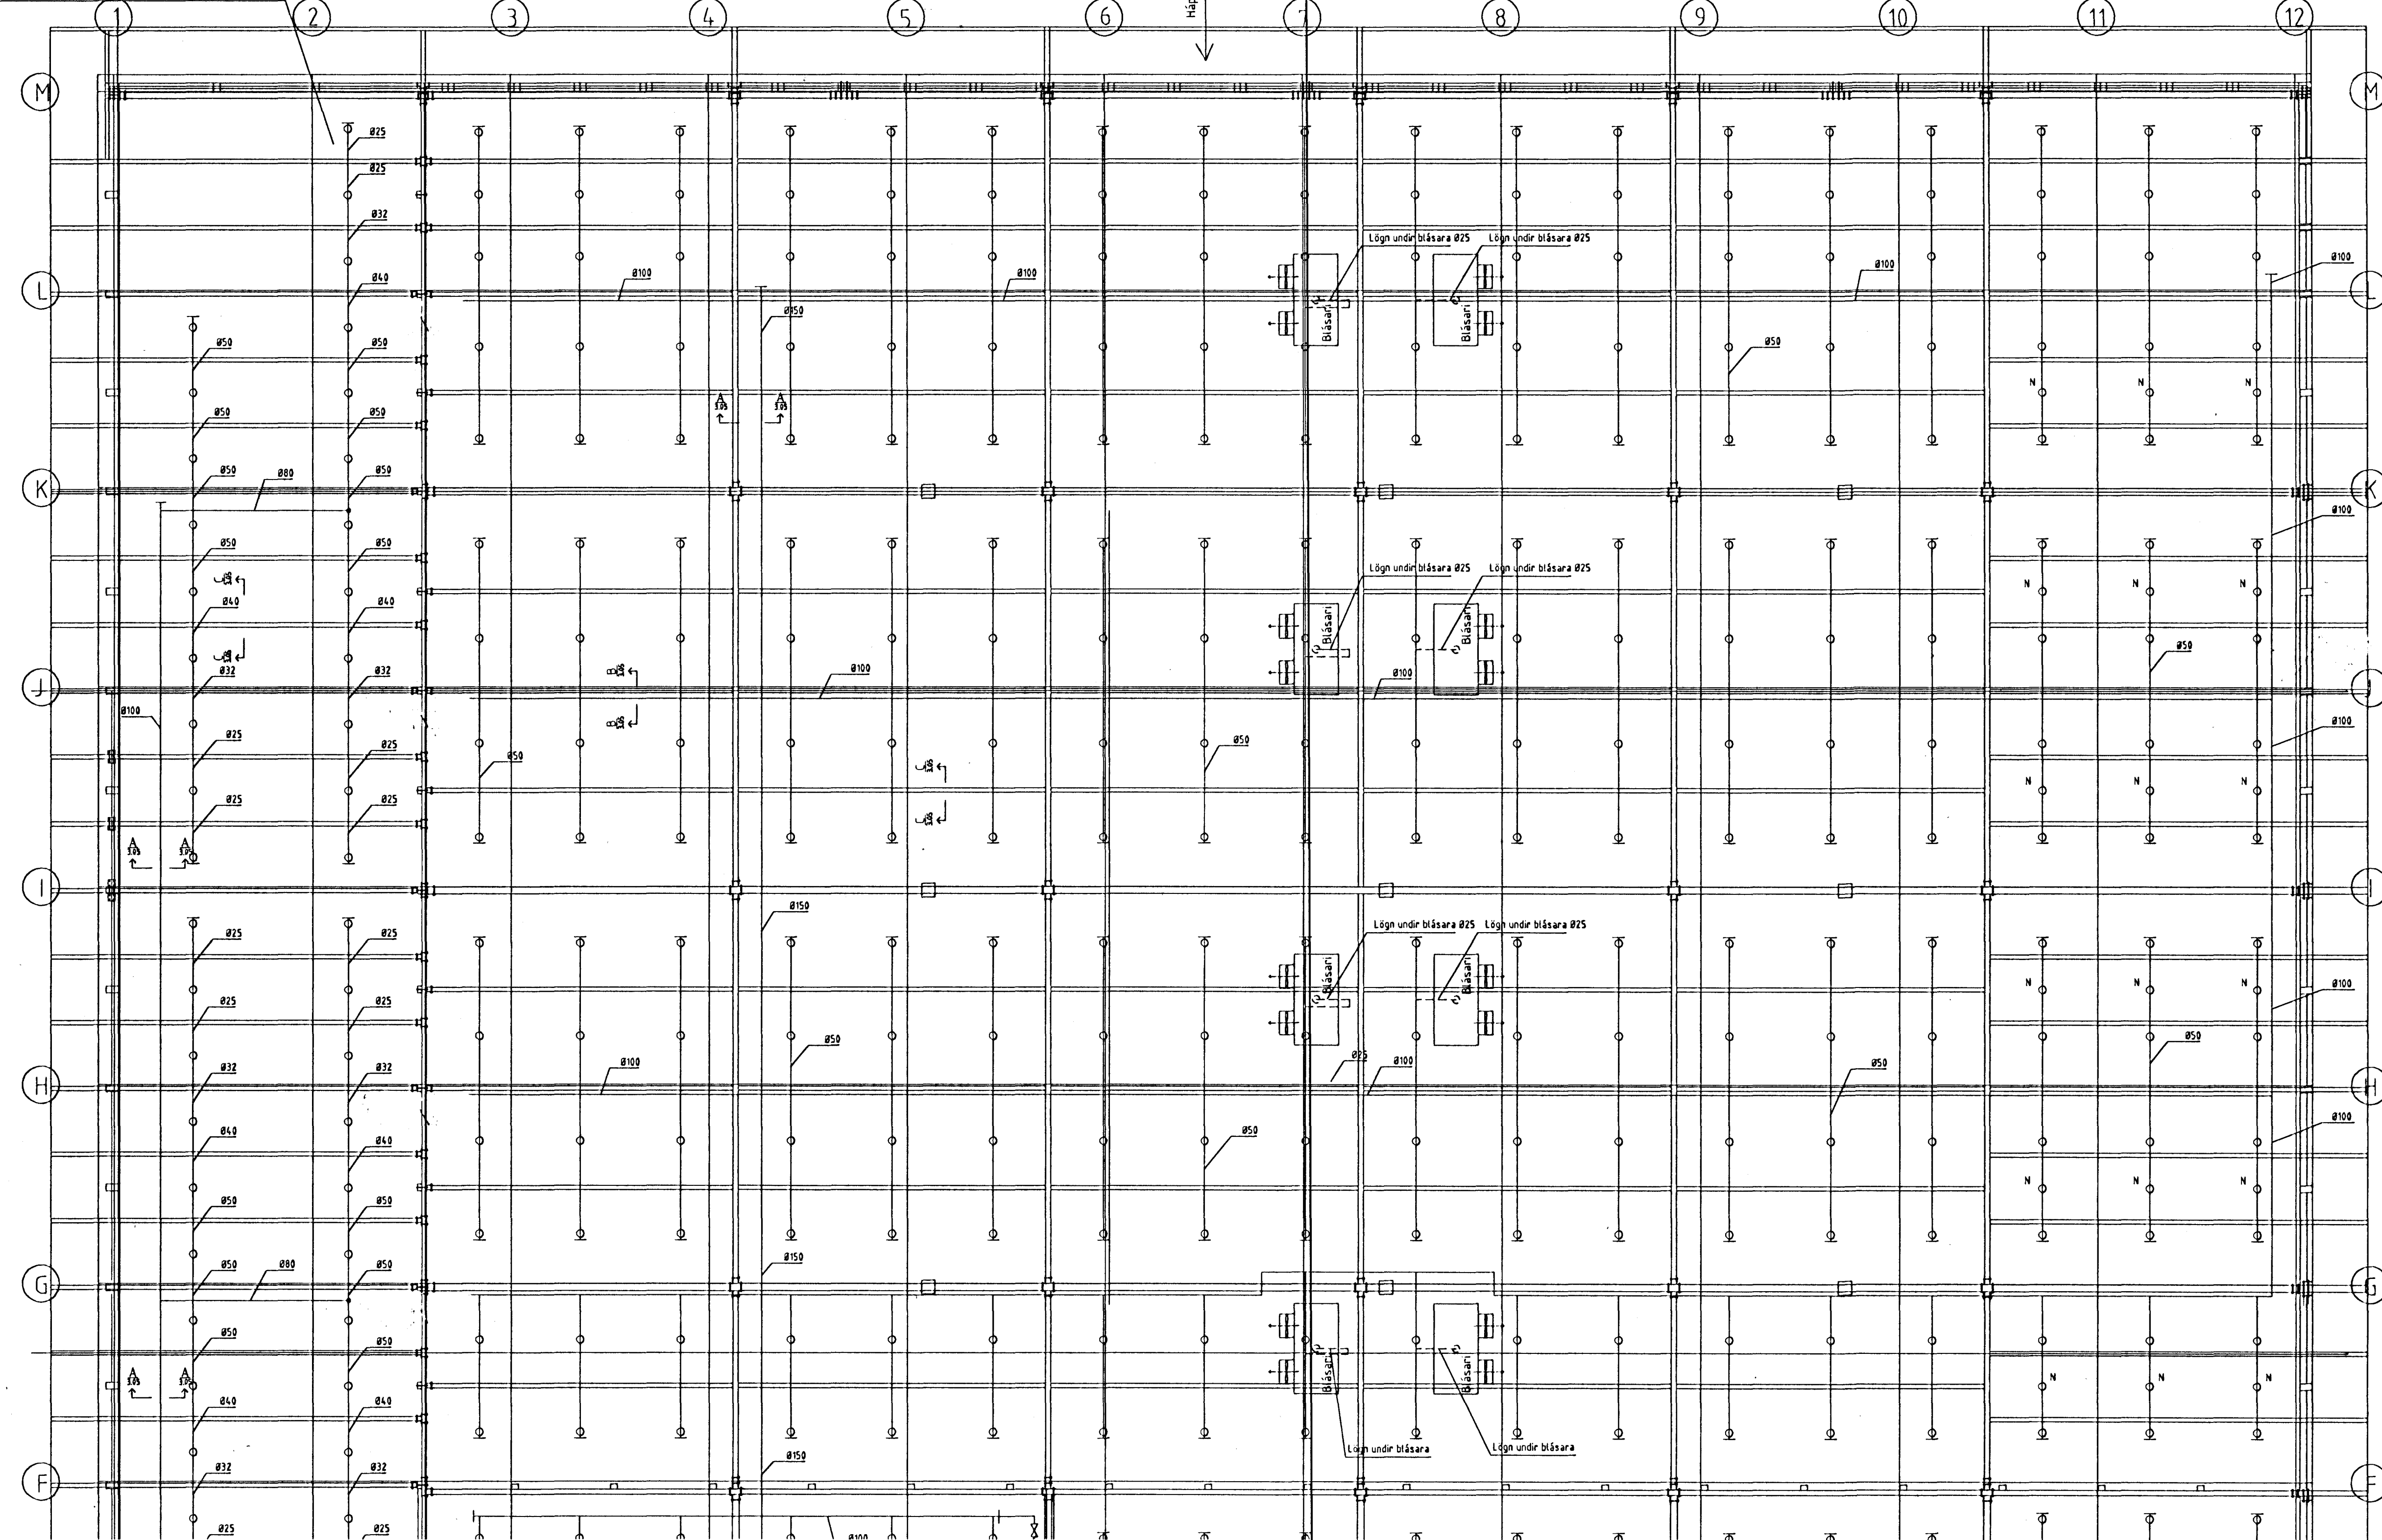

29.10.1997 er nýjum stútum bætt inn í bil á milli bita þar sem að stúta vantaði, merkt N,
og sprinklerstútar, gerð k-115, settir undir kæliblásara. (18+5)

Brúnaárástafnun ríkisins
SAMÞYKKR

22 JAN 1998

Byggingafulltrúi Hafnarfjarðar
Algreitt þann

29 JAN. 1998
Sprengingur Halldórsson

T11 TEIKNISTOFAN SMÍÐJUVEGI 200 KÓPAVOGI
S: 564 4680 FAX: 564

| | | | |
|------------------------|--|------------|------------|
| Verkheiti | SÍF Birgðast. Fornubúðir 5 | Mkv. | 1:100 |
| Verkhúti | Sprinkler í þakfleti | Dagsetning | 18.08.1997 |
| Bjarni Árnason MTFI | Hannað Ragnar Gunnarss. Blað nr. 3.06 af | Breytt | 16.12.1997 |
| Ragnar Gunnarsson MTFI | Teiknað RGG | | |