


- 12.06.1997
Fr-kælin=KL
Breyttur hæðarkóti
Færsta á gildru
- 20.06.1997
2 stútum bætt við hjá
lyftugryfju
Niðurföll í umbúðageymslu
færð til.
Breyting á hæðarkötum
í þökkun og handverkun.
- 25.06.1997
2 stútum bætt við í hitaklefa
merkt
1 stútt bætt við í lyftageymslu
merkt
niðurföll í kæligeymslu færð til
- 27.06.1997
Kötum á ristum í kæligeymslu
breytt úr 3.94 í 3.95.
- 14.07.1997
Staðsetningu niðurfalla í kæligeymslu breytt
samkvæmt staðs. rekka.
Niðurföll í kæligeymslu hnitasett.
- 18.07.1997
Staðsetningu niðurfalla í kæligeymslu breytt,
bil milli rekka og niðurf. fer úr 62.5 í 50mm.
Niðurföll í kæligeymslu hnitasett upp á nýtt.

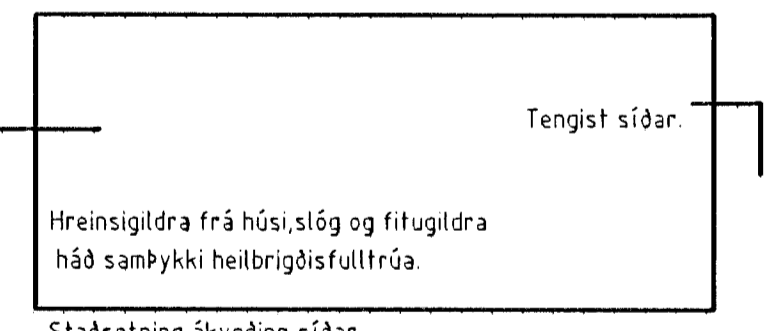

Frérensli tengist í dælubrunn,
Staðsetning óviss.

30 JULI 1997



Gh. 23/7/97
HEILBRIGÐISEFTIRLIT'S
HAFNARFJARDARSV.EDIS
 Heilbrigðisráðgjafi Sólvangi
 Pósthólf 440 222 Hafnarfjörður
 Sími 565 2600
Ragnor Gunnarsson

T11 TEIKNISTOFAN SMÍÐJUVEGI 11
 200 KÓPAVOGI
 S: 564 4680 FAX: 564 4681

Verkefni	SÍF Birgðast. Fornubúðir 5	Mkv.	1:100
Verkhúti	Frérenslislagir	Dagsetning	05.05.1997
Bjarni Arnason MTFI	Hannað Ragnor Gunnarss. Blað nr. 2.02 af	Breytt	18.07.1997
Ragnor Gunnarsson MTFI	Teiknað Auður Eik		