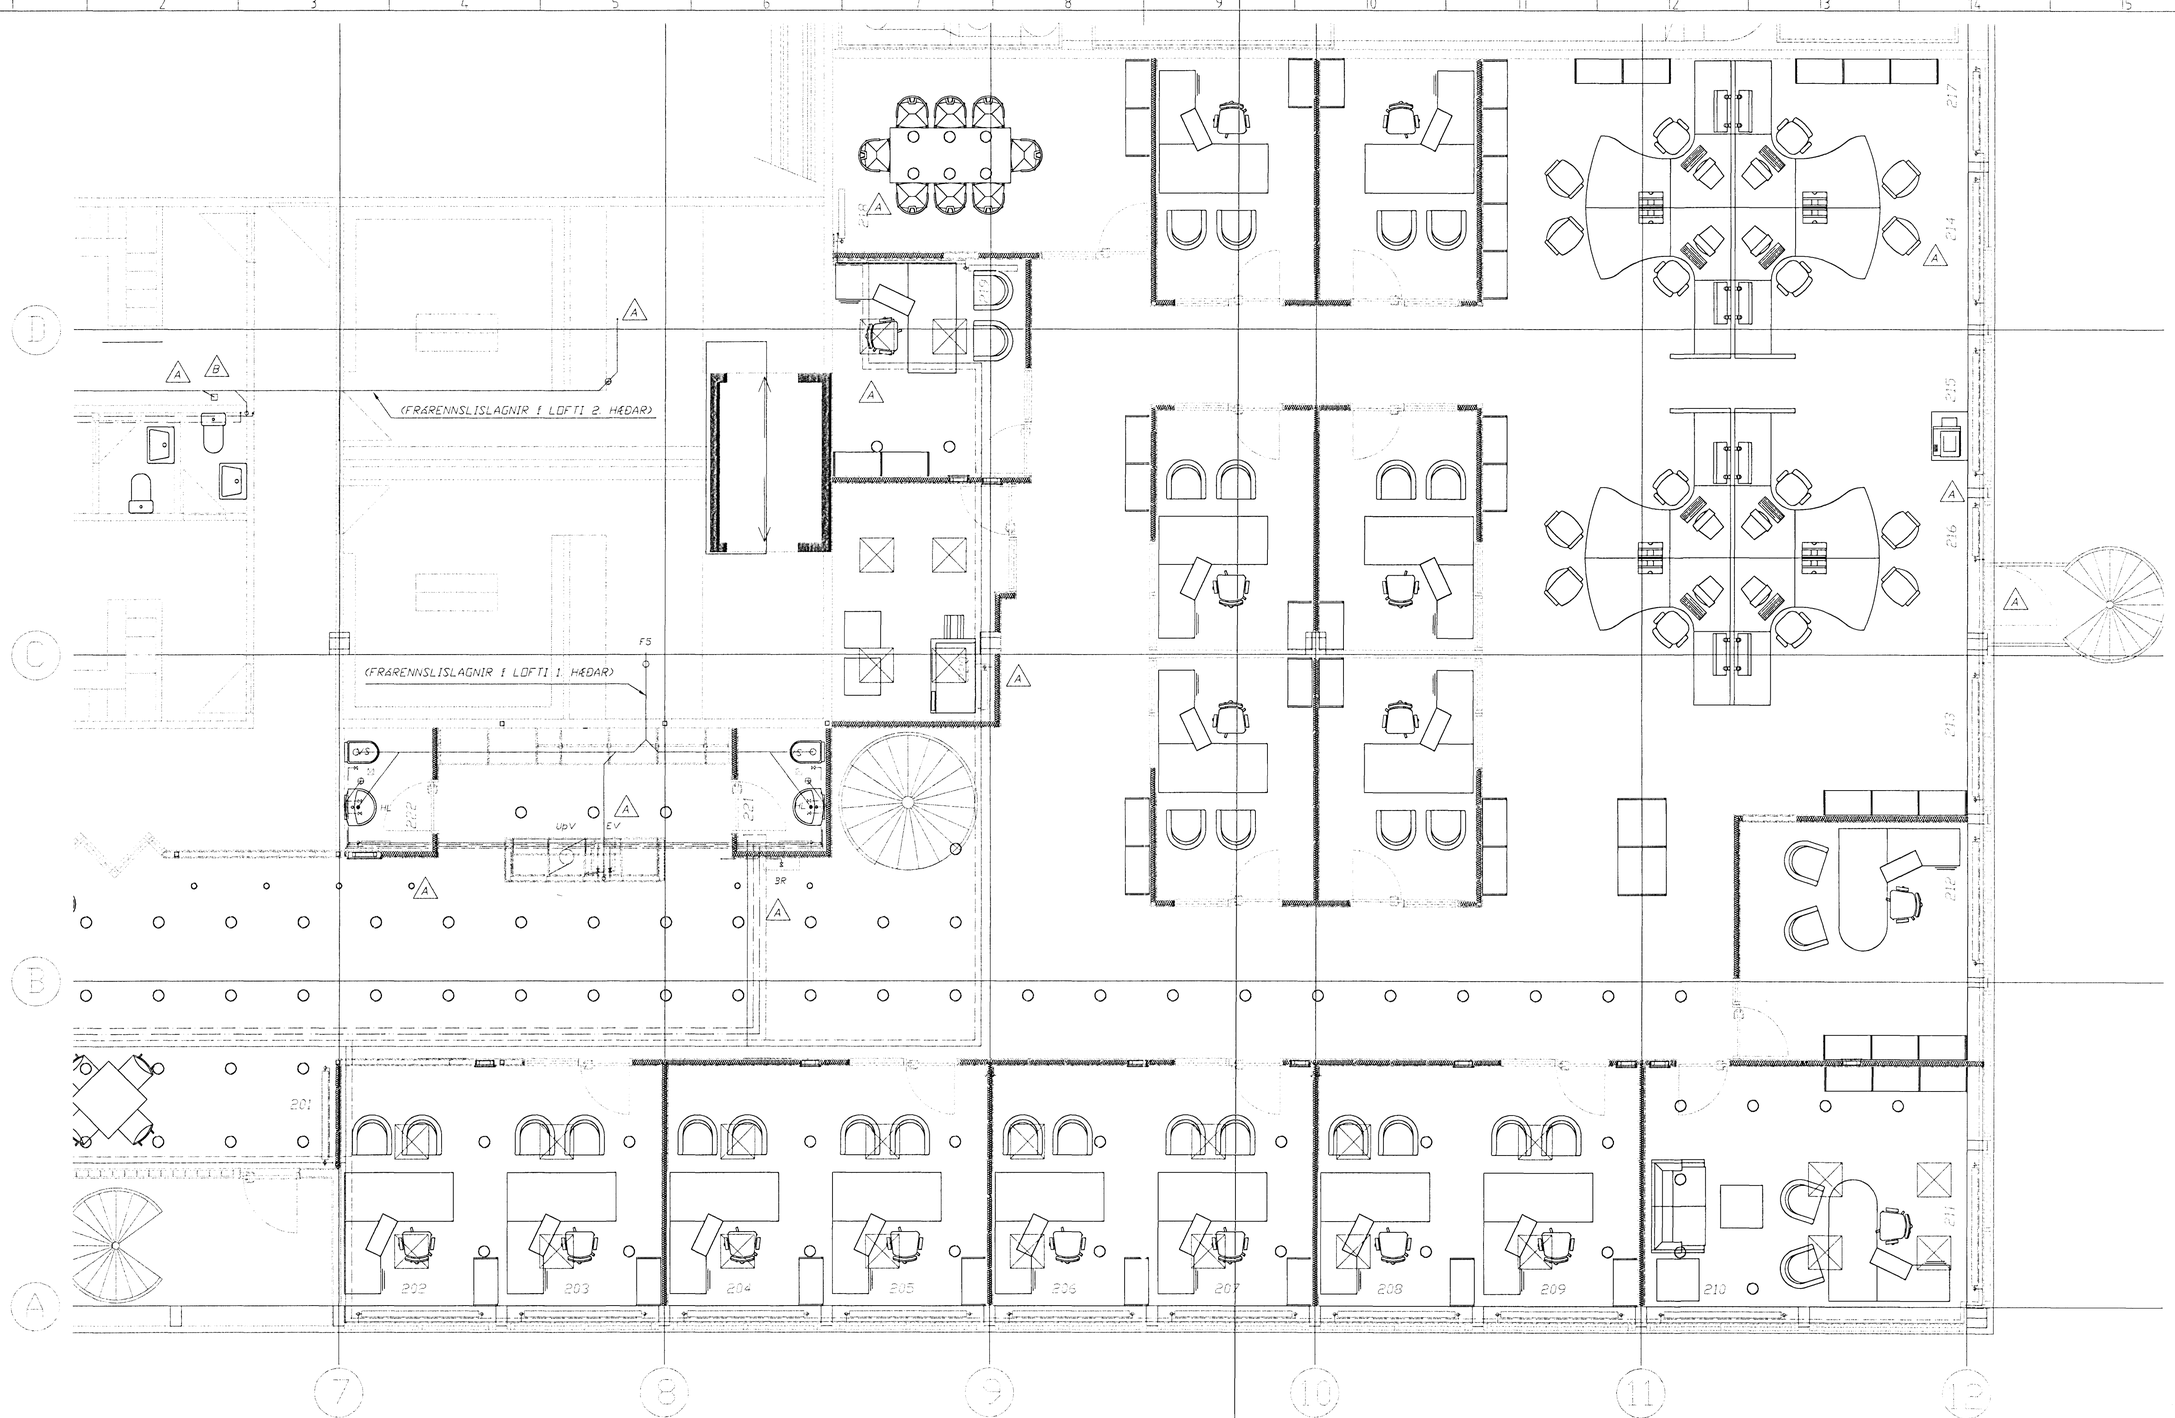

BREYTING A – 04.02.2000:

BREYTING Á SKÓLPI, HITA, VATNI OG ÞRIFATÆKJUM Í SKRIFSTOFU 2. OG 3. HÆÐAR VEGNA: STÆKKUNAR FUNDARHERBERGIS (3H), MINNKUNAR GEYMSLU (3H), BREYTTS FYRIRKOMULAGS ADSTÖÐU Í MÖTUNEYTI (3H), FÆRSLU HURÐAR Í MÖTUNEYTI (3H), BREYTTAR NOTNUNAR INNRÉTTINGAR Í MÖTUNEYTI (3H), 4 NÝRRAR ÞAKGLUGA (3H), BREYTT NOTKUN RÝMA: OFNAR 300A, 300B, 323 (3H), NÝRRAR KAFFIADSTÖÐU (2H), FÆRSLU NEYDARSTIGA Á HÚSHLID.

BREYTING B – 08.02.2000:

BREYTING Á SKÓLPI, VATNI OG ÞRIFATÆKJUM Í SKRIFSTOFU 2. OG 3. HÆÐAR VEGNA: TILFÆRSLU Á ÞRIFATÆKJUM Í MÖTUNEYTI, ÞAD ER; GUFUOFNI, GÓLFNIDURFALLI, HANDLAUG, ELDHÚSVÖSKUM(3stk) OG UPPÞVOTTI Á LEIRTAUI OG FL.

SKÝRINGAR VID LAGNIR:

HITI:

HITALANIR SKULU VERA SVÖRT STÁLRÖR DIN 2440, EN TENGISTYKKI DIN 2950 OG STÁLGÆDI SAMSVARANDI. OFNALAGNIR Á 1. HÆD SKULU EINANGRAST MED 2cm ÞYKKUM GLERULLARHÓLKUM SEM VEFJA SKAL AD UTAN MED PLASTBORÐA Í LITUM SAMKVÆMT EN-ÍST 64. ALMNENT GILDIR AD OFNALAGNIR Á HÆDUM ERU UTAN Á LIGGJANDI, EN ÞAR SEM ÞÆR ERU Í VEGGUM SKAL SETJA ÁDRAG Á LAGNIR. Á OFNA KOMI HITASTÝRDIR LOKAR OG STILLITÉ AF VIDURKENNDRI GERD. ÓNEFNDAR HITAPÍPUR ERU Ø10. LAGNIR SKULU FESTAR UPP MED VIDURKENNDUM FESTINGUM Á 2 metra MILLI BILI. OFNLOKAR SKULU VERA Á FRAMRÁS VATNS.

NEYSLUVATN:

NEYSLUVATNSLANIR SKULU VERA GALVANISERUD STÁLRÖR DIN 2440, EN TENGISTYKKI DIN 2950 OG STÁLGÆDI SAMSVARANDI. KALDAVATNSLAGNIR SKULU VAFDAR FYRST MED SÍSALPAPPA, EN AD ÚDRU LEYTI SKAL EINANGRA NEYSLUVATNSLAGNIR MED 2cm ÞYKKUM GLERULLARHÓLKUM SEM VEFJA SKAL AD UTAN MED PLASTBORÐA Í LITUM SAMKVÆMT EN-ÍST 64. LOKAR Á VATNSLAGNIR SKULU VERA AF VIDURKENNDRI GERD. ÓNEFNDAR VATNSPÍPUR ERU Ø15. LAGNIR SKULU FESTAR UPP MED VIDURKENNDUM FESTINGUM Á 2 metra MILLI BILI. LAGNIR SEM ERU Í EINANGRUN EDA INNVEGGJUM MÁ EINANGRA MED ÁDRAGI, T.D. MISSILFLEX. EFST Á VATNSSTAMMA EDA VID SÍDASTA ÞRIFATÆKI SKAL KOMA FYRIR LOFTPÚDA AF VIDURKENNDRI GERD, TIL DÆMIS RÖR AD ÞVERMÁL Ø32, LENGD 30cm.

FRÁRENNSLI:

FRÁRENNSLISLAGNIR ERU ALMENNT ÚR PP-EFNI, NEMA FALLPÍPUR SKULU VERA ÚR POTTI. EINANGRA SKAL PÍPUR MED 5cm STEINULL FYRIR HLJÓÐI OG 2,5cm MÚR TIL ELDVARNAR EF EKKI ER NOTADUR POTTUR Í FALLPÍPUM. STEYPA SKAL ÞÉTT AD LÖGNUM Í HÆDARSKILUM. FESTINGAR LAGNA SKULU VERA SAMKVÆMT EN-ÍST-6B, ÞAD ER BIL MILLI ÞEIRRA SKAL VERA 10 SINNUM ÞVERMÁL PÍPU. LOFTTÖDUR NÁI 30cm UPP FYRIR ÞAK. VATNSLÁSAR ÞRIFATÆKJA SKULU VERA SAMKVÆMT EN-ÍST-6B, LÁMARK 5cm. ÓNEFND PÍPUMÁL ERU Ø50. NEDST Á FALLPÍPUM SKULU VERA HREINSILÖK.

Sólfinn Ólafsson 190454-3595

Fornubúðir 5 - Hafnarfjörður			
Tæknibjónusta Ragnars G. Gunnarssonar	Hita -, vatns- og þrifakerfi	TEIKNAÐ AF: RGG	DAGSETNING: 09.01.2000
	Grunnmynd - 2. hæð	TEIKNAÐ AF: RGG	KVARÐI: 1:50
	Húshluti A/D-1/7	ÚTFÆRÐUR AF: RGG	DAGSETNING ÚTFÆRINGAR: 08.02.2000
		VERKNÚMER: RGG0100001	BLAÐ: 2 / U.GAL.: B