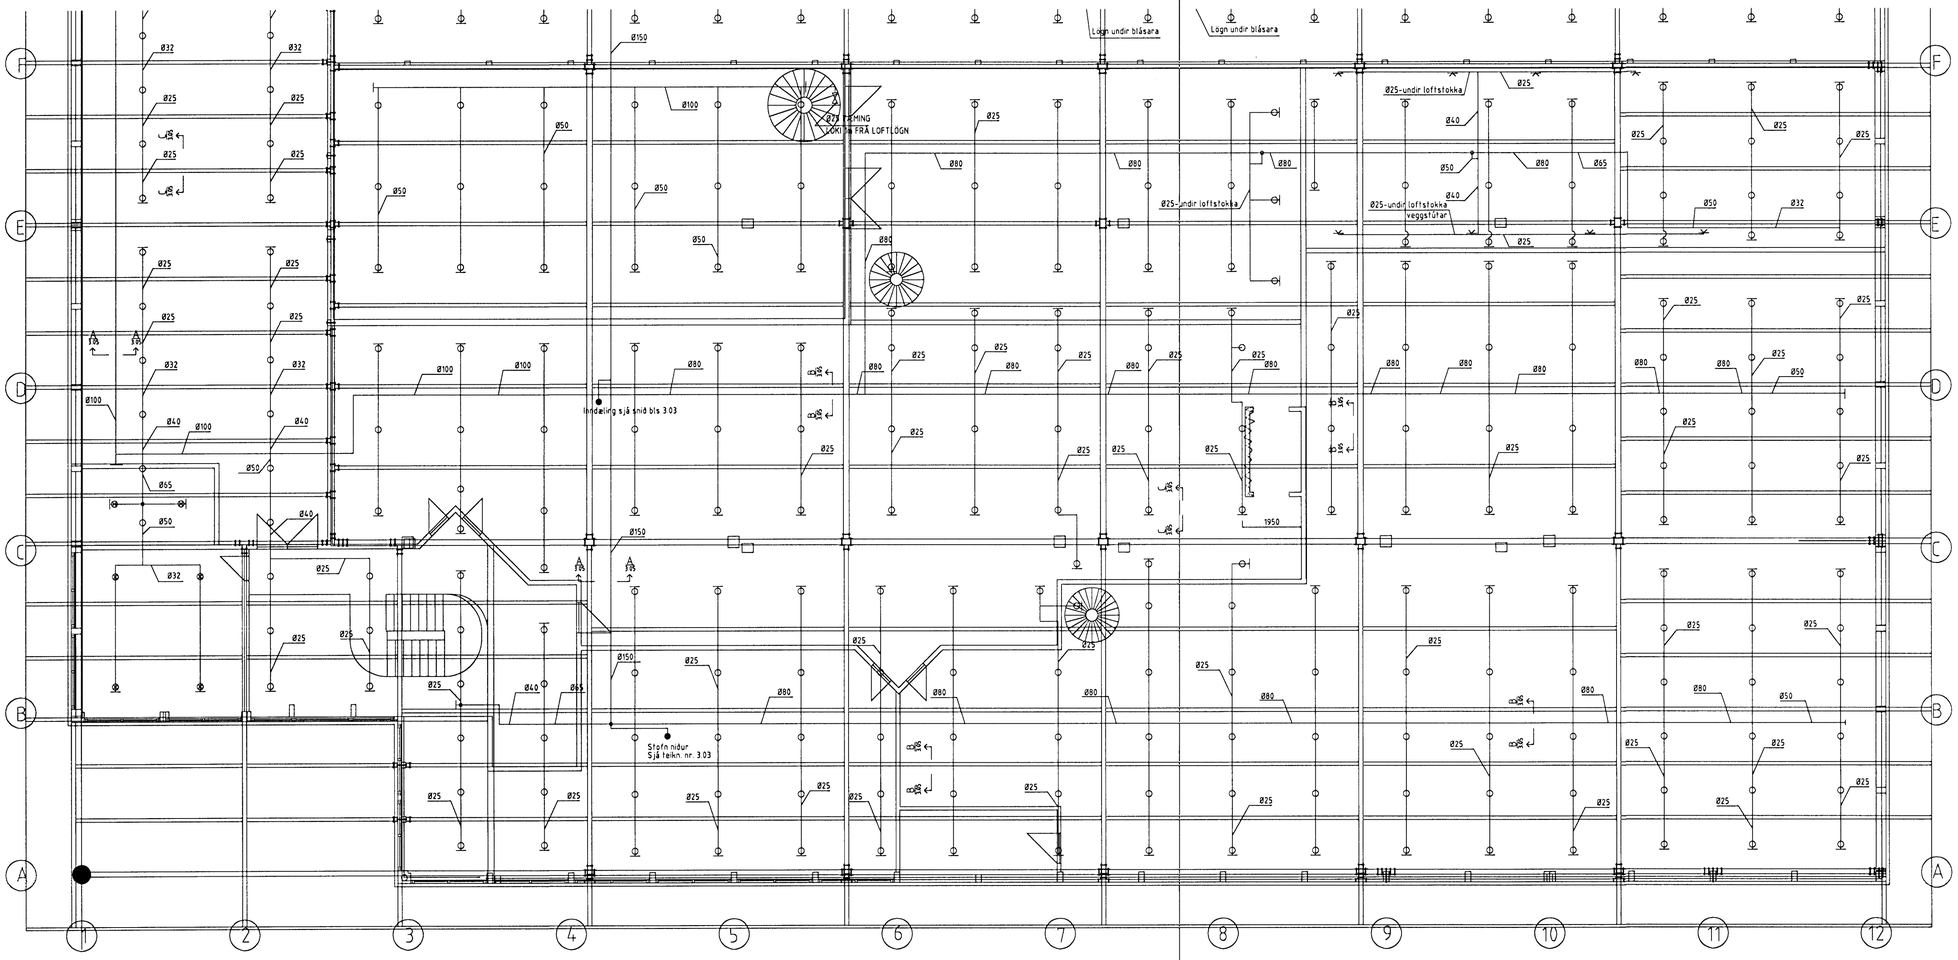

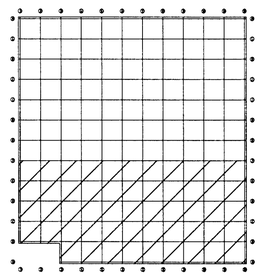

29.10.1997 er nýjum stútum bætt inn í bil á milli bita þar sem að stúta vantaði.
14.06.1998 : breyting á sprinklerkerfi vegna færsla á veggjum
09.12.1998 breyting stútum á millilofti milli 8/9 og b/e

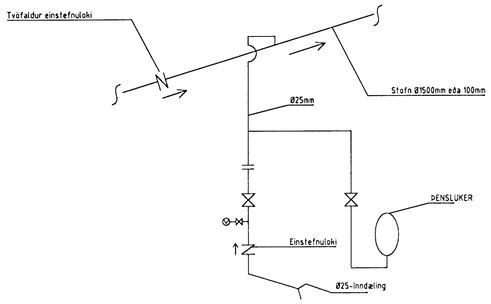

Áfylling fyrir frostlög (inndæling)
Skemísk mynd

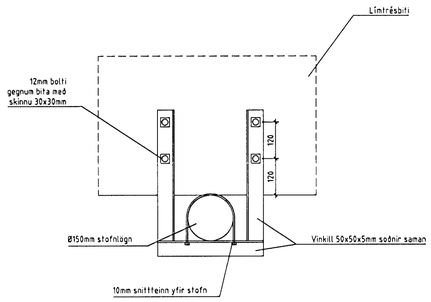

Snið A Festing á aðalstofni í lofti

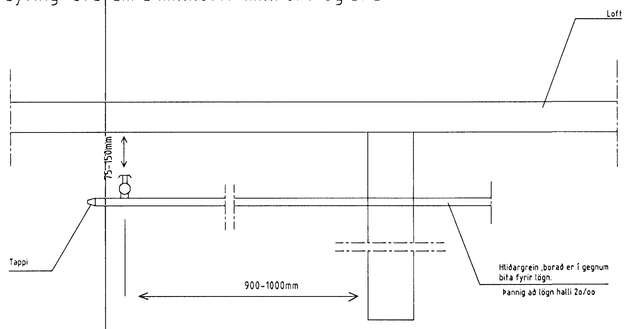

Snið C Endagrein

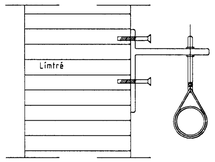

Breyting
Snið B Festing á stofni utan á bita

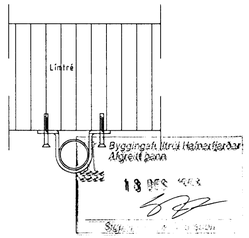

T11 TEIKNISTOFAN SMIÐJUVEGI 11
200 KÓPAVOGI
S: 564 4680 FAX: 564 4681

Verkheiti	SÍF Birgðast. Fornubúðir 5	Mkv.	1:100/1:10
Verkhluti	Sprinkler í þakfleti – suður	Dagsetning	18.08.1997
Bjarni Árnason MTFÍ Ragnar Gunnarsson MTFÍ	Hannað Ragnar Gunnarss. Teiknað RGG	Blað nr. Breytt	3.05 af 09.12.1998