

Skýringar:


- |   |  |                   |                           |
|---|--|-------------------|---------------------------|
| — | Kalt vatn  | VS - Vatnssalerni | BS - Brunastanga          |
| — | Heitt vatn                                       | HL - Handlaug     | SL - Slöngukrani          |
| — | Framrás hita                                     | EV - Eldhúsvaskur | Fp - Fallþípa frárennslis |
| — | Bakrás hita                                      | LR - Loftræsing   |                           |
| ⊕ | Þrifakerfi + háþrýstilögn                        | SB - Sturtubað    |                           |
| ⊗ | Sprinklerstútur upp og niður í niðurlengdu lofti |                   |                           |
| ⊙ | Sprinklerstútur upp í niðurlengdu lofti          |                   |                           |

BREYTING:  
14.06.1998: breyting á sprinkler vegna tilfærslna á veggjum og loftum

Brunamálestofnun ríkisins  
SAMÞYKKT

8 JUL 1998

19.6.98  
Ragnar Gunnarsson

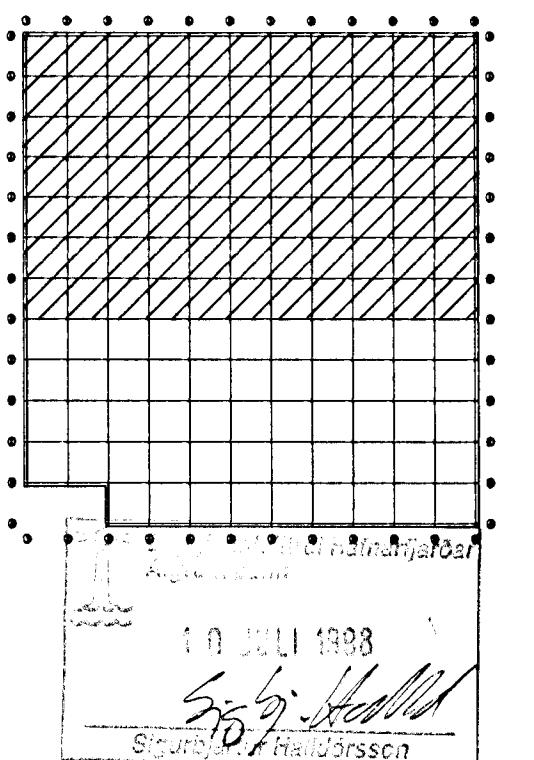

**T11** TEIKNISTOFAN SMÍÐJUVEGI 11  
200 KÓPAVOGI  
S: 564 4680 FAX: 564 4681

Verkefni SÍF Birgðast. Fornubúðir 5 Mkv. 1:100

Verkhúti 1. h. grunnmynd - hiti og vatn Dagsetning 19.08.1997

Bjarni Árnason MTFI Hannað Ragnar Gunnarss. Blað nr. 2.08 of  
Ragnar Gunnarsson MTFI Teiknað RGG Breytt 16.05.98