


BREYTING:  
 B - 09.02.1998 - OFN 02 OG FLEIRA  
 C - 27.06.1998 - DRÝSTILOFTSLOGN

- Skýringar:
- |  |                   |                                     |
|--|-------------------|-------------------------------------|
| — Kalt vatn  | VS - Vatnssalerni | BS - Brunaslanga                    |
| — Heitt vatn                                       | HL - Handlaug     | SL - Slöngukrani                    |
| — Framrás hita                                     | EV - Eldhúsvaskur | Fp - Fallpípa frárennslis           |
| — Bakrás hita                                      | LR - Loftrásing   | DL - Drýstiloftstloki með hraðtengi |
| ⊕ Þrifakerfi + háþrýstilog                         | SB - Sturtubað    |                                     |
| ⊗ Sprinklerstútur upp og niður í niðr hengdu lofti |                   |                                     |
| ⊙ Sprinklerstútur upp í niðr hengdu lofti          |                   |                                     |

ATHUGASEMD:  
 EDNALÖGN AÐ HL OG VS SKAL VERA Ø15  
 ENDALÖGN AÐ SB, EV OG SV SKAL VERA Ø20.  
 ENDALÖGN AÐ SÍÐASTA OFNI SKLA VERA Ø10.  
 FALLPÍPUR SJÁ BLAÐ 2.40.

OFNASKRÁ OG TENING BLÁSARA: SJÁ BLAÐ 2.12  
 Í ELDRI TEIKNINGUM, DAGSETTRI 19.08.1997.

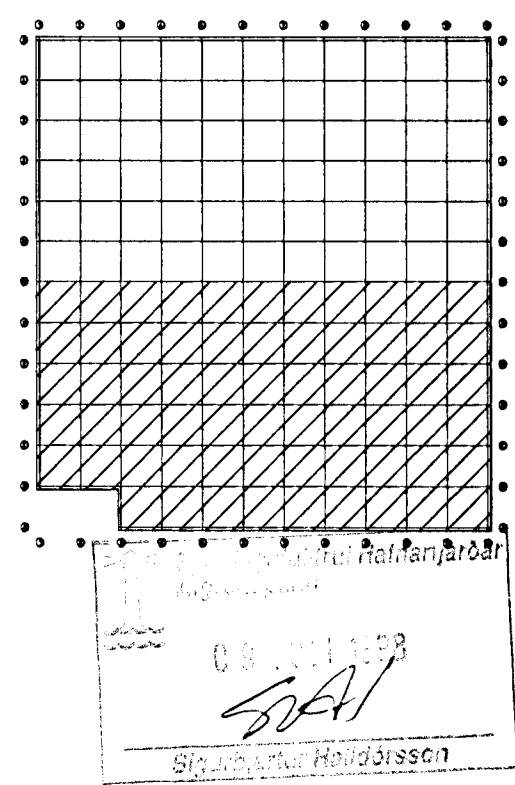

**T11** TEIKNISTOFAN SMÍÐJUVEGI 11  
 200 KÓPAVOGI  
 S: 564 4680 FAX: 564 4681

Verkheiti SÍF Birgðast. Fornubúðir 5 Mkv. 1:100  
 Verkhiluti 1.h. gr.mynd.-hiti og vatn, Dr. Toft 19.08.1997  
 Bjarni Arnason MTFI Hannað Ragnar Gunnarss. Blað nr. 2.07 af  
 Ragnar Gunnarsson MTFI Teiknað RGG Breytt 27.06.1998