Byggingafulltrúi Hafnarfjarðar
Móttekið þann
28 SEP 2012
Sigurður Steinar Jónsson

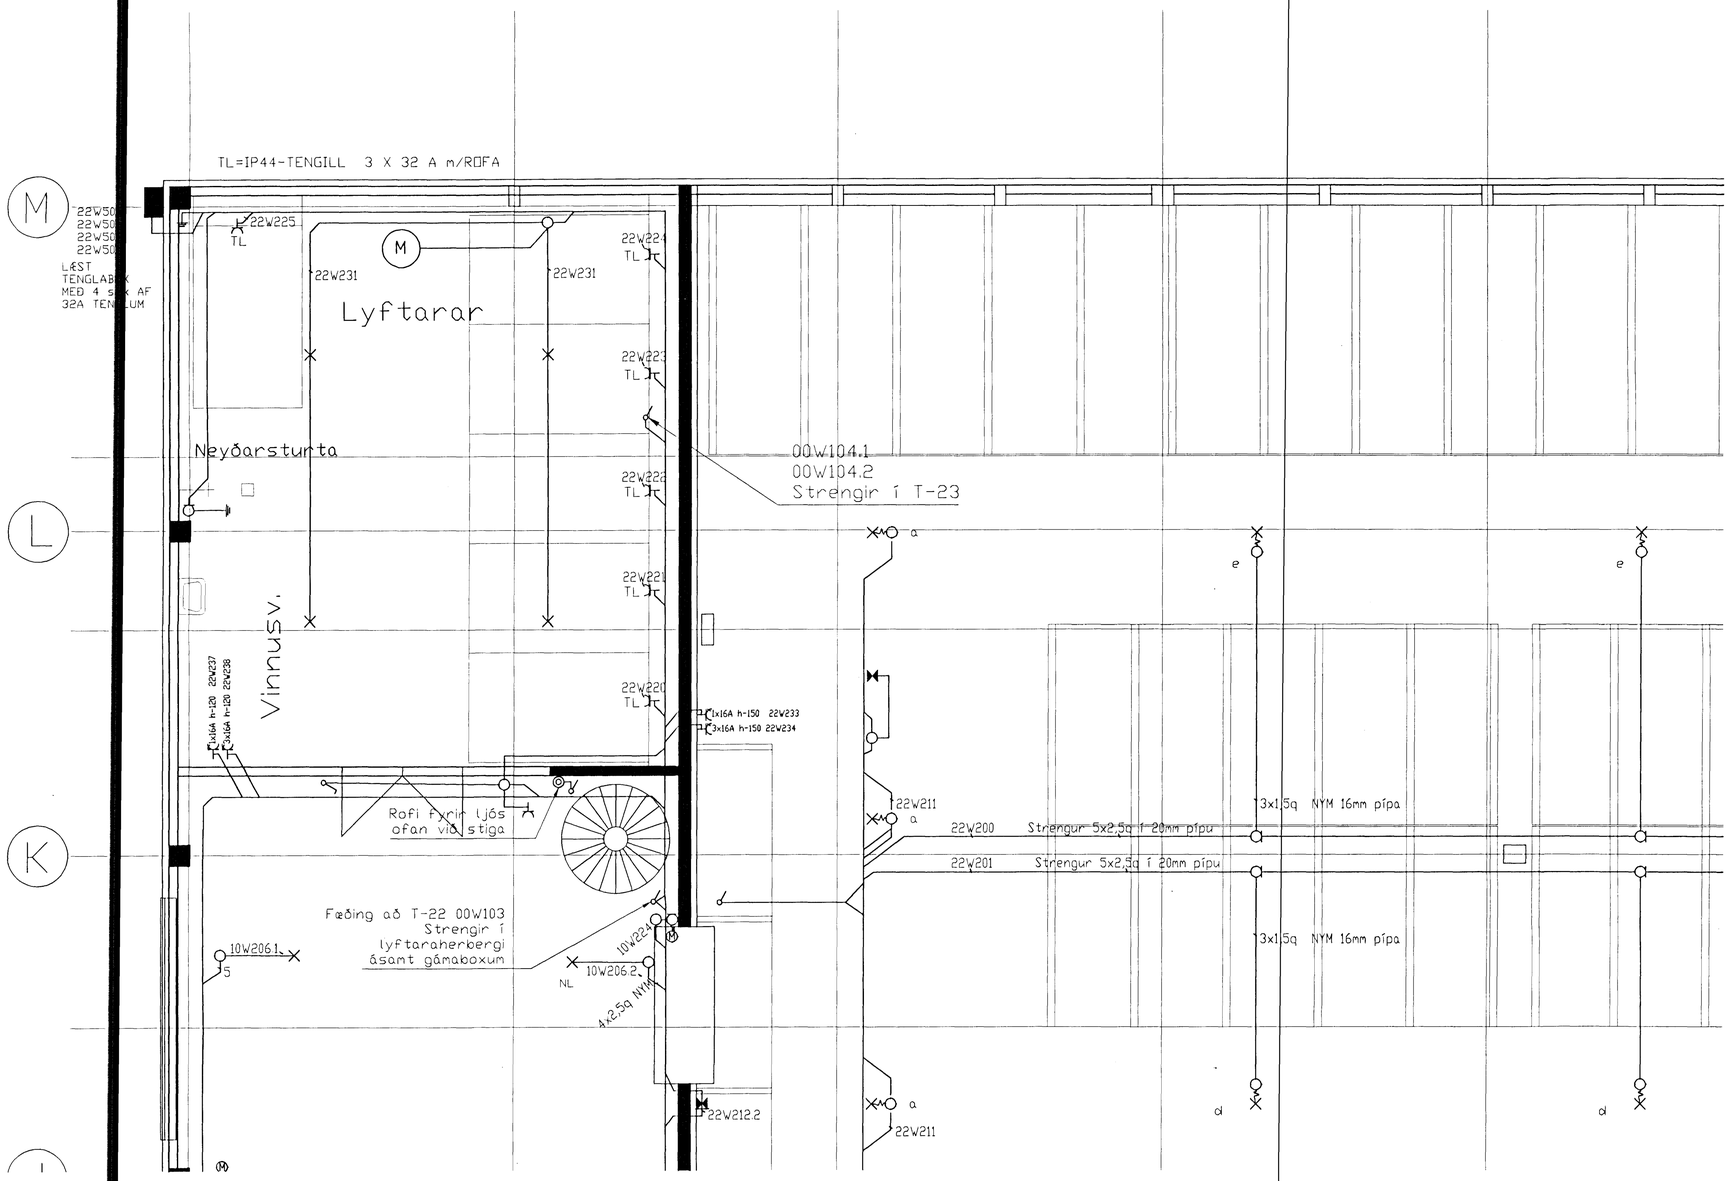

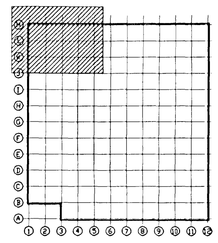

REYNDARTEIKNING

T11 TEIKNISTOFAN SMIÐJUVEGI 11, 200 KÓP. S.564 4680 FAX: 564 4681

ARKITEKTAHÖNNUN: Stefán Hallsson BFÍ, Kristinn Ragnarsson FAÍ, Ágúst Þórðarson BFÍ
VERKFRÆÐITEIKNINGAR: Bjarni Árnason TFÍ, Ragnar Gunnarsson TFÍ
RAFLAGNAHÖNNUN: Hannes Snæbjörn Sigurjónsson TFÍ, Árni Guðni Einarsson TFÍ, Ófeigur Sigurðsson TFÍ

Verkheiti: SÍF BIRGÐARST. FORNUBÚÐIR 5 HF	Mkv. 1:50	Hannað: HS/ÓS/ÁGE	
	Dags: 26.08.97	Teiknað: HS	
Verkhluti: RAFLAGNIR 1-HÆÐAR	Breytt: 23.11.98	Yfirfarið: ÓS/ÁGE	
Unirskrift: Hannes Sig	Fjöldi blaða 45	Blað nr. 41104	

C:\1-ACAD-Teikninga\1-VERKEFNI\96-97\SÍF\GRUNNAR\raflagnir\1h-raflag.dwg Tue Nov 24 17:05:36 1998 Reyndarteikning