Byggingafulltrúi Hafnarfjarðar
Móttekið þann
28 SEP 2012
Sigurður Steinar Jónsson

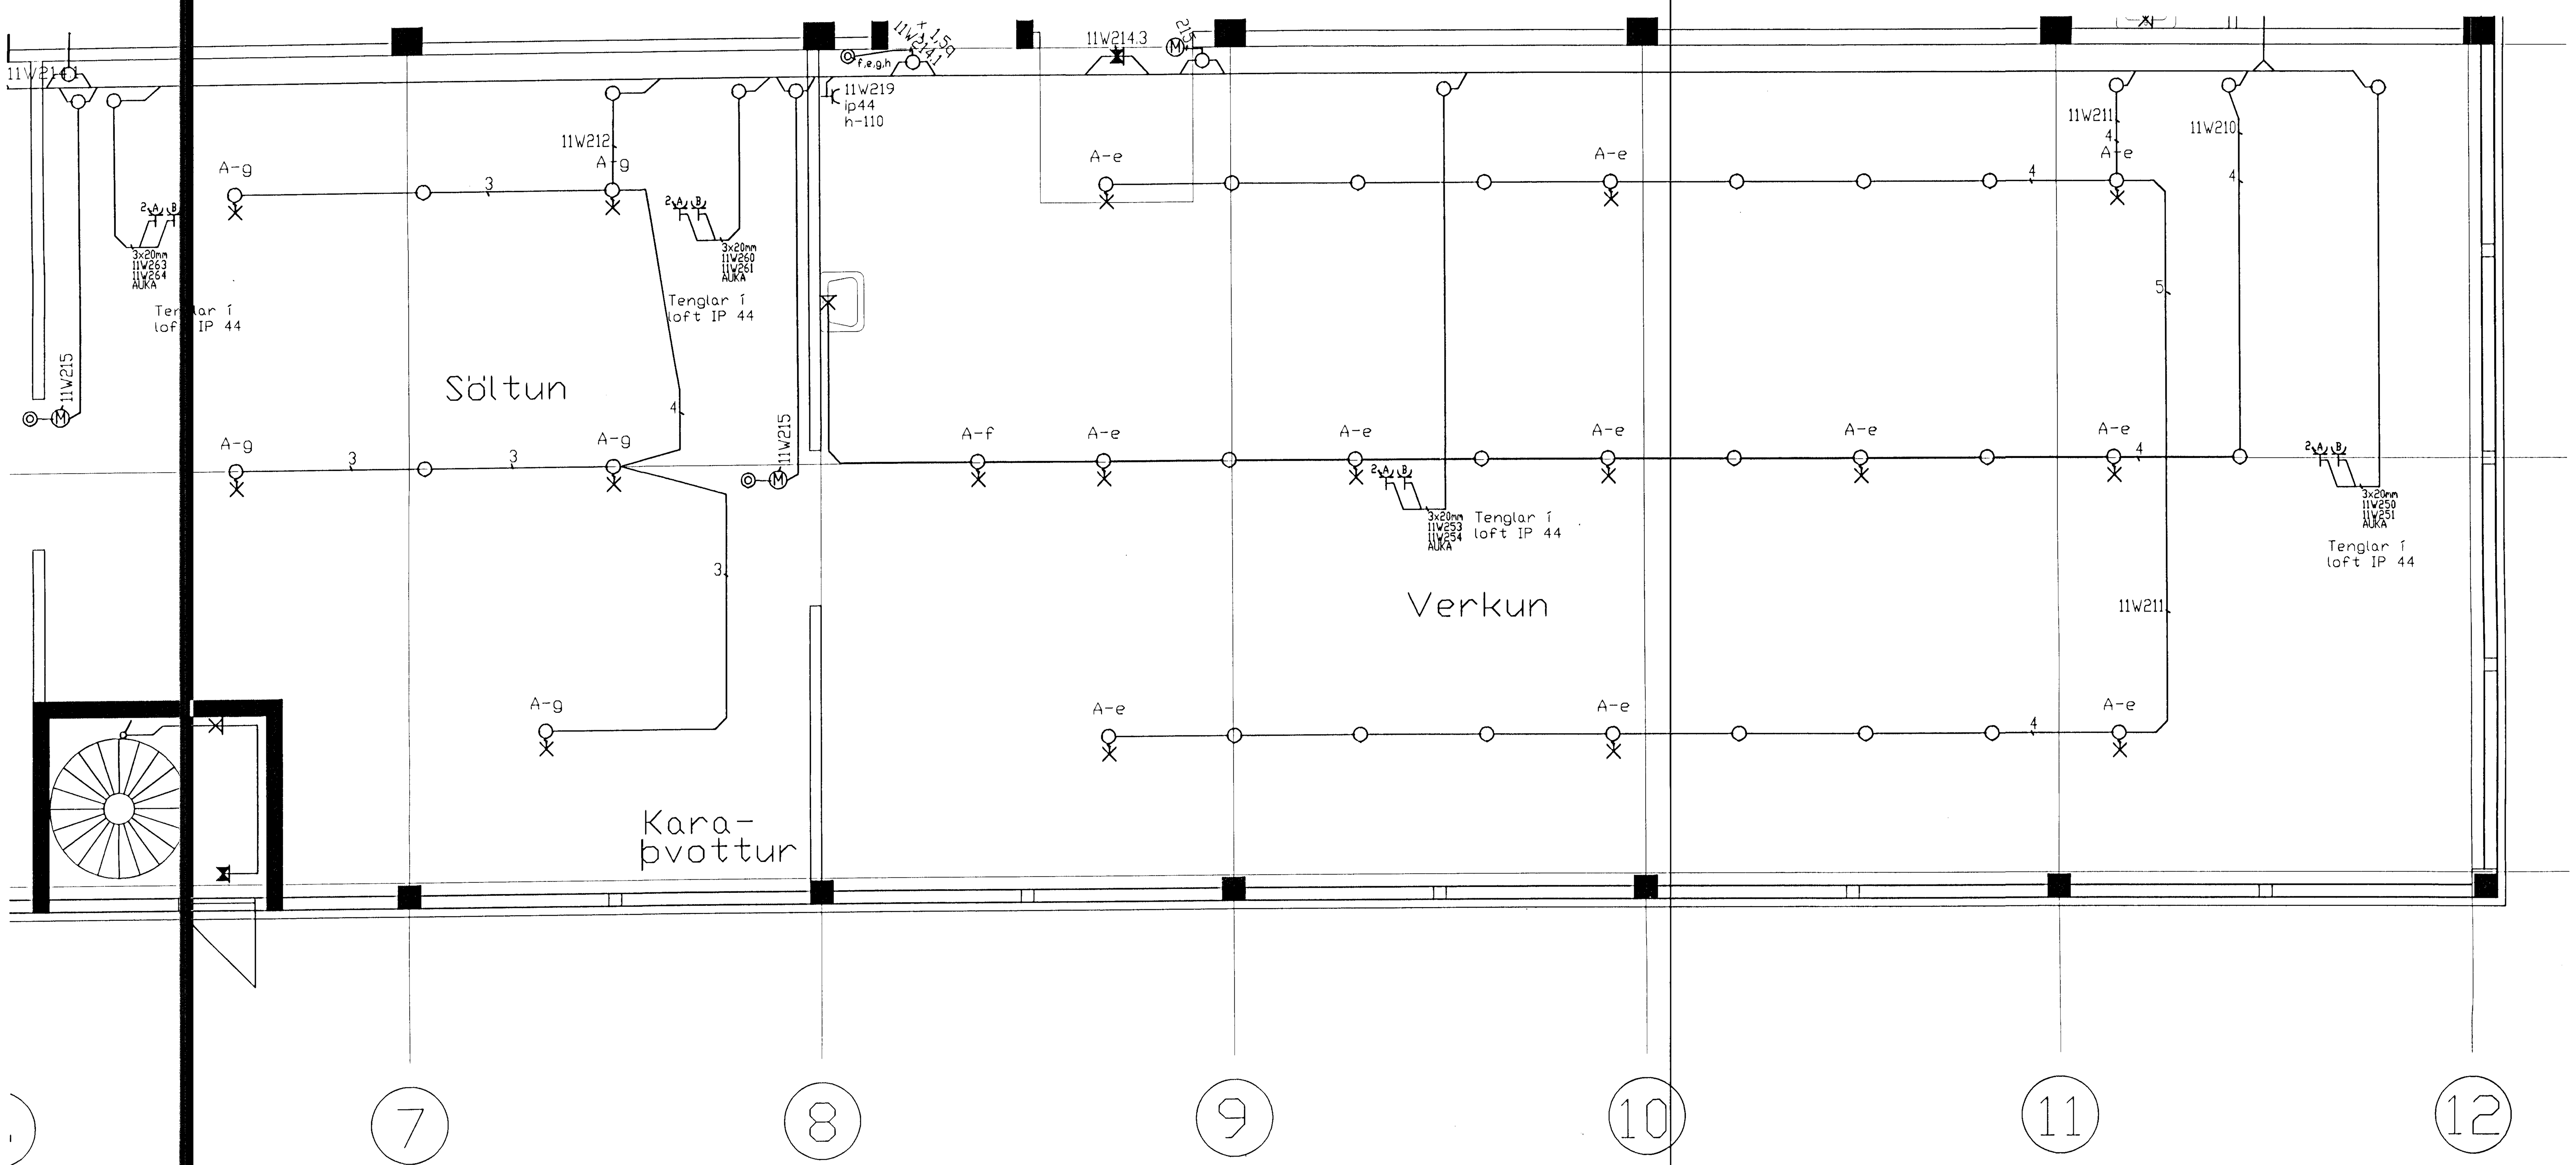

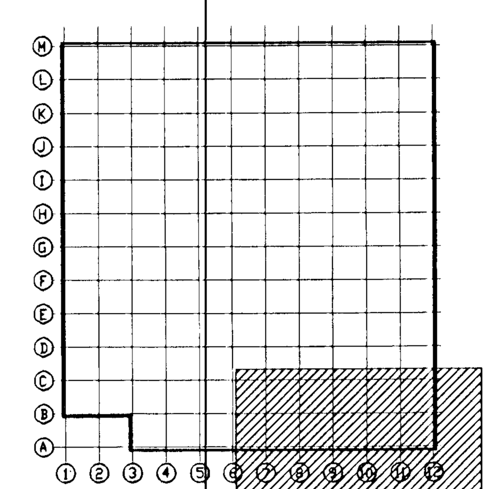

REYNDARTEIKNING

T11 TEIKNISTOFAN SMIÐJUVEGI 11, 200 KÓP. S.564 4680 FAX: 564 4681

ARKITEKTAHÖNNUN	VERKFRÆÐITEIKNINGAR	RAFLAGNAHÖNNUN:
Stefán Hallsson BFÍ	Bjarni Árnason TFÍ	Hannes Snæbjörn Sigurjónsson TFÍ
Kristinn Ragnarsson FAÍ	Ragnar Gunnarsson TFÍ	Árni Guðni Einarsson TFÍ
Ágúst Þórðarson BFÍ		Ófeigur Sigurðsson TFÍ

Verkheiti: SÍF BIRGÐARST. FORNUBÚÐIR 5 HF	Mkv. 1:50	Hannað: HS/ÓS/ÁGE
	Dags: 26.08.97	Teiknað: HS
Verkhluti: RAFLAGNIR 1-HÆÐAR	Breytt: 23.11.98	Yfirfarið: ÓS/ÁGE
Undirskrift: Hannes Sig	Fjöldi blaða 45	Blað nr. 41105