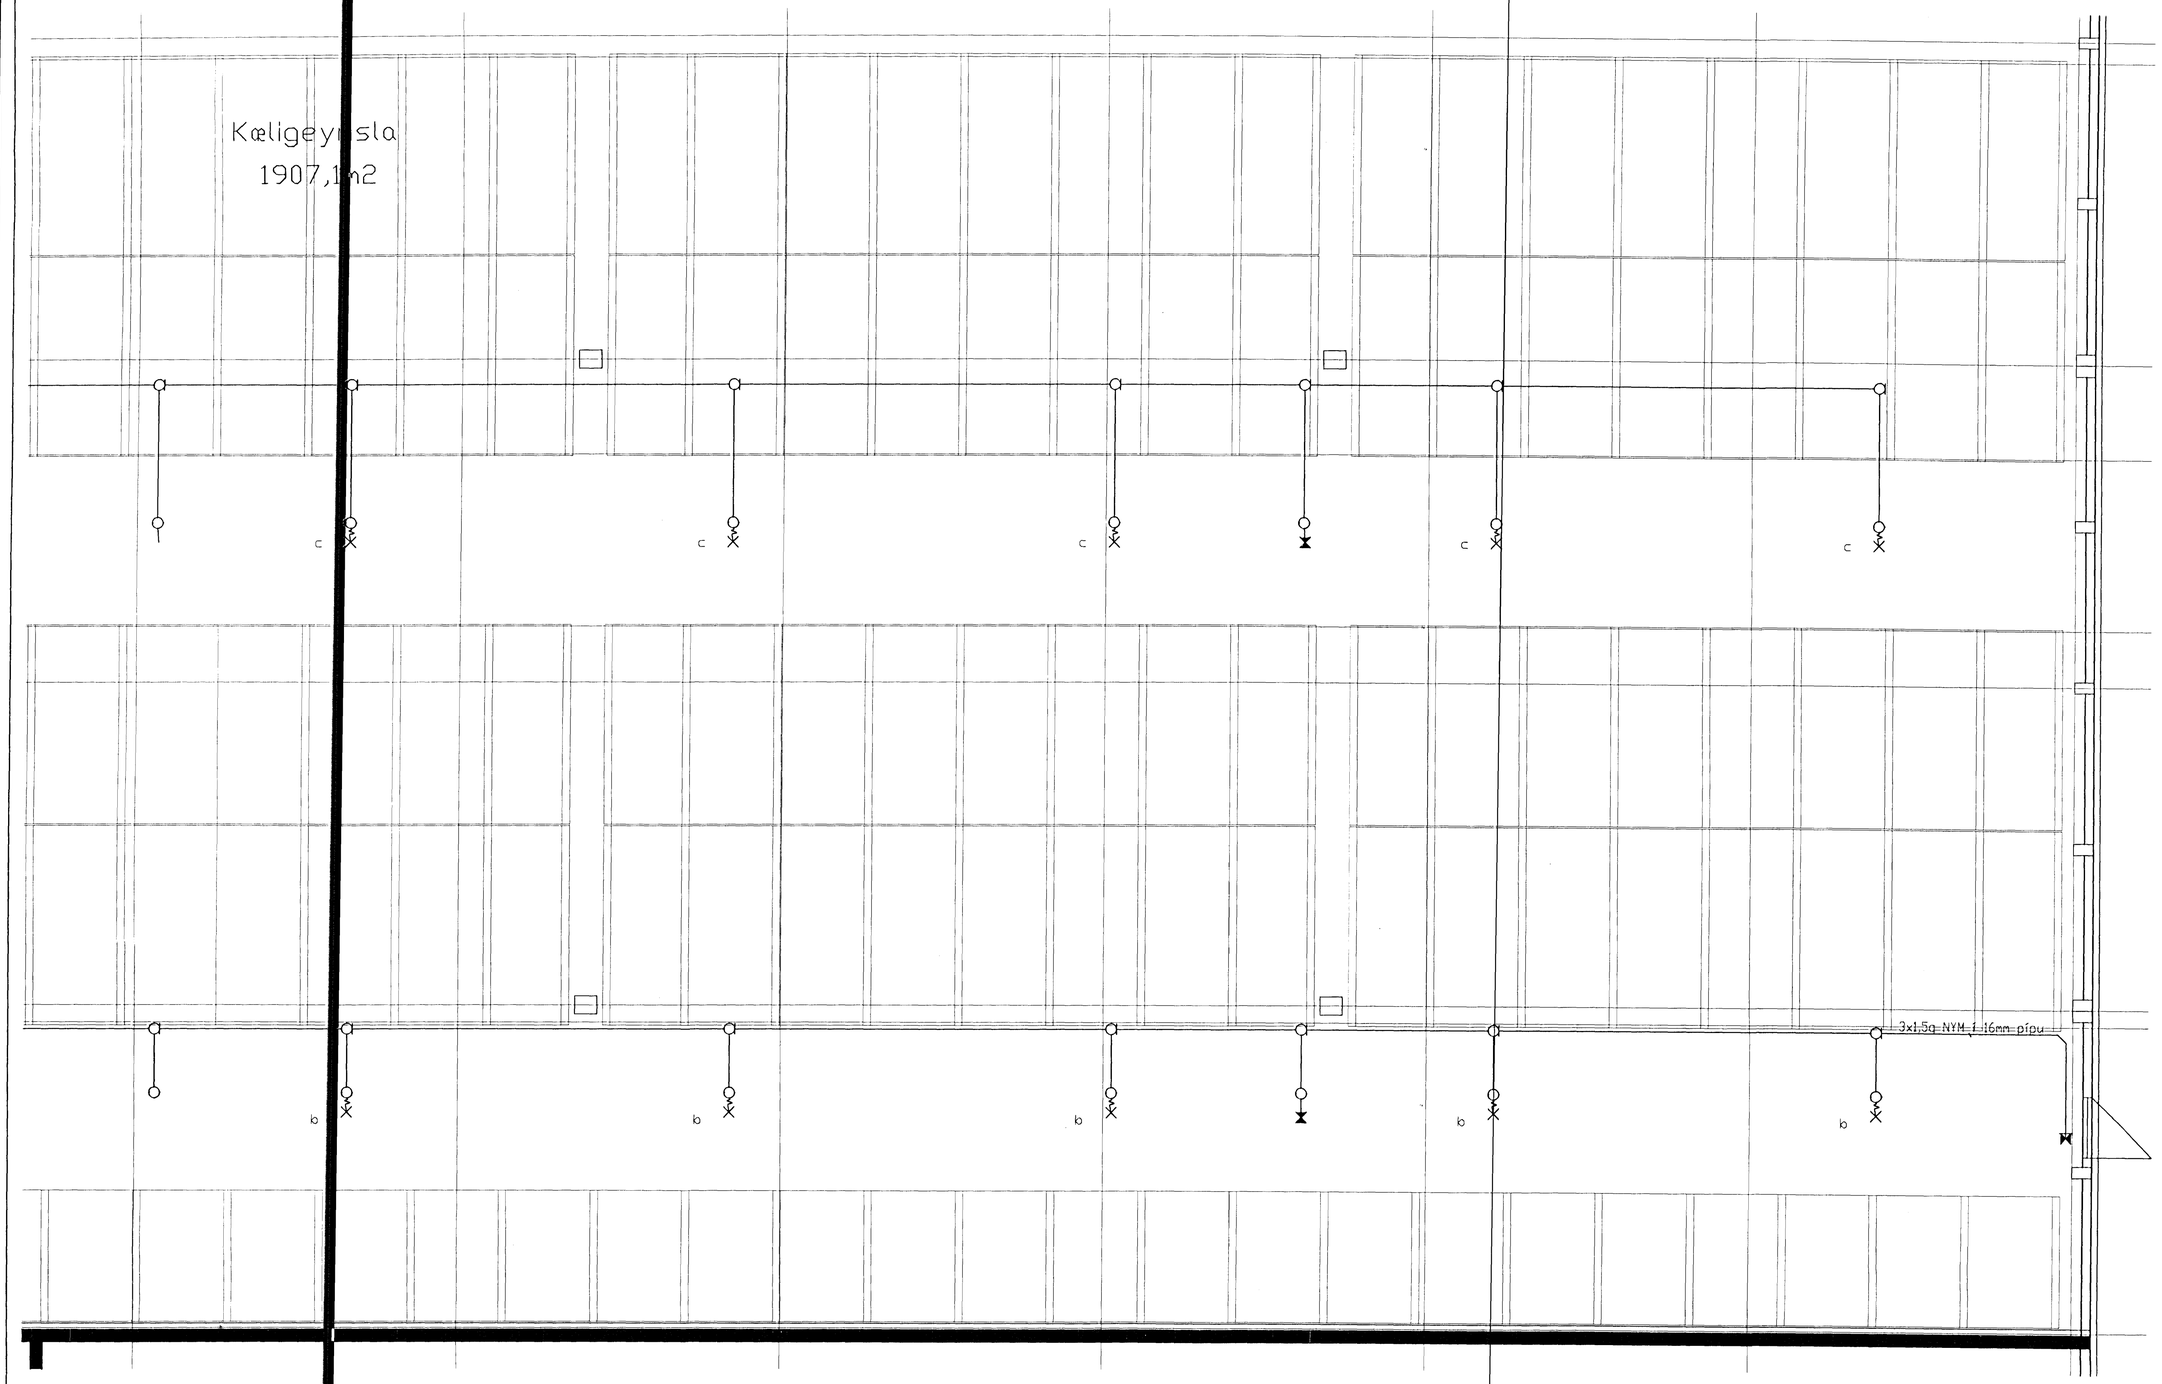

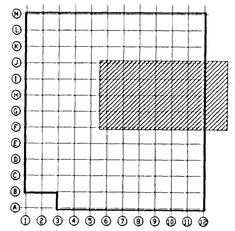

Byggingafulltrúi Hafnarfjarðar
Móttekið þann
28 SEP 2012
Sigurður Steinar Jónsson

REYNDARTEIKNING

T11 TEIKNISTOFAN SMIÐJUVEGI 11, 200 KÓP. S.564 4680 FAX: 564 4681

ARKITEKTAHÖNNUN
Stefán Halldórsson BFÍ
Kristinn Ragnarsson FAÍ
Ágúst Þórðarson BFÍ

VERKFRÆÐITEIKNINGAR
Björn Arnason TFÍ
Ragnar Gunnarsson TFÍ

RAFLAGNAHÖNNUN:
Hannes Snæbjörn Sigurjónsson TFÍ
Arni Guðni Einarsson TFÍ
Óðalgur Sigurðsson TFÍ

Verkheiti: SÍF BIRGÐARST. FORNUBÚÐIR 5 HF	Mkv.: 1:50	Hannað: HS/ÓS/ÁGE	
	Dags: 26.08.97	Teiknað: HS	
Verkhluti: RAFLAGNIR 1–HÆÐAR	Breytt: 23.11.98	Yfirfarið: ÓS/ÁGE	
Undirskrift: Hannes Sig	Fjöldi blaða: 45	Blað nr.: 41107	