



Byggingafræðingur
Móttækia þann
28 SEP 2012
Sigurður Steinar Jónsson

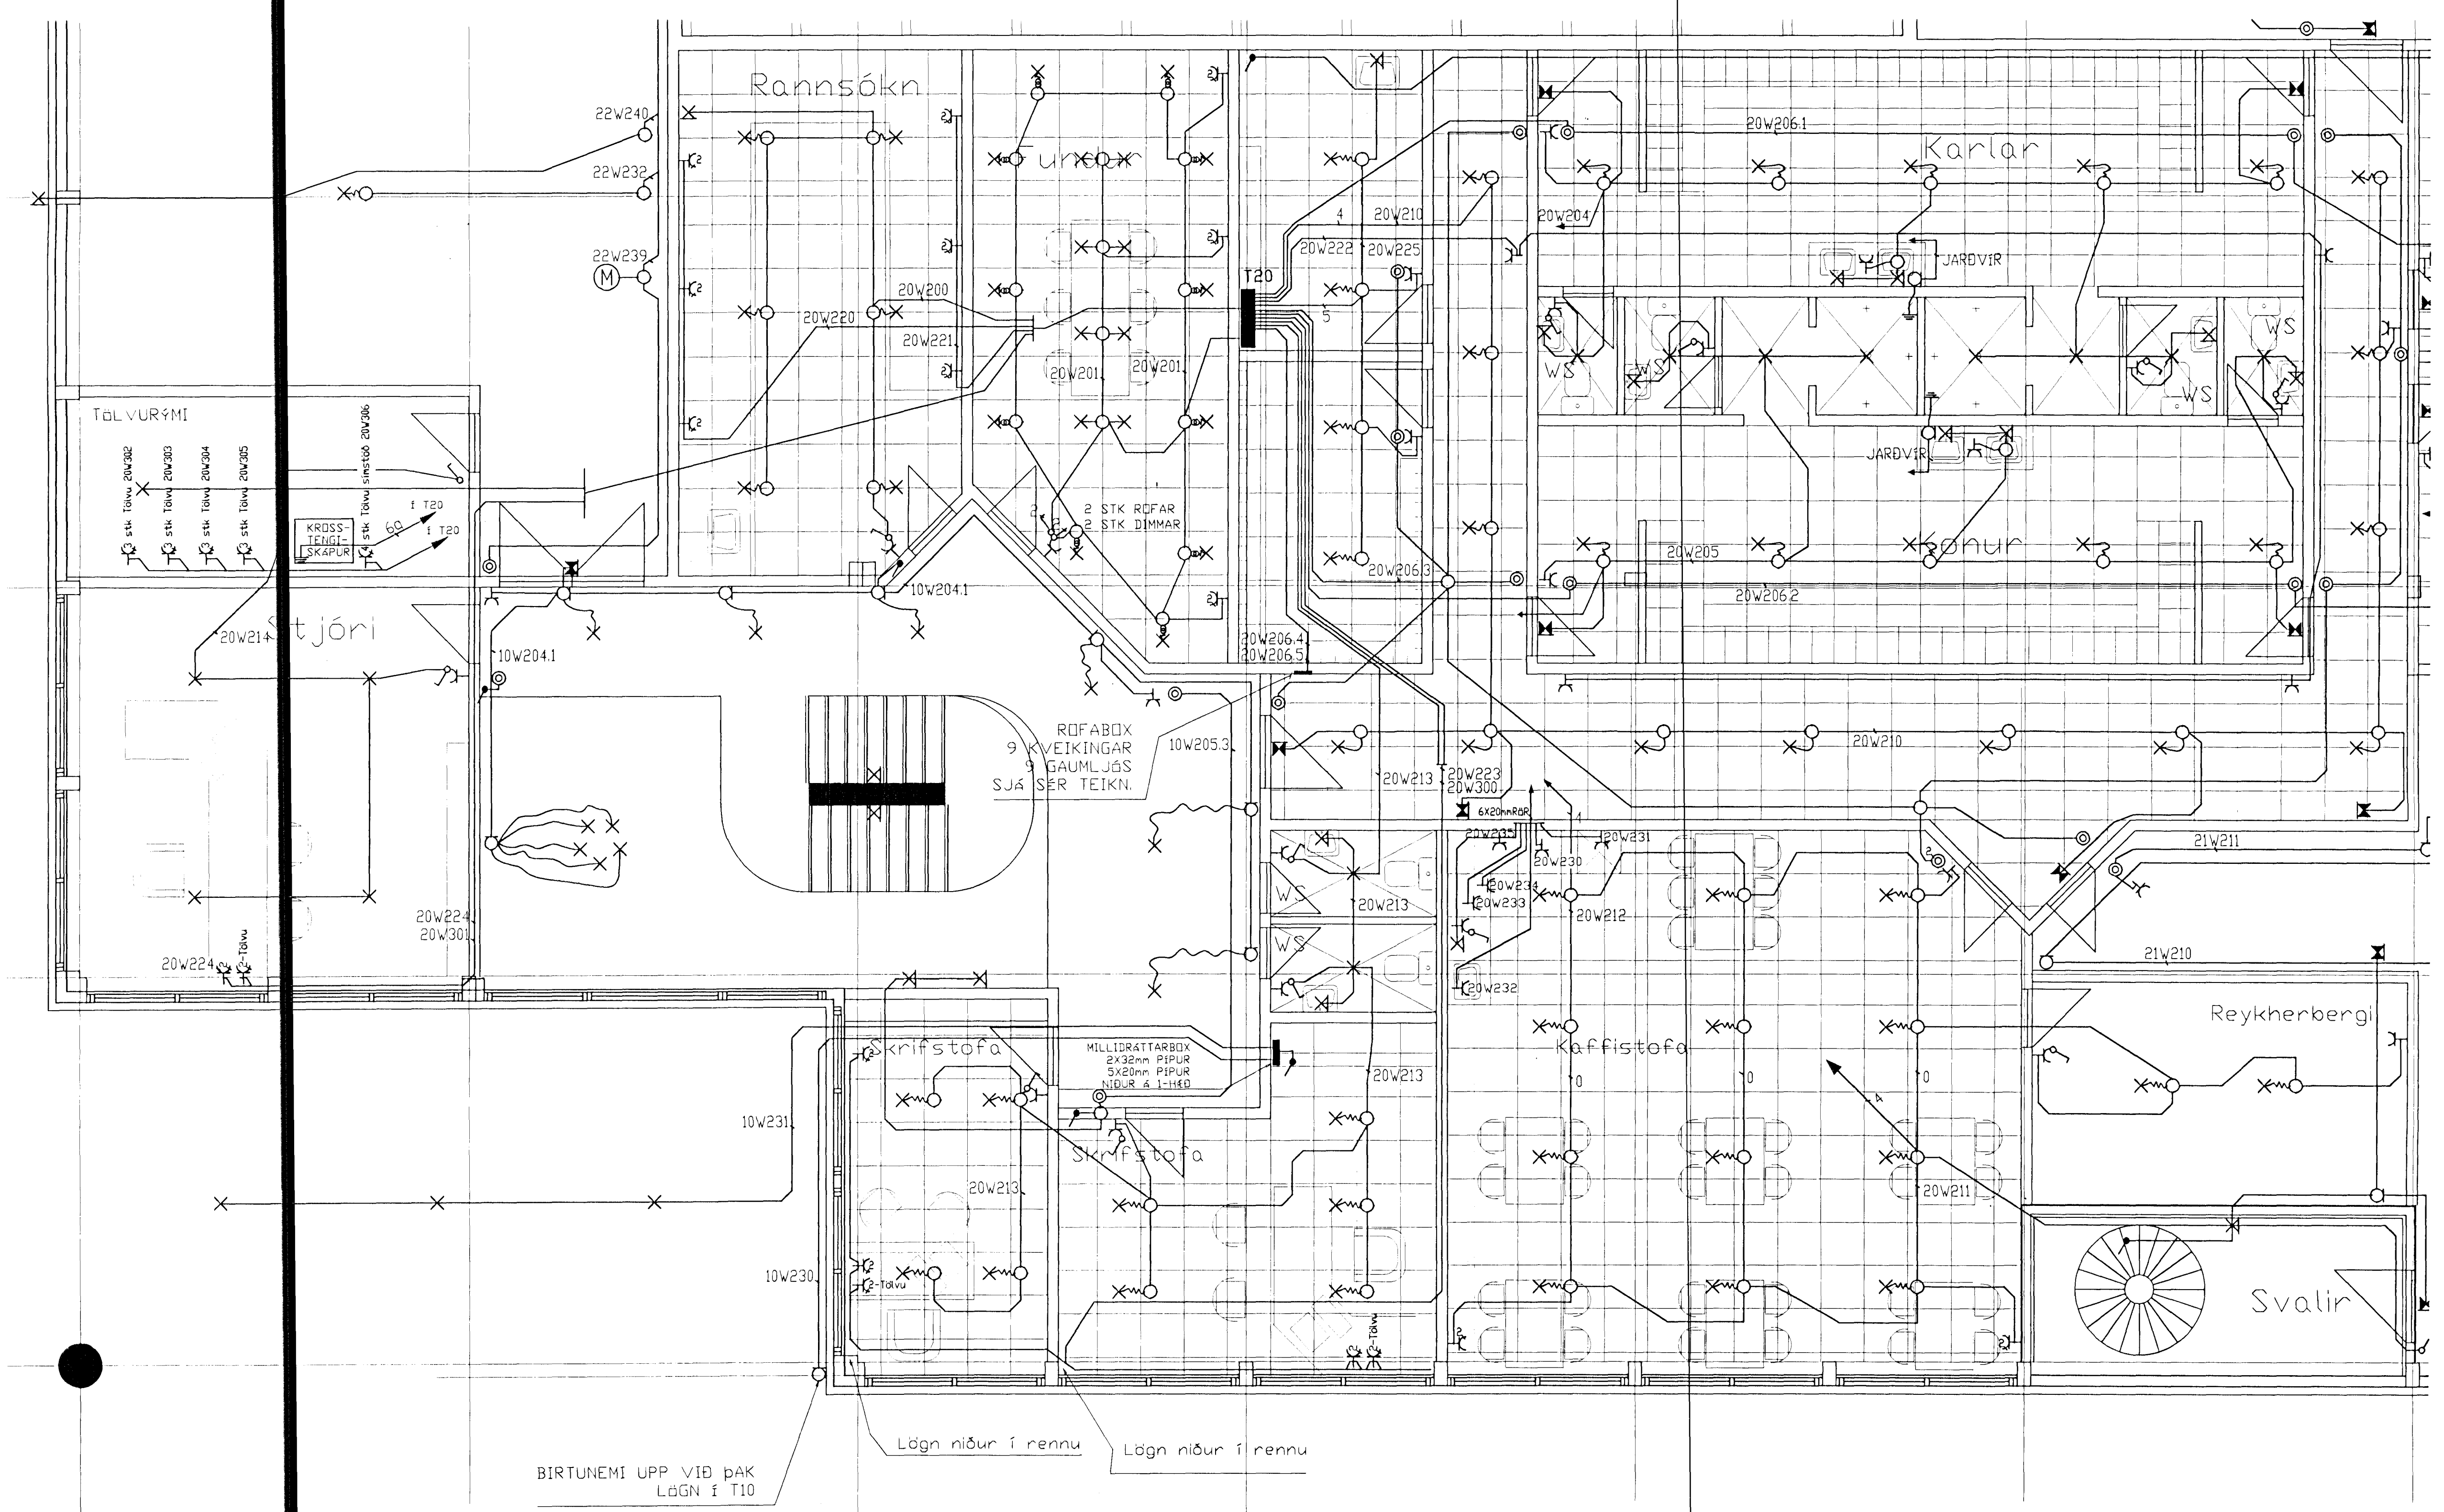

1 2 3 4 5 6 7

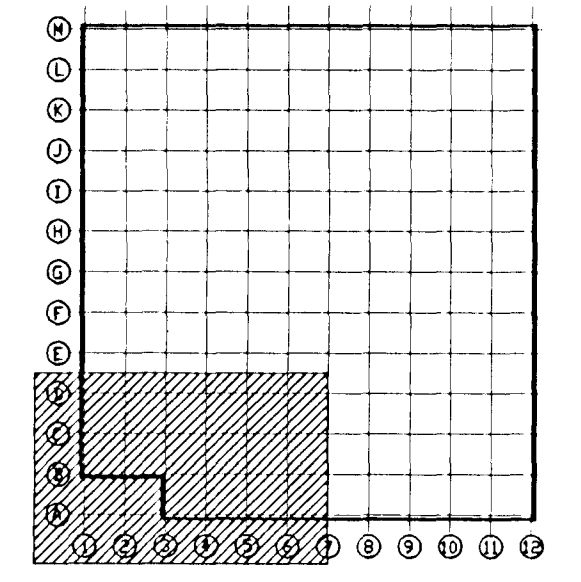

BIRTUNEMI UPP VID ÞAK
LÖGN Í T10

Lögn niður í rennu Lögn niður í rennu

REYNDARTEIKNING

T11	TEKNISTOFAN SMÍÐJUVEGI 11, 200 KÖP. S.564 4680 FAX: 564 4681		
	ARKITEKTAÐÖNNUN Stefán Halsson BFI KRISTINN RAGNARSSON FAI AGÓST ÞÓRÞARSSON BFI	VERKFRÆÐITEKNIÐGAR Bjarni Arnason TFI RAGNARSSON TFI	RAFLAGNAÐÖNNUN Hannes Snabjörn Sigurðsson TFI ÁRNI GUÐNI EINARSSON TFI ÓEIGUR SIGURÐSSON TFI
Verkhett:	BIRGDARSTÖÐ FORNUBÓÐIR 5	Mkv. 1:50	Ánnab. HS/AGE/OS
Verkhliut:	RAFLAGNIR 2-HÆÐ	Dagv. 26.08.97	Teknað. HS
Unirskrift:	Hannes Big	Braytt. 23.11.98	Verkhliut. OS/AGE
		Fjöldi blaða	Blað nr.
		45	41201