
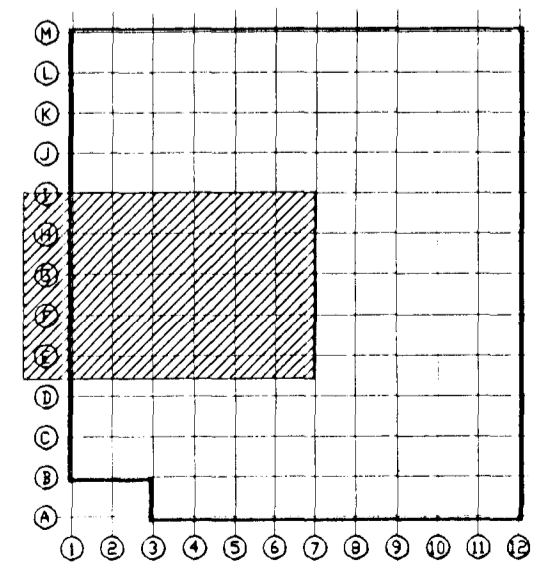


Byggingafræði Hafnarjarðar
Móttækis þann
28 SEP. 2012
St
Sigundur Steinar Jónsson

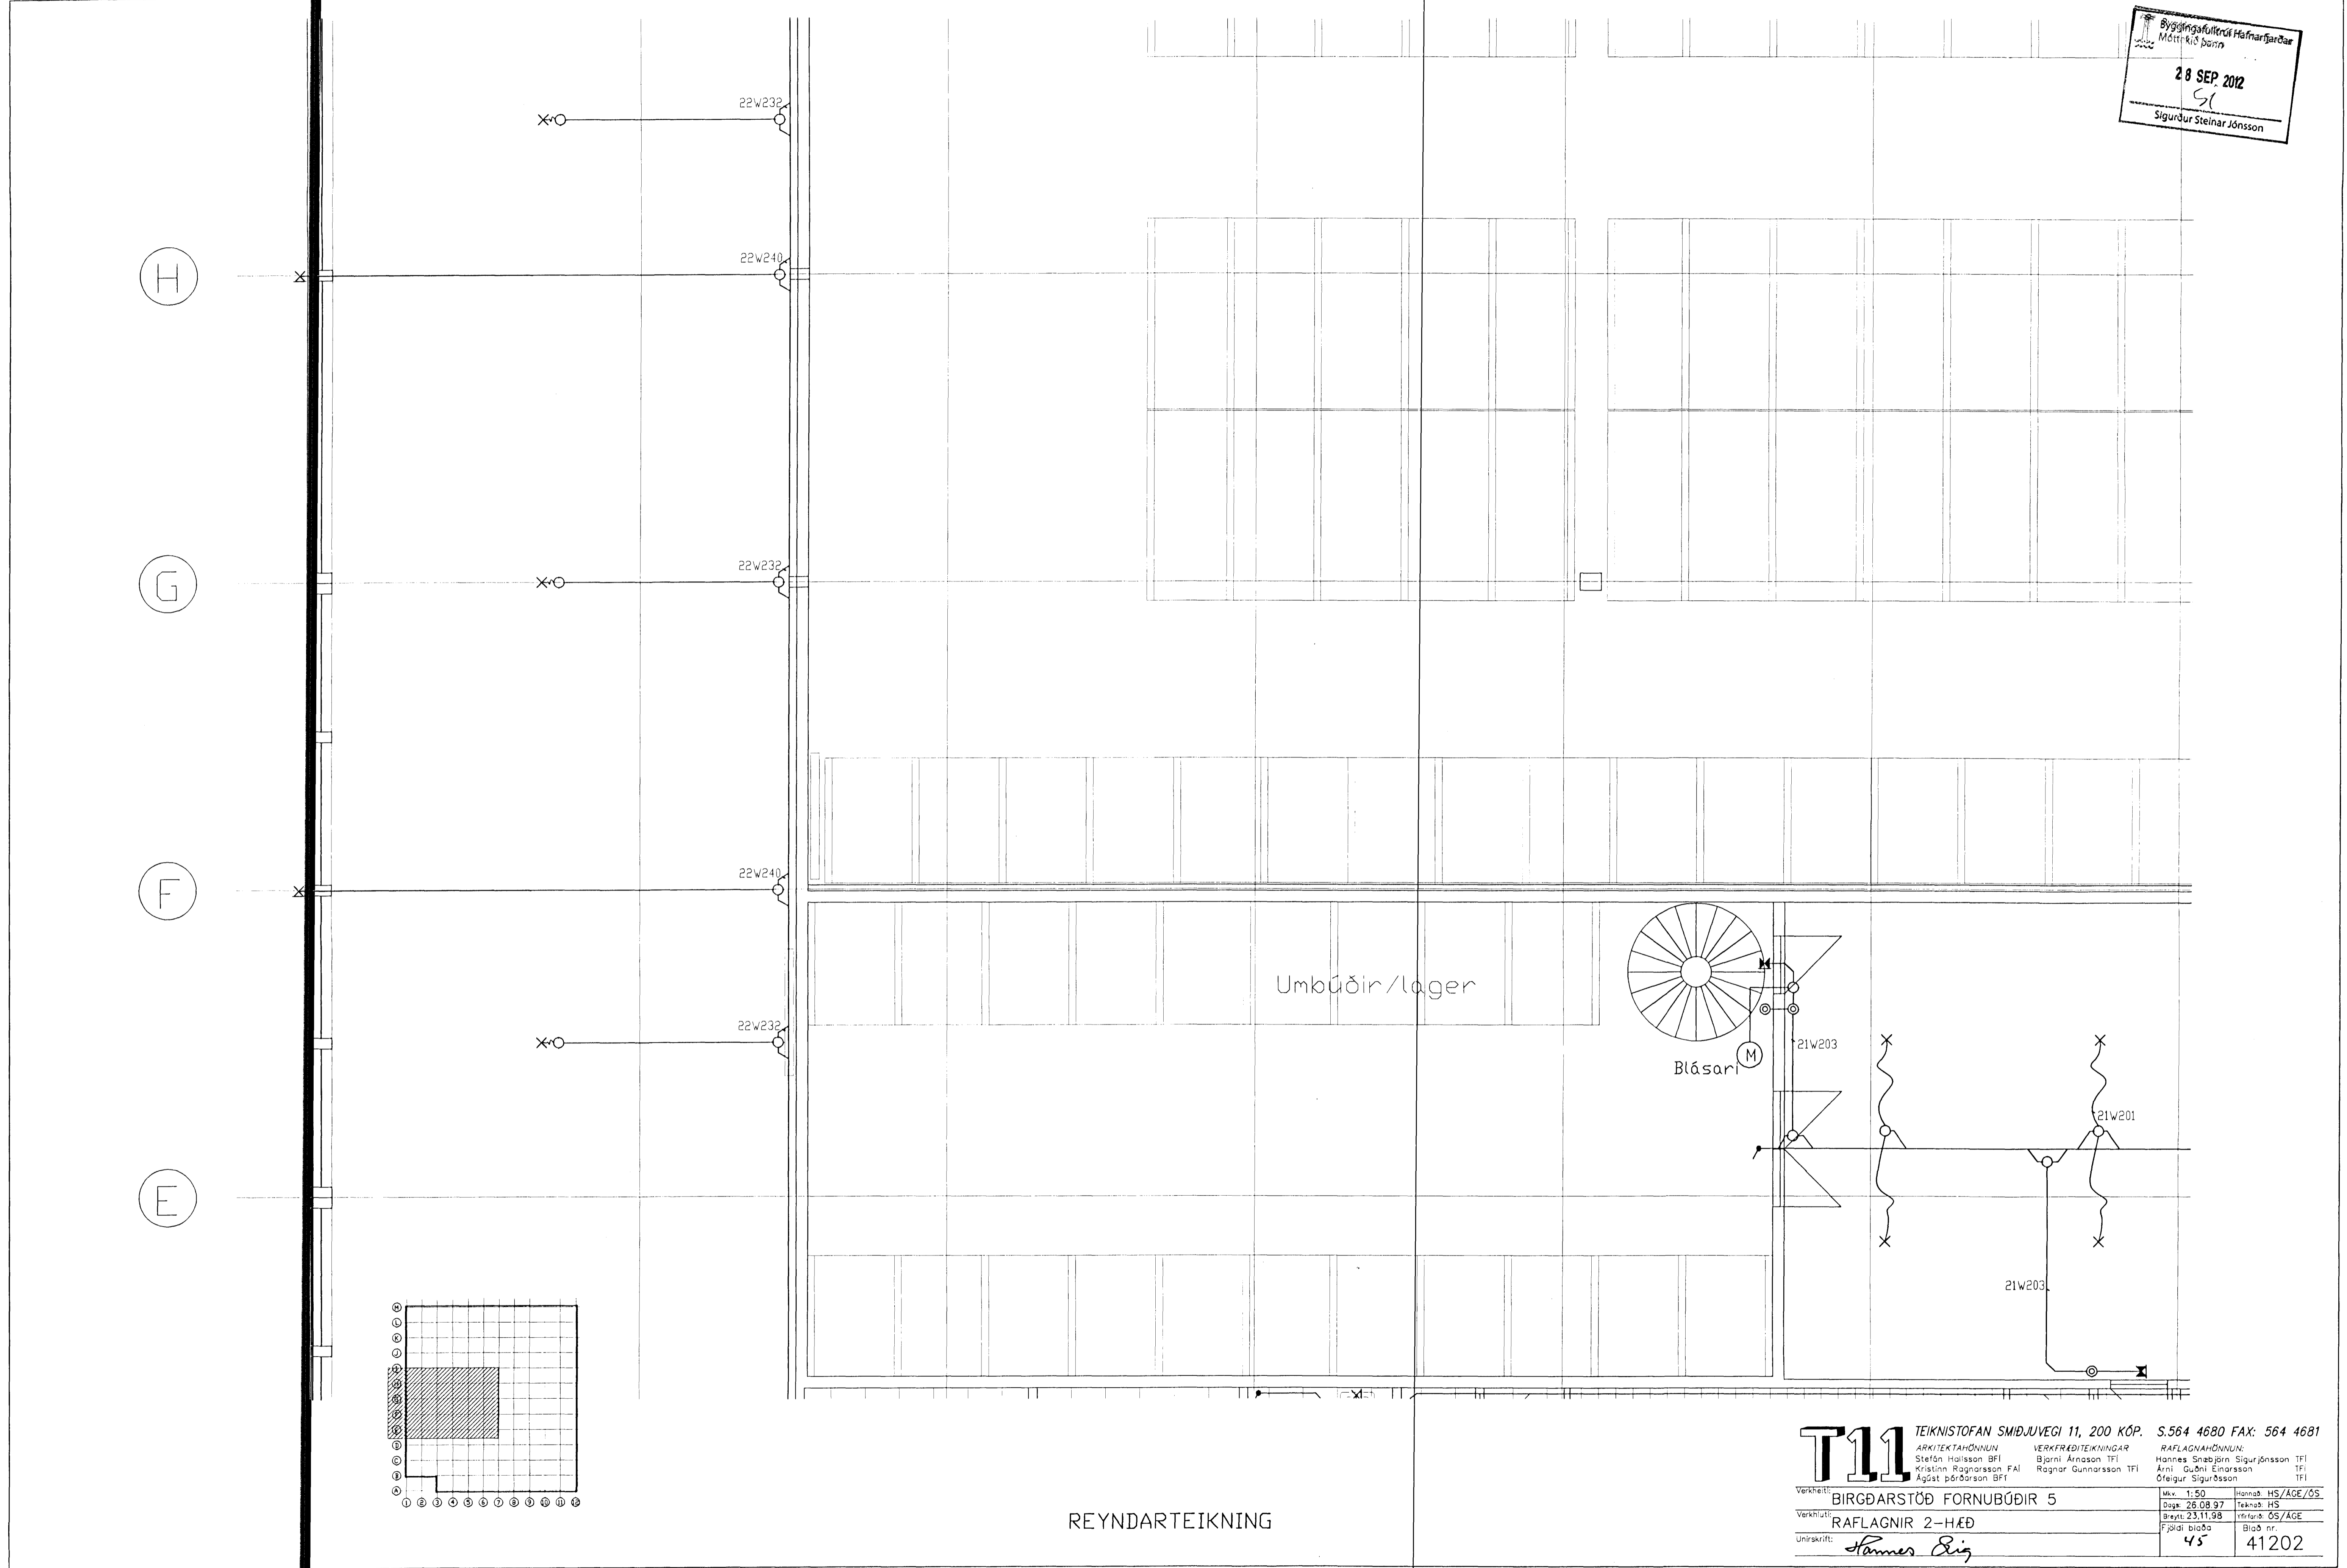

REYNDARTEIKNING

T11	TEIKNISTOFAN SMÍÐJUVEGI 11, 200 KÓP. S.564 4680 FAX: 564 4681	
	ARKITEKTAÐUNNUN Stefán Halsson BFI Kristinn Ragnarsson FAL Agósta Þorbjörnsdóttir BFI	VERKFRÁÐITEIKNINGAR Bjarni Arnason TFI Ragnar Gunnarsson TFI
Verkefni:	BIRGDARSTÖÐ FORNUBÓÐIR 5	Skv. 1:50
Verktali:	RAFLAGNIR 2-HÆÐ	Dag: 26.08.97
Unirskrift:	<i>Hannes Sig</i>	Blátt: 23.11.98
		Fjöldi blaða
		45
		Blátt nr.
		41202

C:\1-ACAD-teikning\1-VERKFRÁÐITEIKNINGAR\VERKFRÁÐITEIKNINGAR\21-REIÞLAGNIR.DWG 25.04.10 15:04:10 1998 Reyndarteikning