

Byggingafrúni Hafnarfjarðar
Máttekjapann
28 SEP 2012
Sigurður Steinar Jónsson

Lýsing á skilti UPP UNDIR ÞAKI

Svalir

T23

00w104.1
00w104.2

Neyðarskurta

Lagnir að ljósum kæligeymslu
22w200
22w201
22w202
22w210
22w211
22w212
LAGNIR AÐ TENGLAR
22w233
22w234

T22

22w241

22w232

Kæli
1C

M


L

K

BIRTUNEMI (FÓTÓS.)
UPP UNDIR ÞAKI

J

I

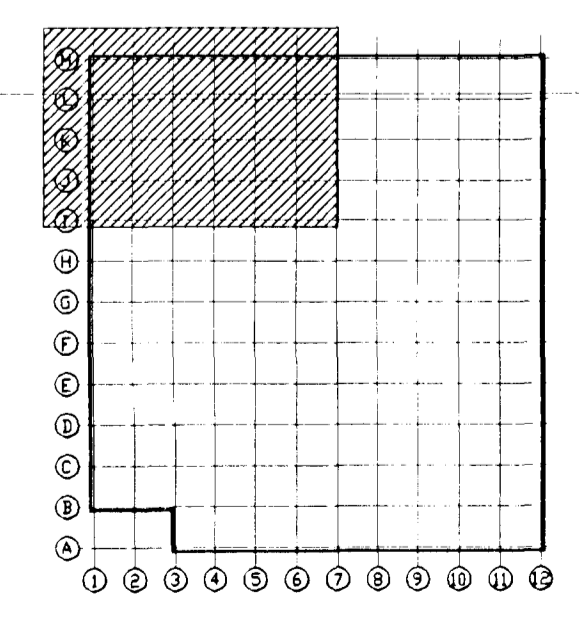

REYNDARTEIKNING

T11 TEIKNISTOFAN SMÍÐJUVEGI 11, 200 KÓP. S.564 4680 FAX: 564 4681

ARKITEKTARÖNNUN Stefán Halsson BFI	VERKFRÆÐITEIKNINGAR Bjarni Arnason TFI	RAFLAGNAHÖNNUN Hannes Snabbeirn Sigurjónsson TFI
Ágúst Þórðarson BFI	Ragnar Gunnarsson TFI	Ólafur Sigurðsson TFI

Verkhelti: BIRÐARSTÖÐ FORNUBÓÐIR 5	Mkv. 1:50	Hönnuð: HS/ÁGE/ÖS
Verkhelti: RAFLAGNIR 2-HÆÐ	Daga: 26.08.97	Teknuð: HS
Útskrift:	Þeykt: 23.11.98	Yfirfuð: ÖS/ÁGE
	Fjöldi blaða: 45	Blað nr.: 41203

Útskrift: *Hannes Sig*