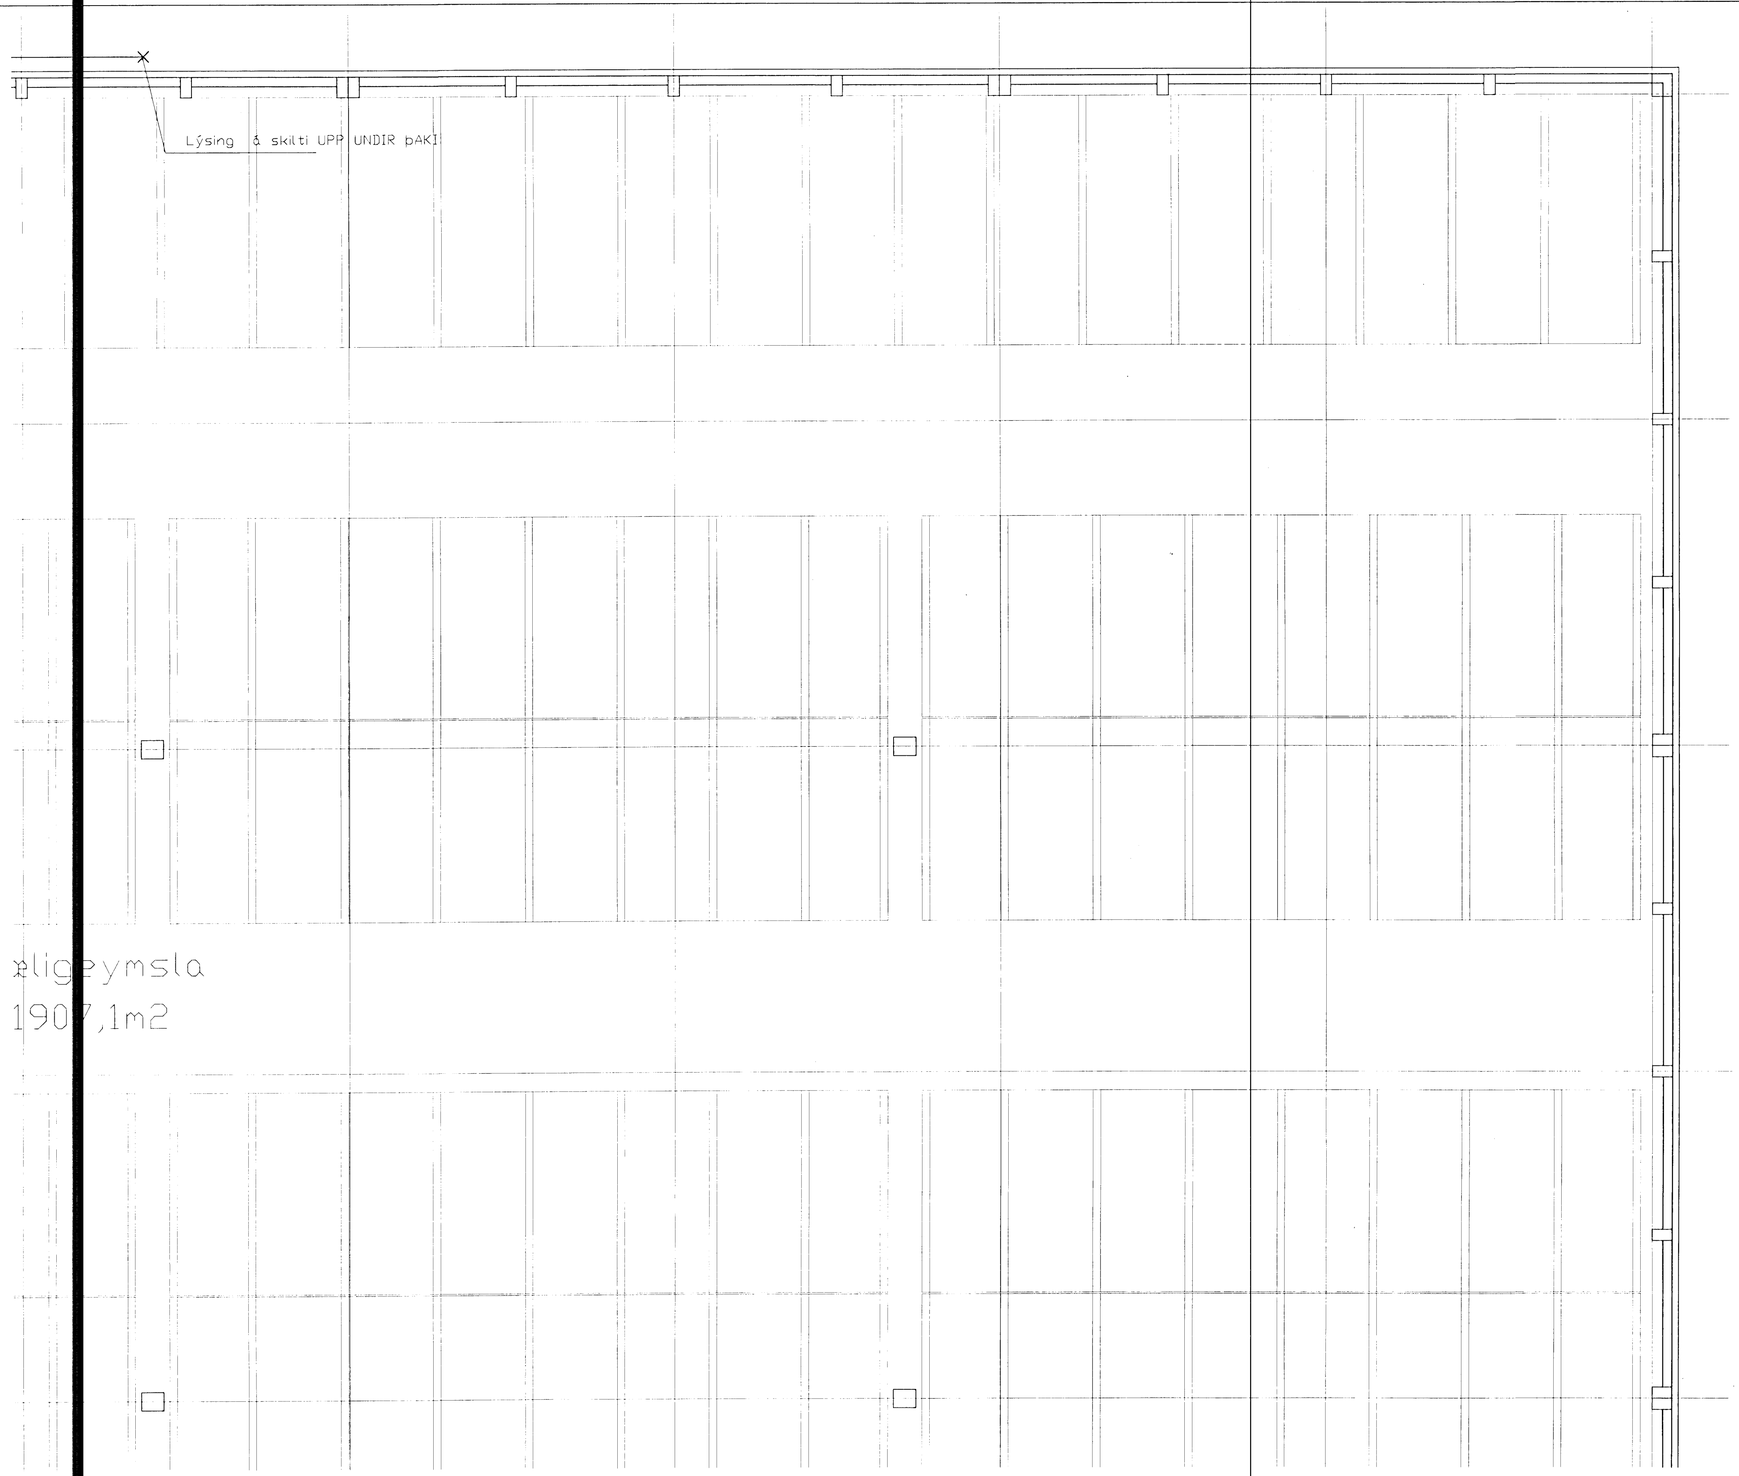

Byggingafulltrúi Hafnarfjarðar
Móttekið þann
28 SEP 2012
Sigurður Steinar Jónsson

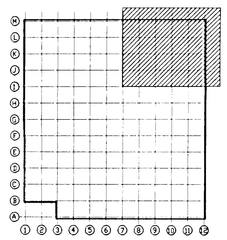

REYNDARTEIKNING

T11 TEIKNISTOFAN SMIÐJUVEGI 11, 200 KÓP. S.564 4680 FAX: 564 4681

ARKITEKTAHÖNNUN
Stefán Hallsson BFÍ
Kristinn Ragnarsson FAÍ
Ágúst Þórðarson BFÍ

VERKFRÆÐITEIKNINGAR
Bjarni Árnason TFÍ
Ragnar Gunnarsson TFÍ

RAFLAGNAHÖNNUN:
Hannes Snæbjörn Sigurjónsson TFÍ
Árni Guðni Einarsson TFÍ
Óðalgur Sigurðsson TFÍ

Verkheiti: BIRGÐARSTÖÐ FORNUBÚÐIR 5	Mkv. 1:50	Hannað: HS/ÁGE/ÓS	
	Dags: 26.08.97	Teiknað: HS	
Verkhluti: RAFLAGNIR 2-HÆÐ	Breytt: 23.11.98	Yfirfarið: ÓS/ÁGE	
Unirskrift:	Fjöldi blaða	Blað nr. 41206	