Byggingafulltrúi Hafnarfjarðar
Móttekið þann
28 SEP 2012
Sigurður Steinar Jónsson

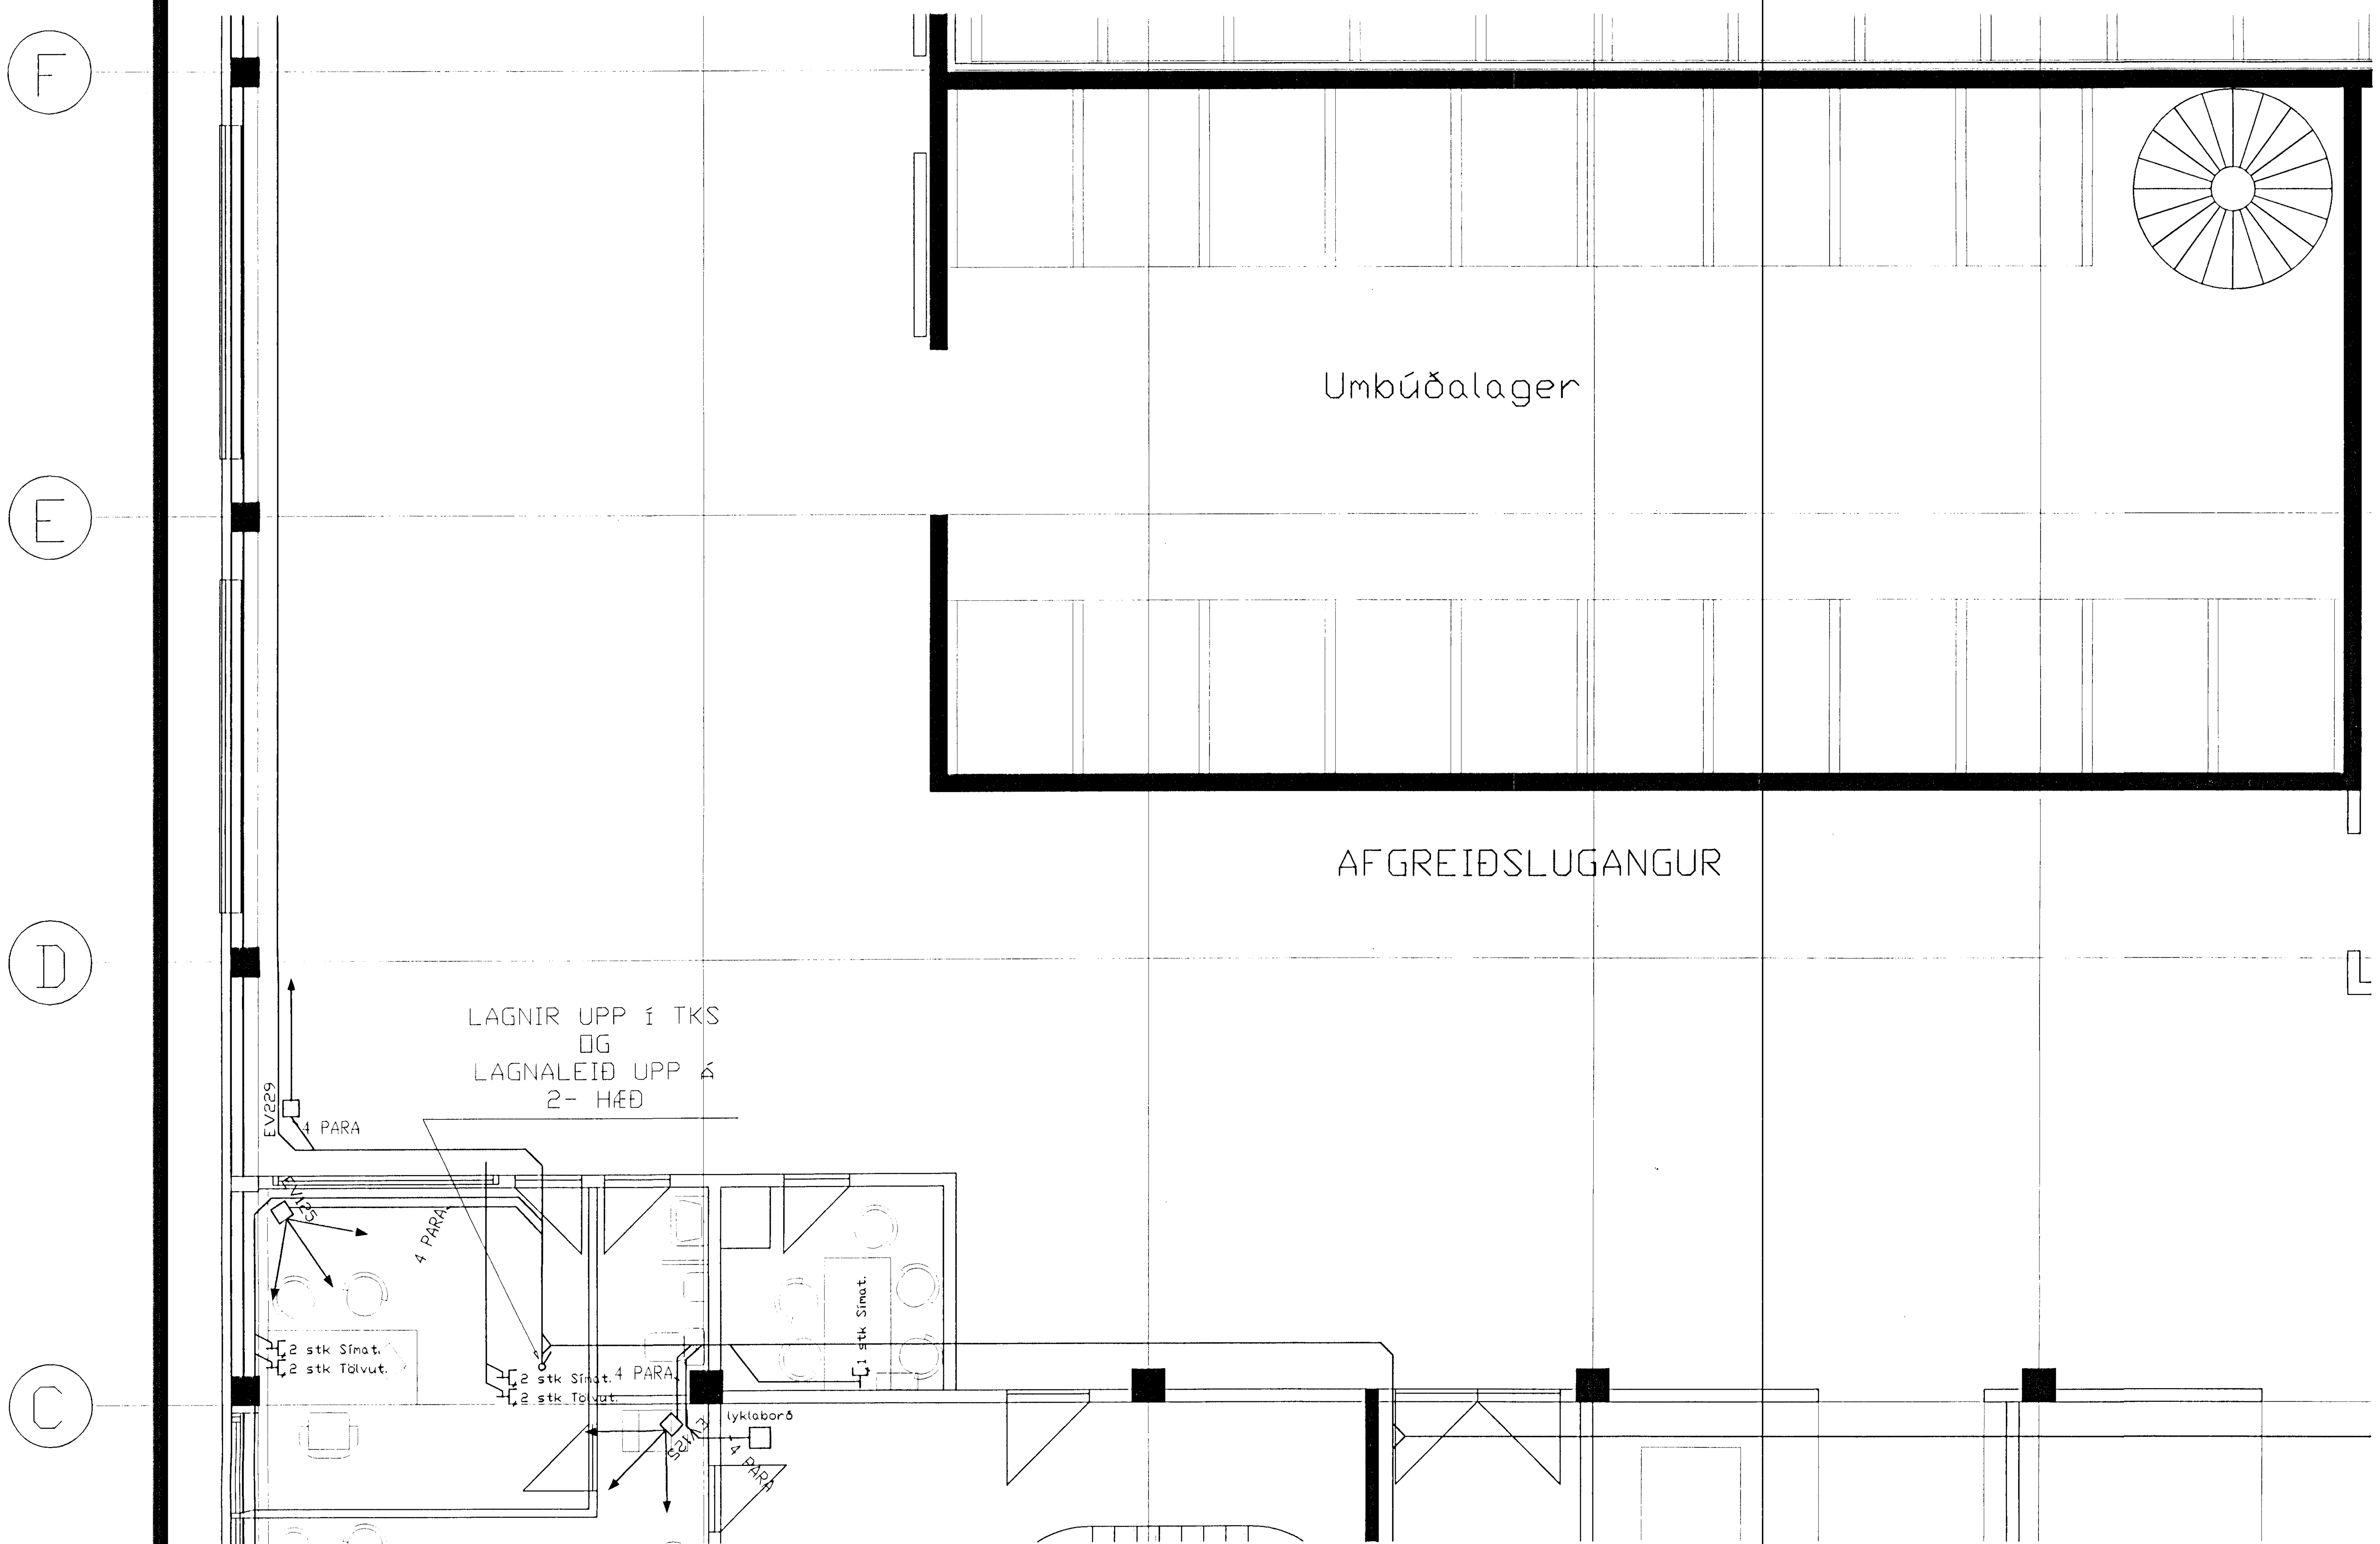

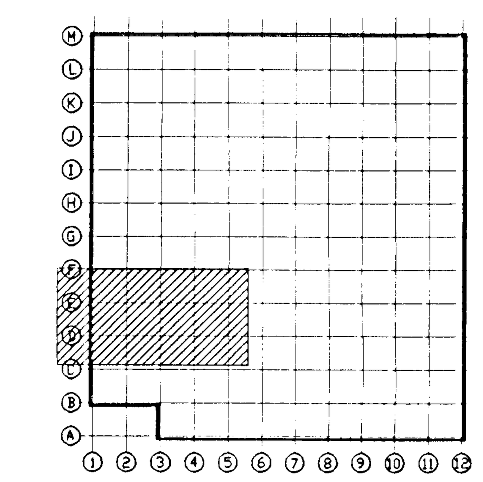

REYNDARTEIKNING

TEIKNISTOFAN SMIÐJUVEGI 11, 200 KÓP. S.564 4680 FAX: 564 4681

ARKITEKTAHÖNNUN	VERKFRÆÐITEIKNINGAR	RAFLAGNAHÖNNUN:
Stefán Hallsson BFÍ	Bjarni Árnason TFÍ	Hannes Snæbjörn Sigurjónsson TFÍ
Kristinn Ragnarsson FAÍ	Ragnar Gunnarsson TFÍ	Árni Guðni Einarsson TFÍ
Ágúst þórðarson BFÍ		Ófeigur Sigurðsson TFÍ

Verkheiti: SÍF BIRGÐAST. FORNUBÚÐIR 5 HF	Mkv. 1:50	Hannað: ÓS/HS/ÁGE
	Dags: 26.08.97	Teiknað: HS
Verkhluti: SMÁSPENNULAGNIR 1-HÆÐAR	Breytt: 24.11.98	Yfirfarið: ÁGE/ÓS
Undirskrift: Hannes Sig	Fjöldi blaða 45	Blað nr. 42102