
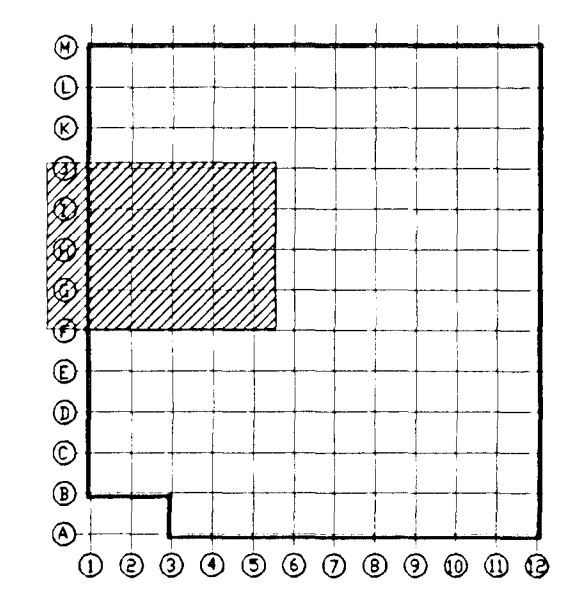


Byggingafultrúi Hafnarfjarðar  
Móttakið þann  
28 SEP 2012  
Sigurður Steinar Jónsson

J  
I  
H  
G  
F

Móttaka og afgreiðsla

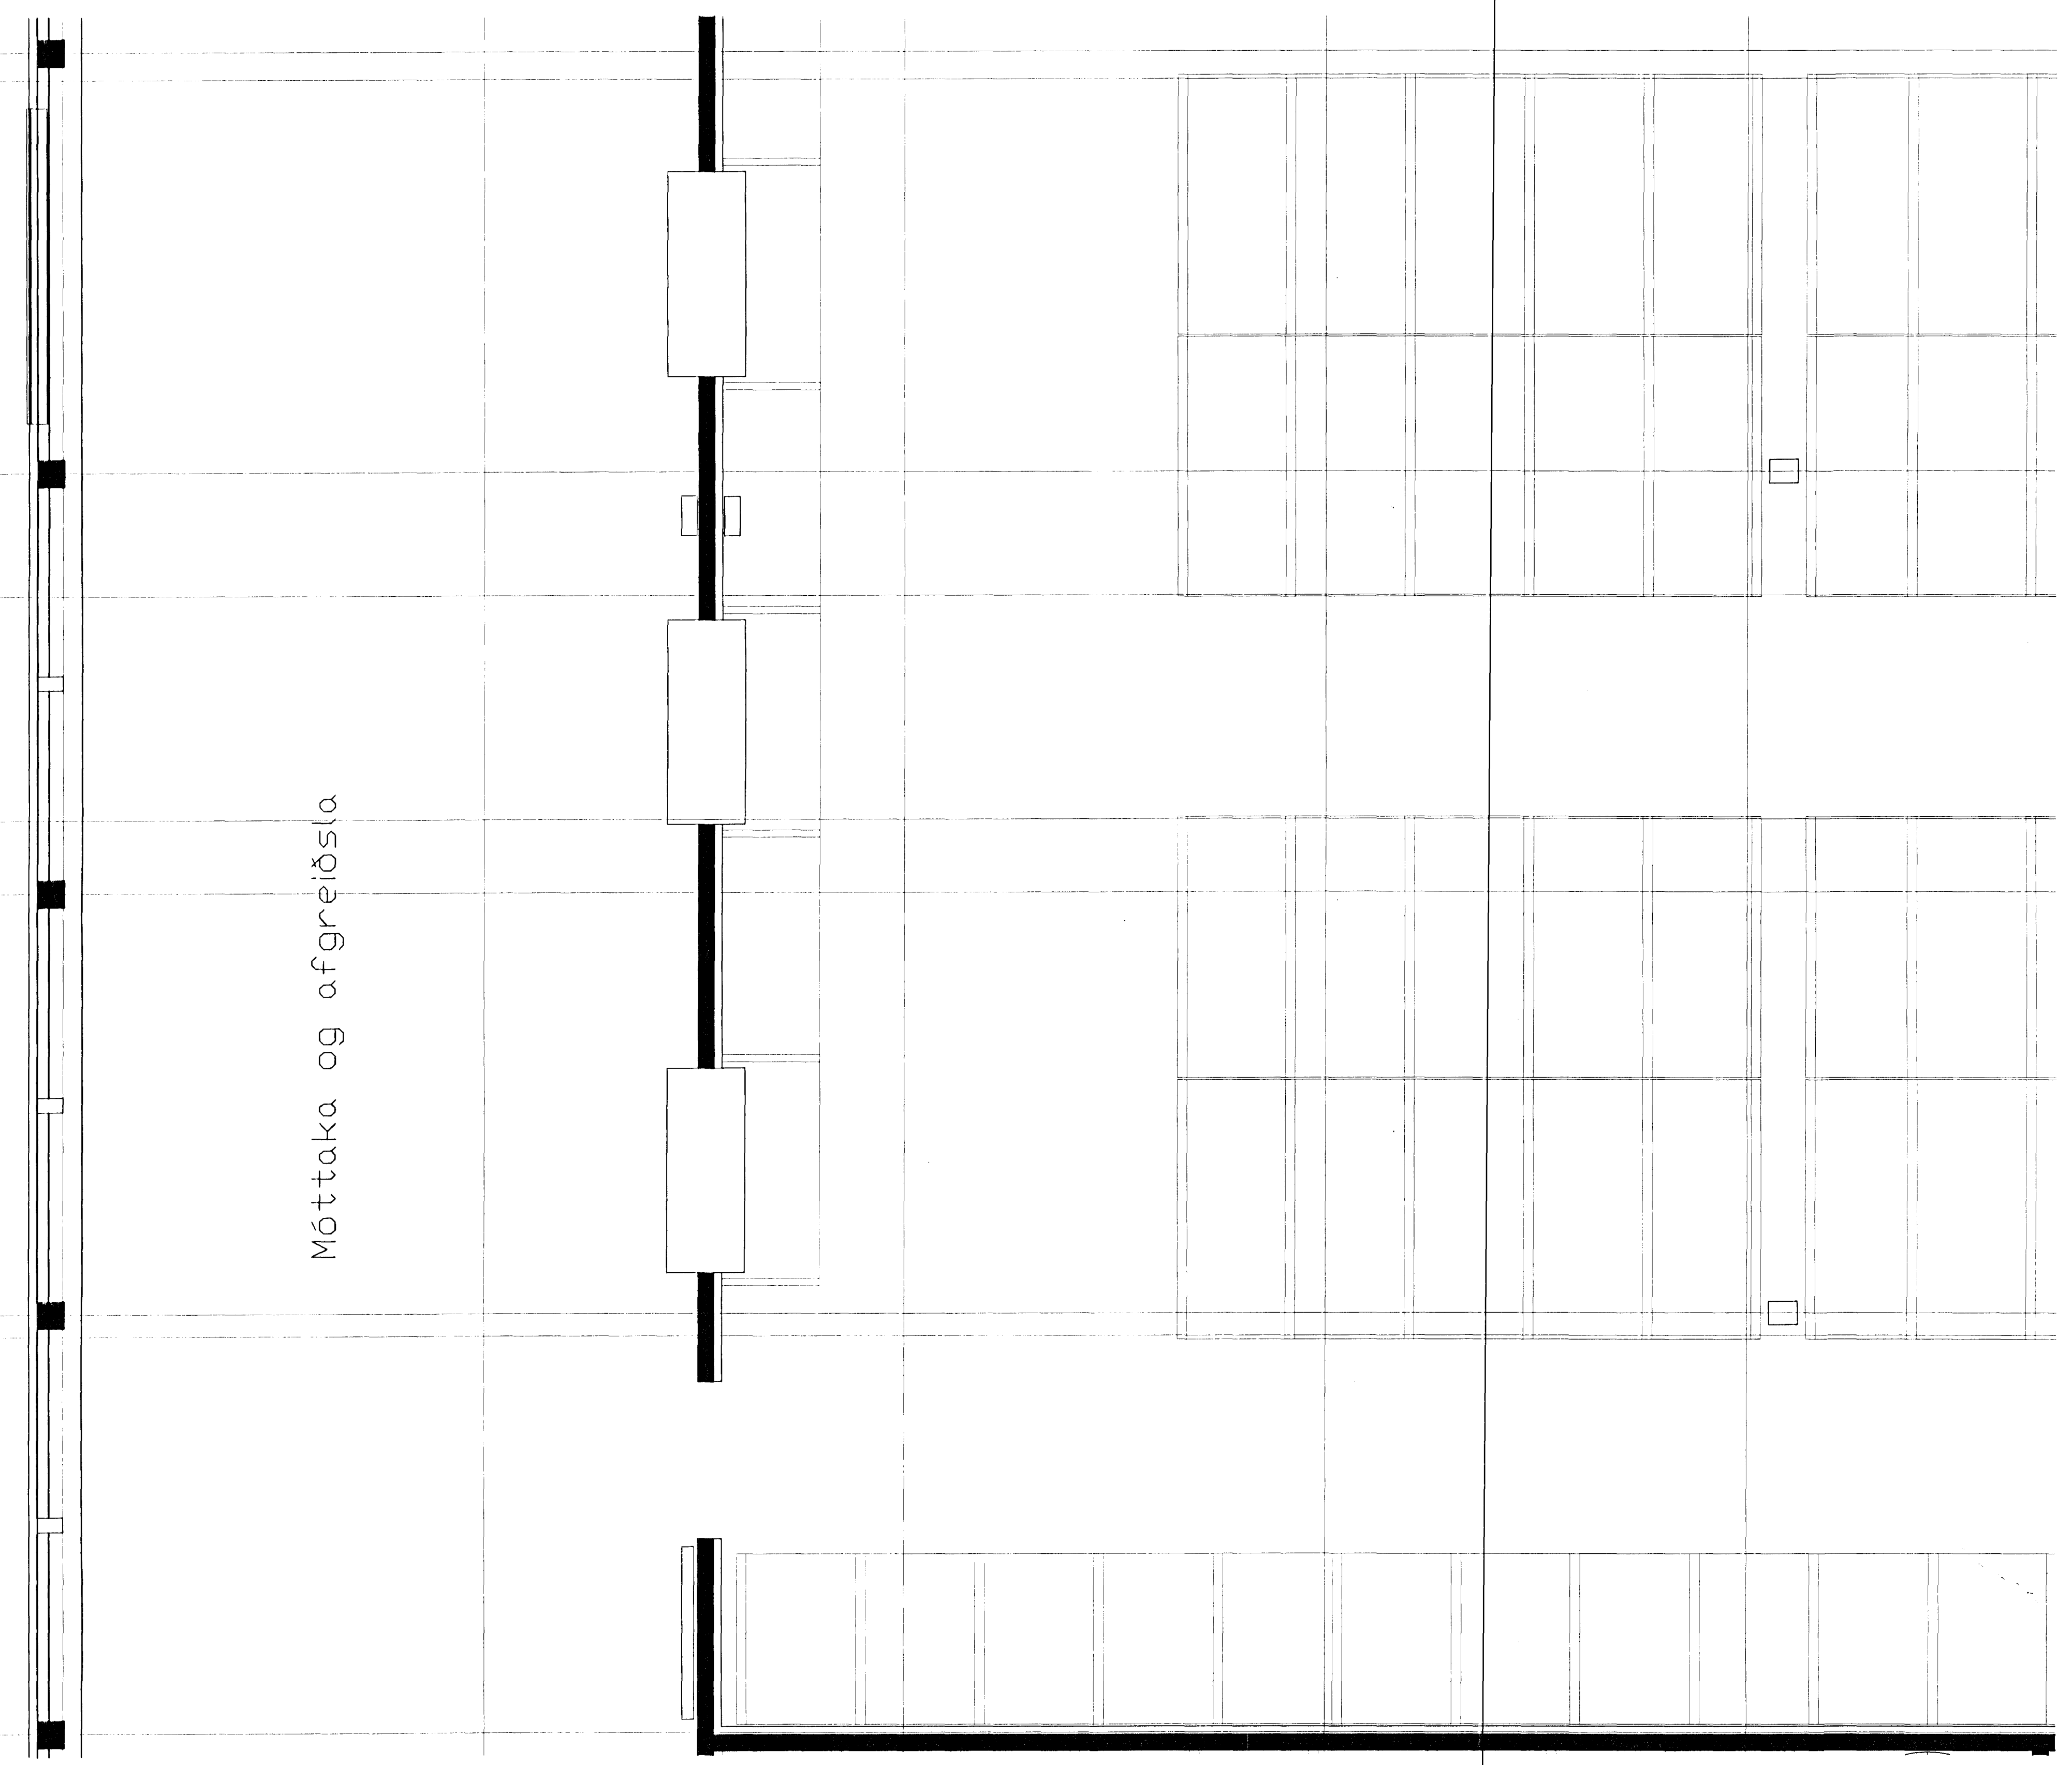

REYNDARTEIKNING

**T11** TEIKNISTOFAN SMÍÐJUVEGI 11, 200 KÖP. S.564 4680 FAX: 564 4681

ARKITEKTARÁÐUNINGUR: STEFAN HALLSSON BFI KRISTINN RAGNARSSON FAL AGDÁT ÞÓRÐARSSON BFI

VERKFRÉÐI TEIKNINGAR: BJARNI ÁRNASON TFI RAGNAR GUNNARSSON TFI

RAFLAGNAÐUNINGUR: HANNES SNABJÖRN SIGURJÓNSSON TFI ARNI GUÐNI EINARSSON TFI ÓFEIÐUR SIGURJÓNSSON TFI

Verkhelti: SÍF BIRGDAST. FORNUBÚÐIR 5 HF  
 Verkhliut: SMÁSPENNULAGNIR 1-HÆÐAR  
 Uniskrift: *Hannes Sig*

Max: 1:50	Manab: ÓS/HS/AGE
Dag: 26.08.97	Teiknab: HS
Breytt: 24.11.98	Yfirnarb: AGE/ÓS
Fjölal: þrjú	Blas nr: 45
	42103

