



Byggingaframtíð Hafnarfjarðar  
Móttækid þann  
28 SEP 2012  
Sigurður Steinar Jónsson

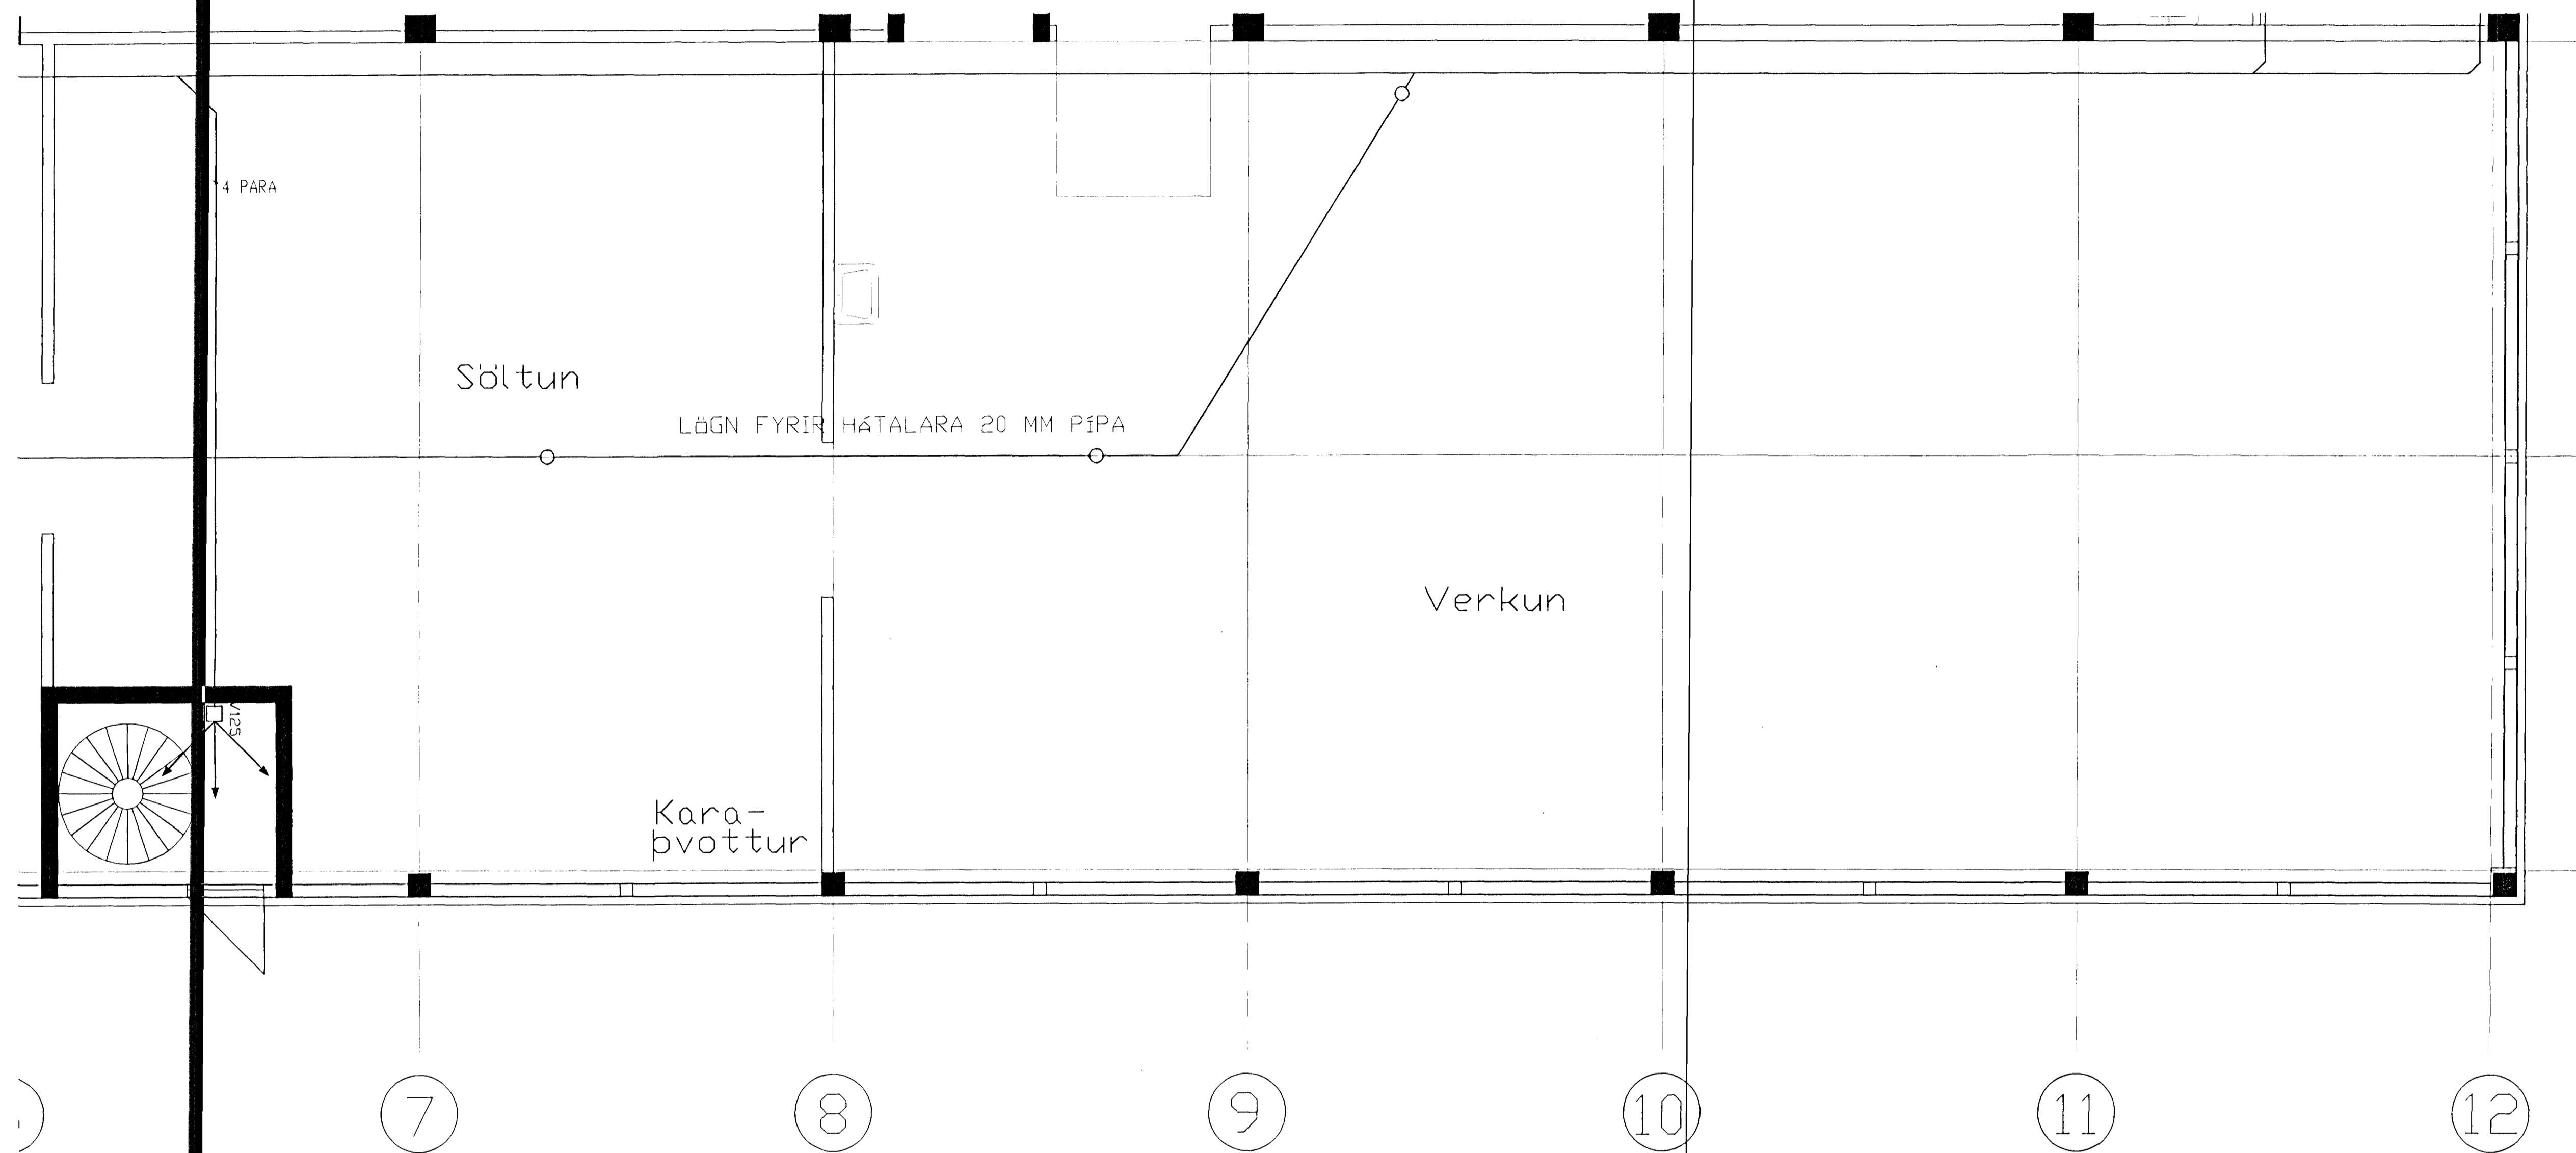

REYNDARTEIKNING

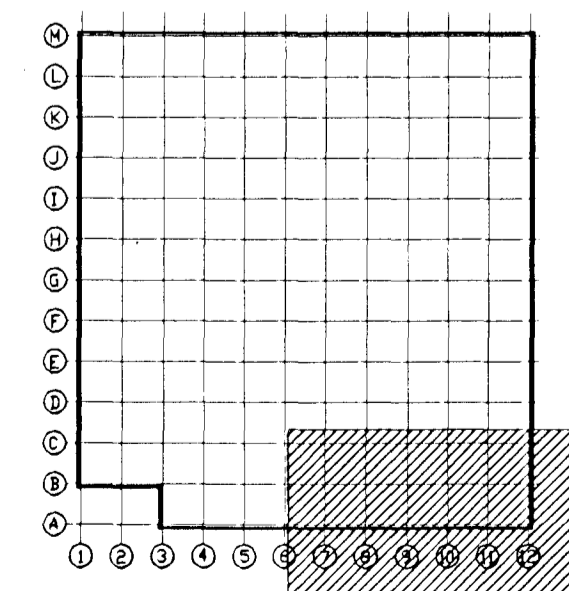

<b>T11</b>	TEIKNISTOFAN SMÍÐJUVEGI 11, 200 KÖP. S.564 4680 FAX: 564 4681	RAFLAGNAÐIÐ	
	ARKITEKTAÐIÐ Stefán Halsson BFI Kristinn Ragnarsson FAL Ágúst Þórðarson BFI	VERKFRÉÐI TEIKNINGAR Bjarni Árnason TFI Ragnor Gunnarsson TFI	RAFLAGNAÐIÐ Hannes Snabjörn Sigurjónsson TFI Arni Guðni Einarsson TFI Ófeigur Sigurðsson TFI
Verkhætti:	SÍF BIRGDAST. FORNUBÚÐIR 5 HF	Mkv. 1:50	
Verkhliði:	SMÁSPENNULAGNIR 1-HÉÐAR	Dagur 26.08.97	
Uniskrift:	<i>Hannes Sig</i>	Brætt 24.11.98	
		Fjöldi blaða	45
		Blað nr.	42105

© V-ACAD-TEIKNISTOFAN SMÍÐJUVEGI 11, 200 KÖP. S.564 4680 FAX: 564 4681