


Byggingaferillurinn
Móttækið para
28 SEP 2012
Sturður Jónsson

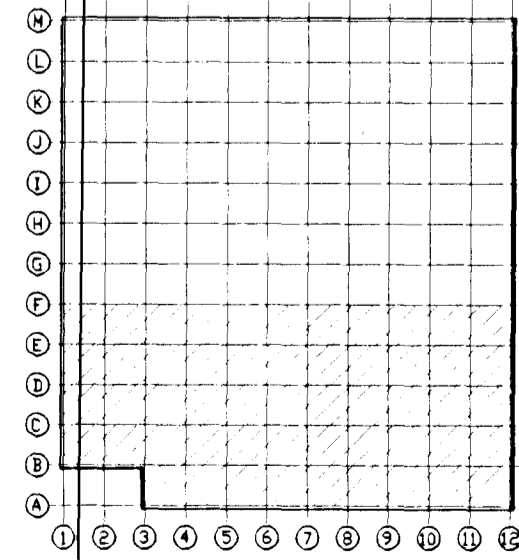

Grunnmynd 1. hæðar



T11 TEIKNISTOFAN SMÍÐJUVEGI 11, 200 KÓP. S.564 4680 FAX: 564 4681	
ARKITEKTARÖNNUN Stefn Halsson BFI Kristinn Ragnarsson FAL Ágúst Þórðarson BFI	VERKFRÉÐI TEIKNINGAR Bjarni Arnason TFI Ragnar Gunnarsson TFI Ófeigur Sigurðsson
RAFLAGNAHÖNNUN Hannes Snaðjörn Sigurjónsson TFI Árni Guðni Elvarsson TFI Ófeigur Sigurðsson	
Verkefni: SÍF BIRGDAS. SÍF FORNUBÚÐIR 5 HF	Msk. 1:100
Verkefni: LAMPAPLAN 1-HÆÐ	Daga. 26.08.97
Unnskifti: <i>Hannes Sig</i>	Breytt 25.11.98
	Fjöldi blaða
	Blað nr.
	45
	43110

C:\1-ACAD-1\1-KRONGA\1-VERKEFNI\56-9\AS\1\GRUNNMYND\1-HÆÐ\1-HÆÐ.DWG Wed Nov 25 22:14:15 1998 REYNDARTEIKNING