



Byggingaflutnúi Hafnarjarðar  
Móttekið þann  
28 SEP 2012  
Sigurður Steinar Jónsson

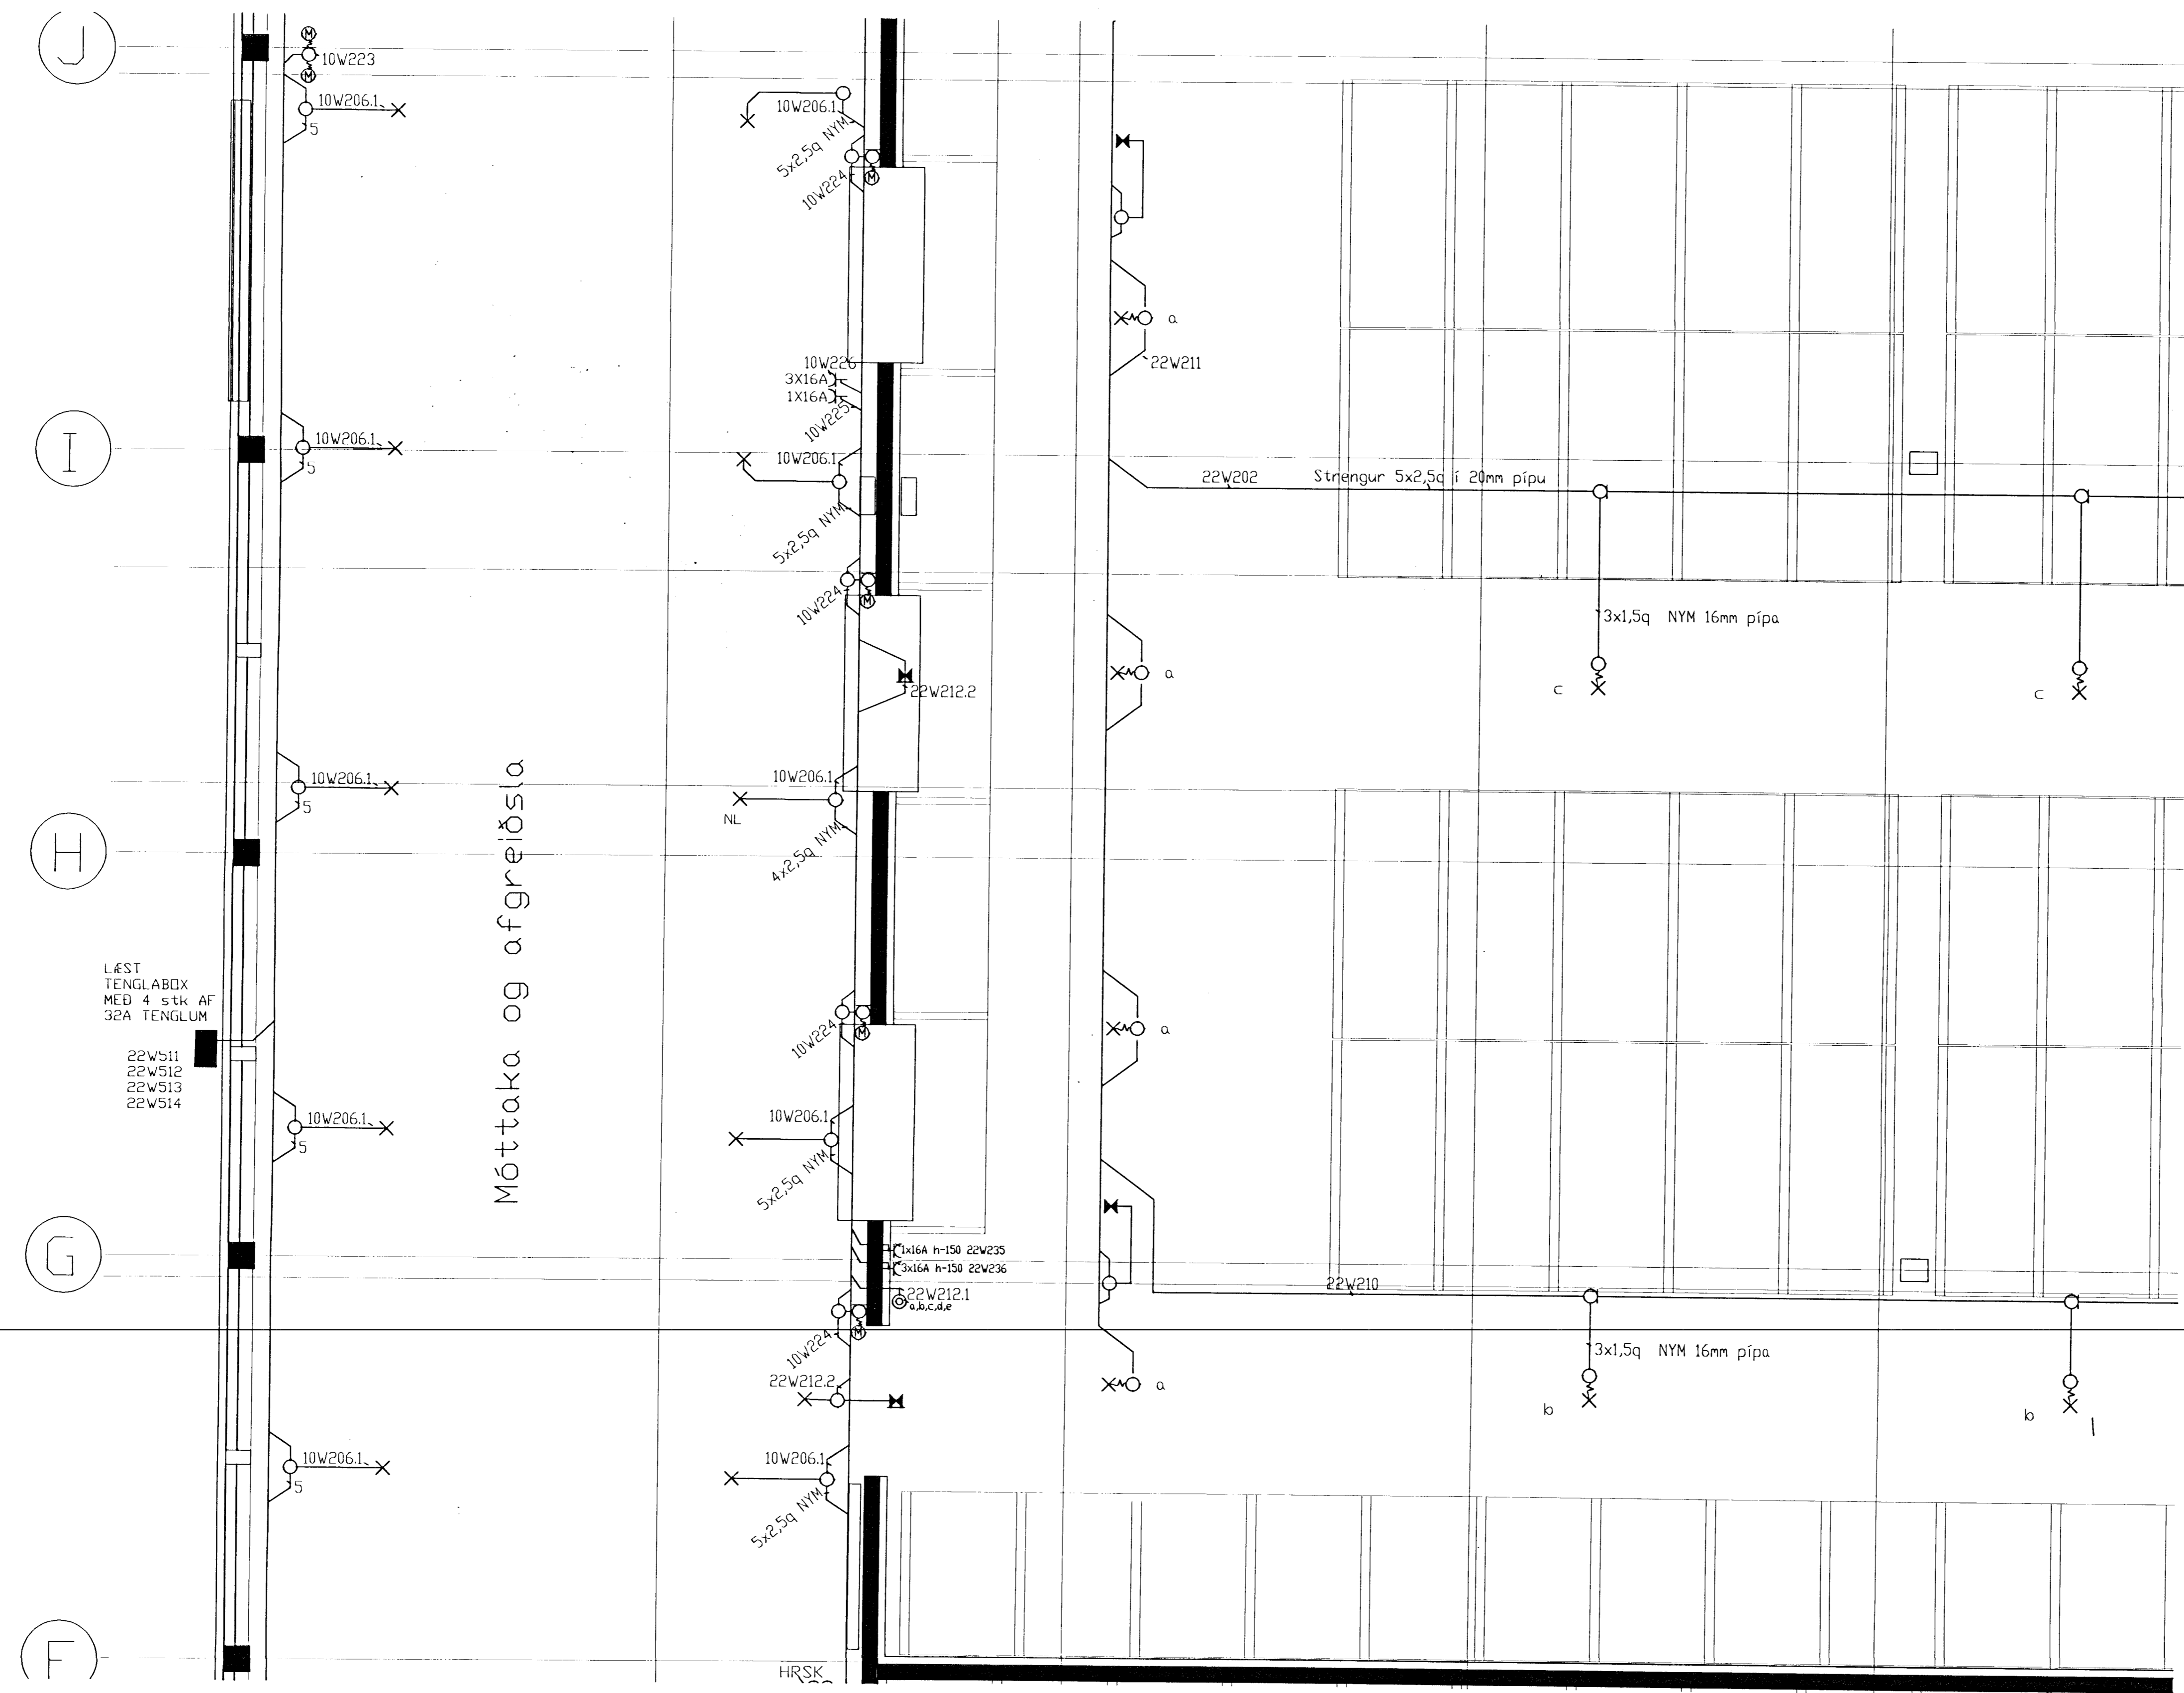

REYNDARTEIKNING

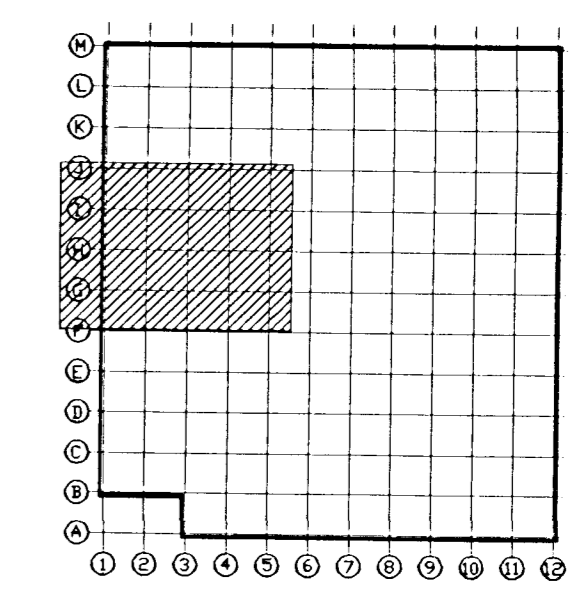

**T11** TEIKNISTOFAN SMÍÐJUVEGI 11, 200 KÓP. S.564 4680 FAX: 564 4681

ARKITEKTAHÖNNUN: Stefán Halldórsson BFI  
 VERKFRÉDITEIKNINGAR: Bjarni Arnason TFI  
 RAFLAGNAHÖNNUN: Hannes Snabjörn Sigurjónsson TFI  
 Kristinn Ragnarsón FAI  
 Ragnar Gunnarsson TFI  
 Arni Guðni Einarsson TFI  
 Ófeigur Sigurðsson TFI

Verkhelti: SÍF BIRGDARST. FORNUBÜÐIR 5 HF  
 Verkhelti: RAFLAGNIR 1-HÆÐAR  
 Unirskrift: *Hannes Sig*

|                 |                    |
|-----------------|--------------------|
| Mkv: 1:50       | Hannafi: HS/OS/AGE |
| Dag: 26.08.97   | Teiknaði: HS       |
| Brax: 23.11.98  | Írteiknaði: OS/AGE |
| Fjáði blaða: 45 | Blaði nr.: 41103   |

C:\1-400-Teikninga\1-VERKEFNI\96-97\51\GRUNNAR\raflagnir\fr-reflag.dwg Tue Nov 24 17:05:07 1998 Reindartekning