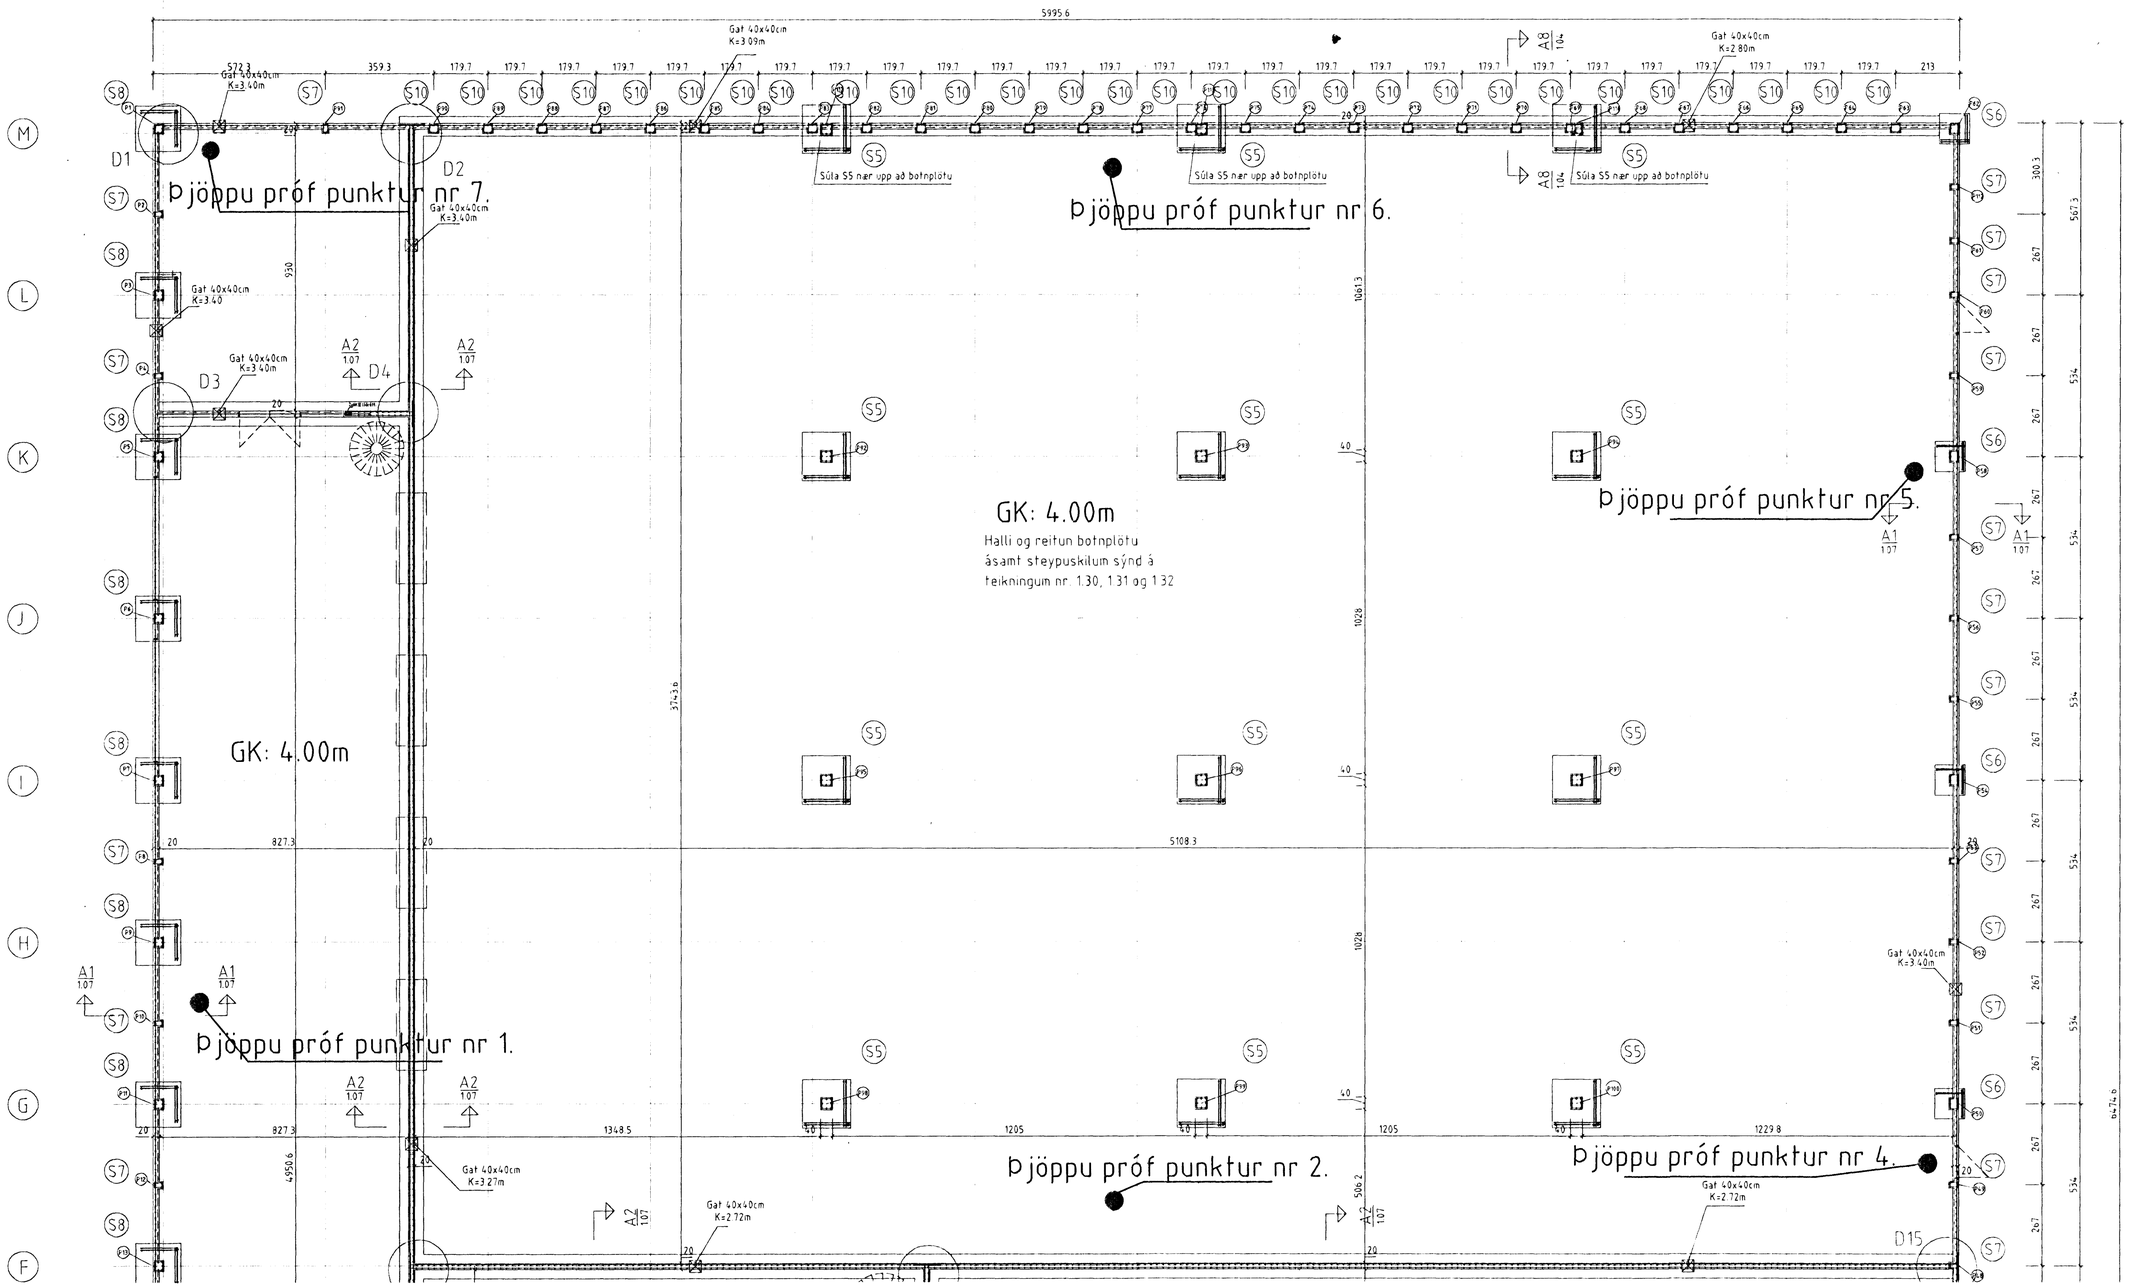

Stokkar 40x40cm
Kóti í neðri brún stokks.

30 JUNI 1997
HAFNARFJARÐARBÆR
BYGGINGAFULLTRÚI

T11 TEIKNISTOFAN SMIÐJUVEGI 11
200 KÓPAVOGI
S: 564 4680 FAX: 564 4681

Verkheiti	SÍF Birgðast. Fornubúðir 5	Mkv.	1:100
Verkhluti	Grunnmynd sökkla	Dagsetning	05.05.1997
Bjarni Árnason MTFÍ Ragnar Gunnarsson MTFÍ	Hannað Bjarni Árnason Teiknað Auður Eik	Blað nr. Breytt	1.03 af 11.06.1997