




Neysluvatnslagnir 2. hæð, 1:50

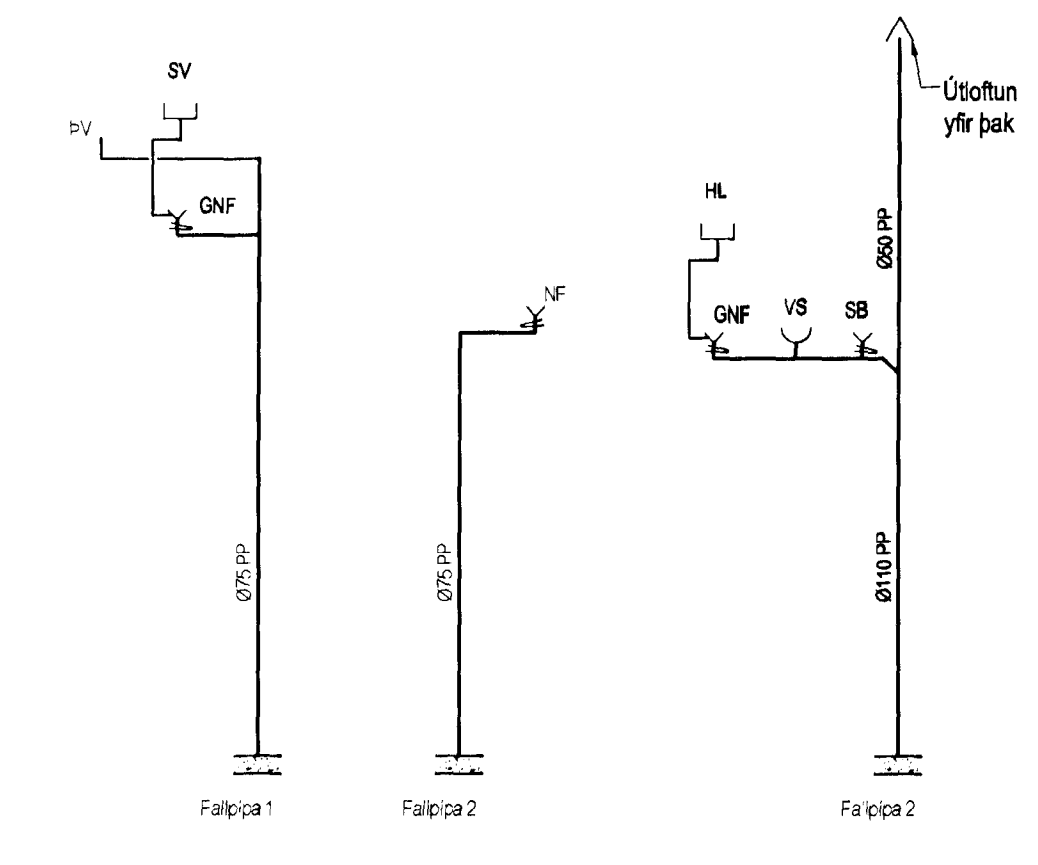


Sampykkt þann  
05. sep. 2012  
Byggingeðlunir / Hafnarfirði  
FAA-Hrólfur S. Gunnlaugsson

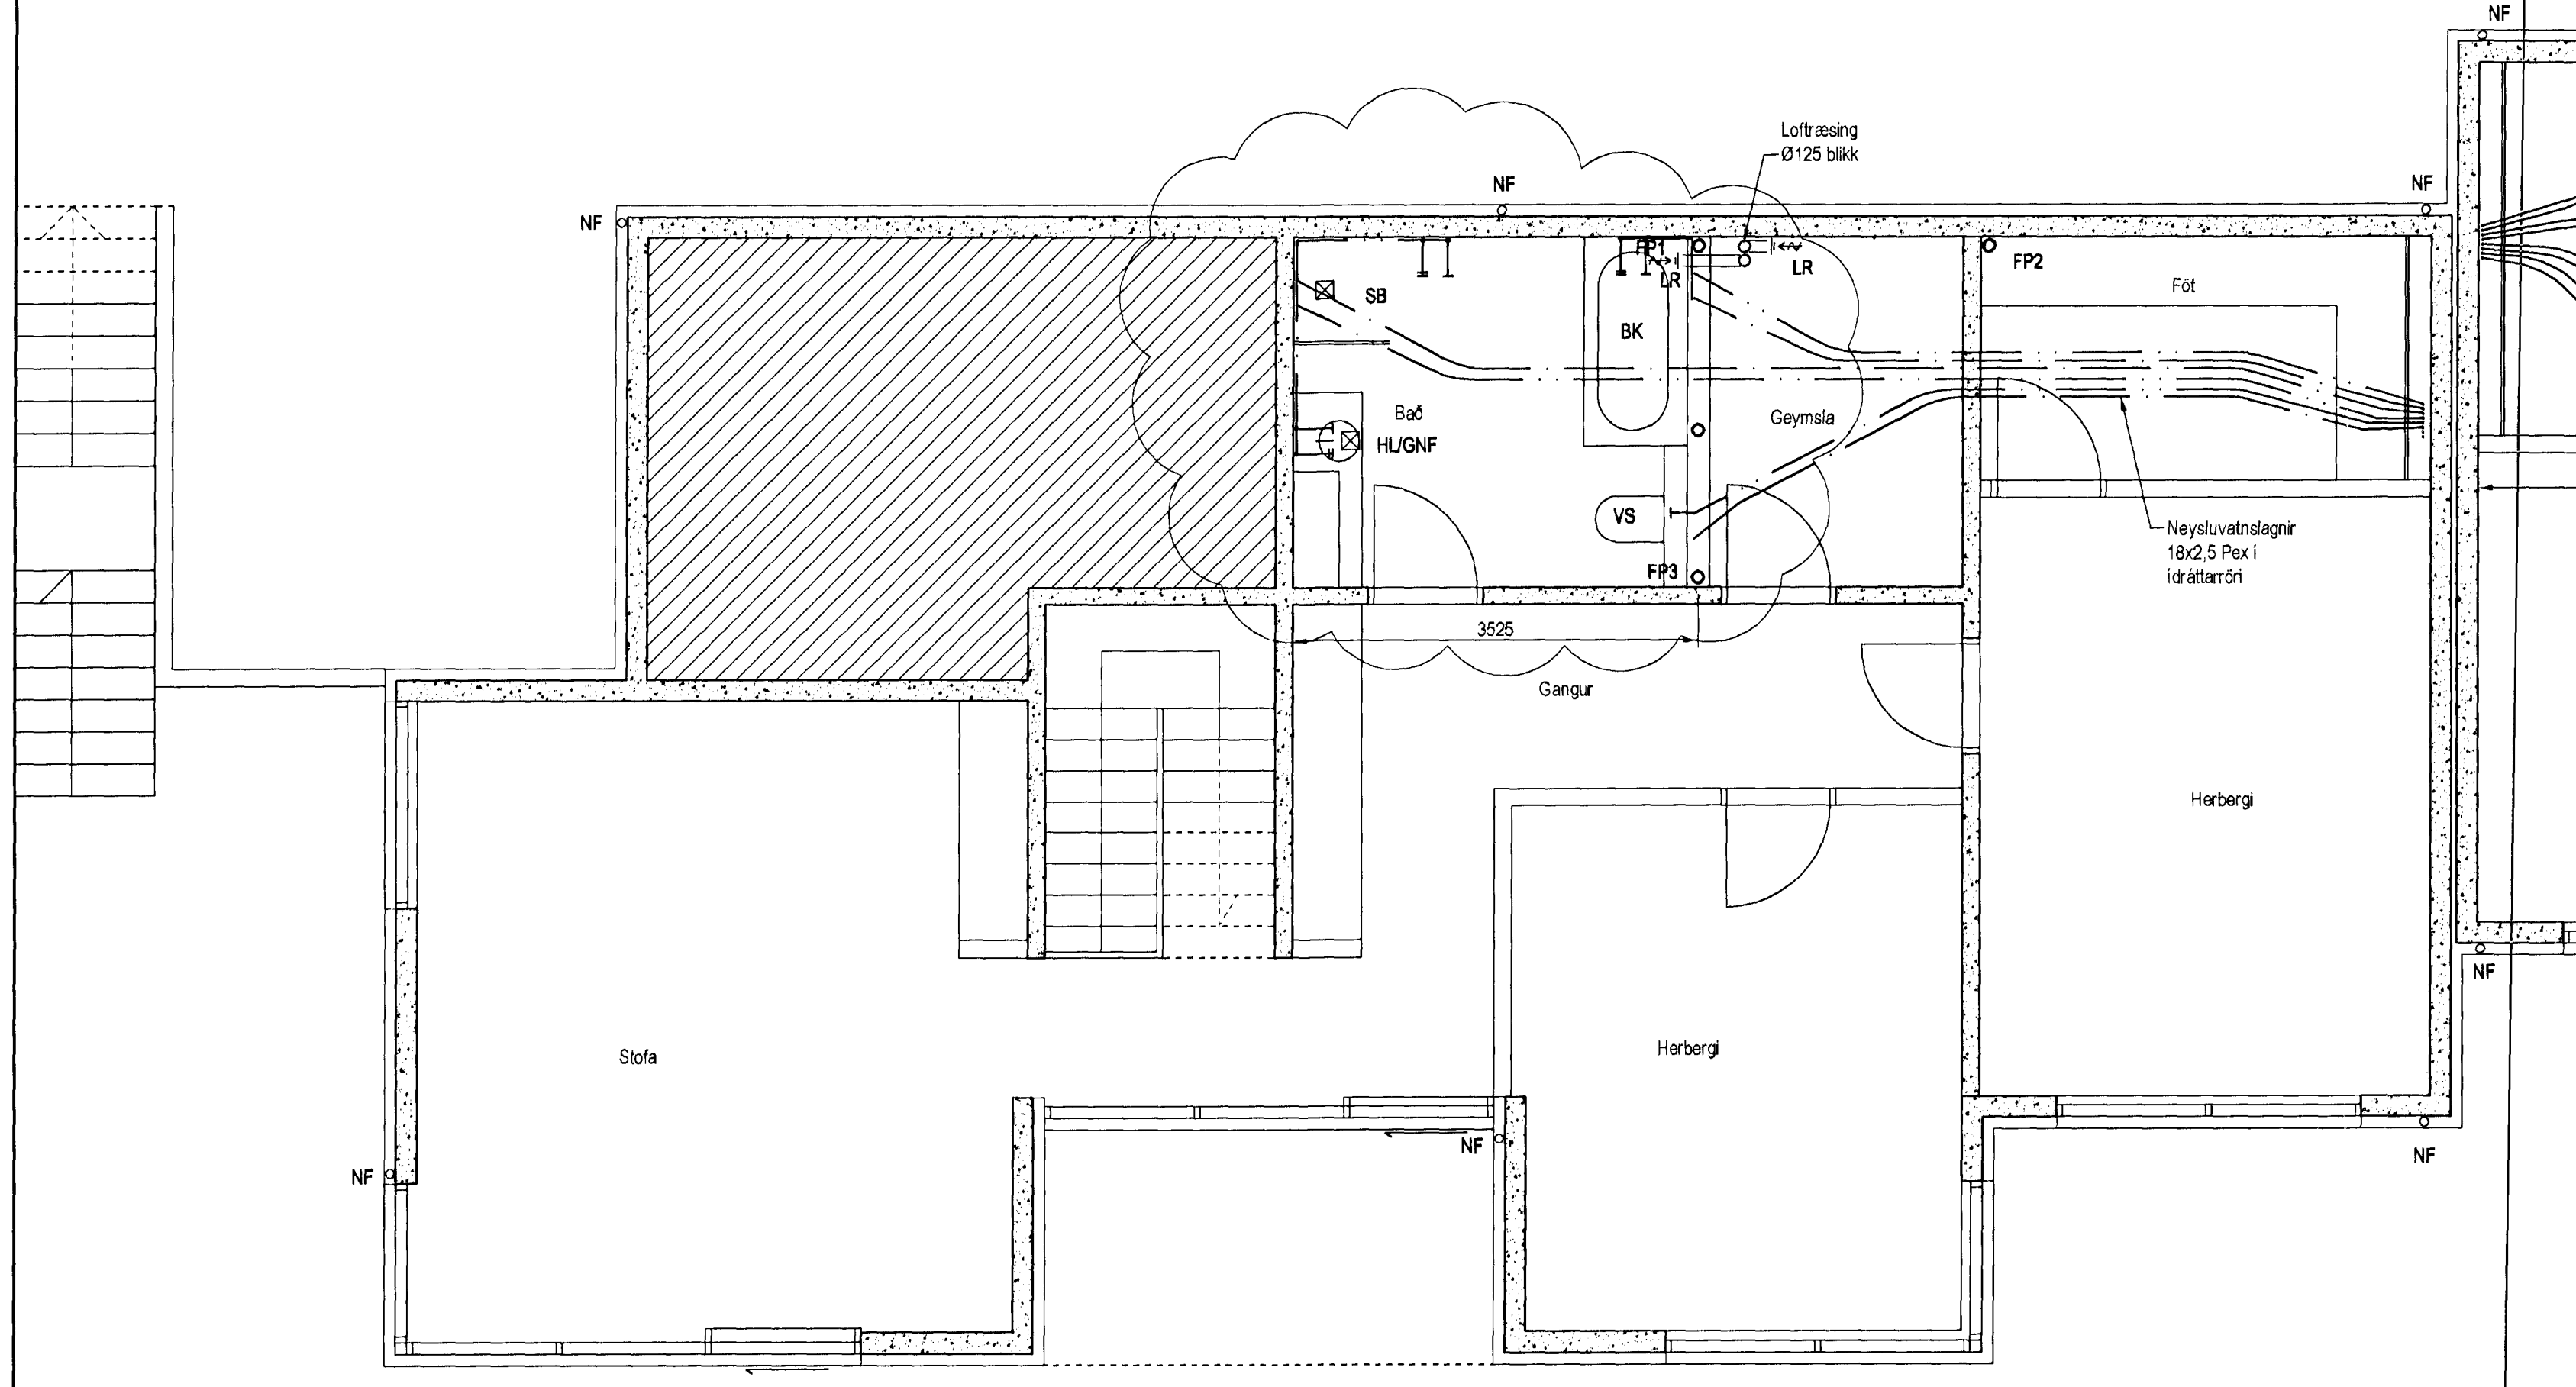


Neysluvatnslagnir 1. hæð, 1:50

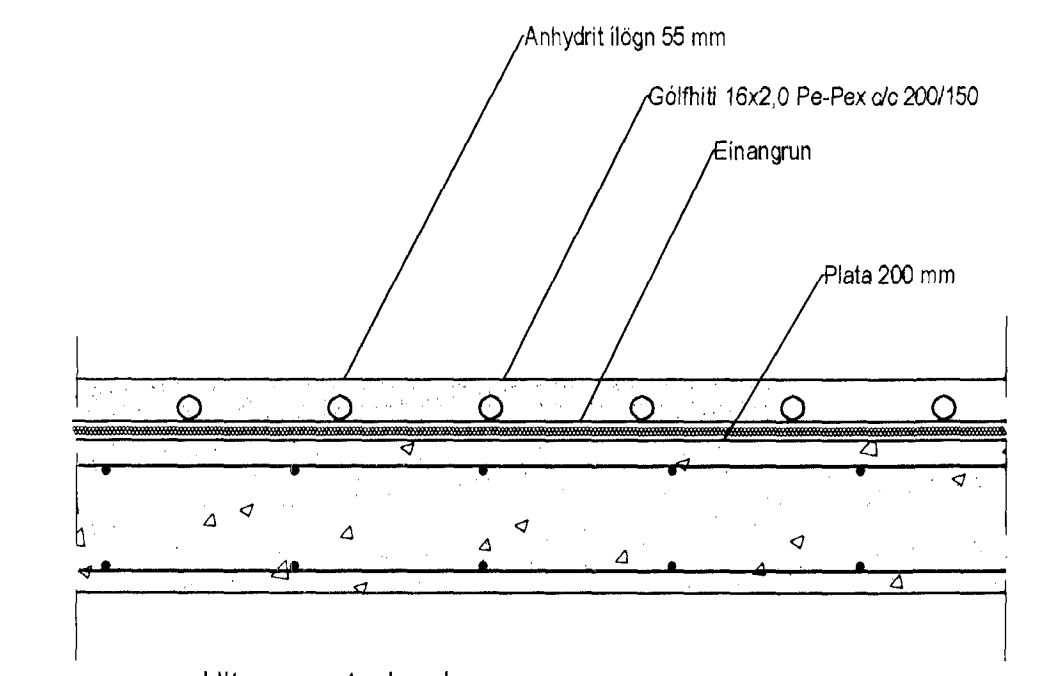

Hita- og vatnslagnir,  
Snið í milliþlöt, 1:10

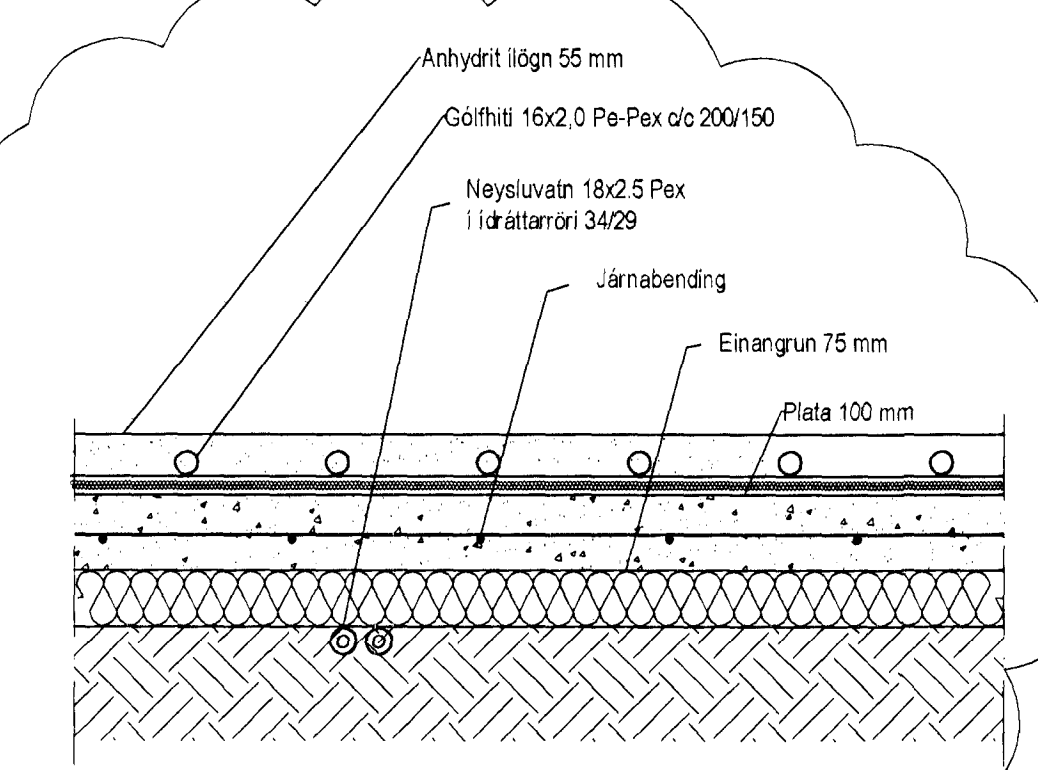

Hita- og vatnslagnir,  
Snið í botnplöt, 1:10

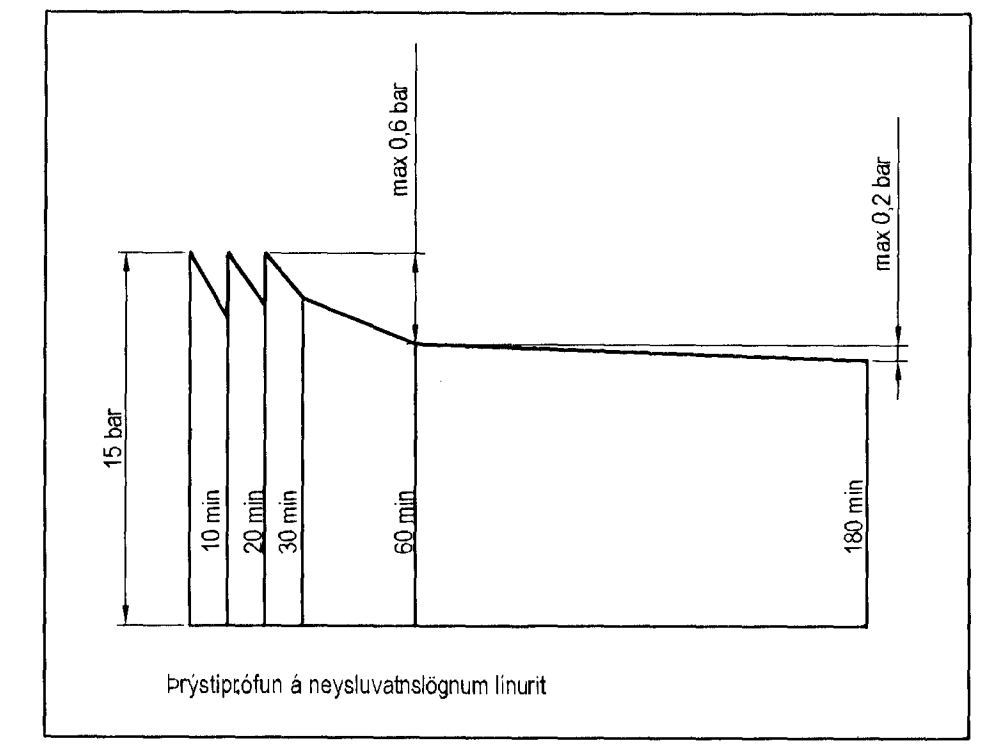

**Neysluvatnslagnir, Skýringar**  
Neysluvatnslagnir eru PEX-lagnir 18x2.5 í ídráttaröri 34/29  
Eingöngu skal nota víðurkennt efni, og gæta skal þess allir hlutir kerfisins séu frá sama framleiðanda  
Festingar skal setja á lagnir með mest 1-1.5 metra millibili. Setja skal þrjár festingar vð beygjur. Beyguradius skal ekki vera meiri en 5x þvermál pípu.  
Gæta skal þess að óhreinindi komist ekki milli yrðrós og innræðs.  
Þrýstiprófun á lögnum skiptist í tvær lotur  
Fyrri lota er framkvæmd í 1 klst. og er þrýstingurinn 1.5 bar þrýstifall má vera max 0.6 bar á seinni 30 min.  
Seinni lota er gerð framhaldi af fyrri lotu og tekur 2 klst.  
Þrýstifall má vera max 0.2 bar



Utgáfa	Breyting	Dagsetning	Hannað
B1	Snið í botnplöt, Staðsetning á hreinlætistækjum	31.8.12	S.H.
<b>Sveinbjörn Hinriksson</b> Byggingateknifræðingur Kt. 160851-2529 Brekkgötu 8 Hafnarfirði Sími: 555-4008, 981-9851 Netfang: sveinbj@riternet.is		Staður <b>Furuás 12 Hafnarfirði</b>  Skýring <b>Neysluvatnslagnir</b>	
Hannað / Teknað	Kvart	Dagsetning	Verkir / Tekn. nr.
	1:50 1:10	3.9.12	34-07 2-02