Samþykkt þann
08 MAY 2012
Byggingarfulltrúinn í Hafnarfirði
F.h. Sigurður Steinar Jónsson

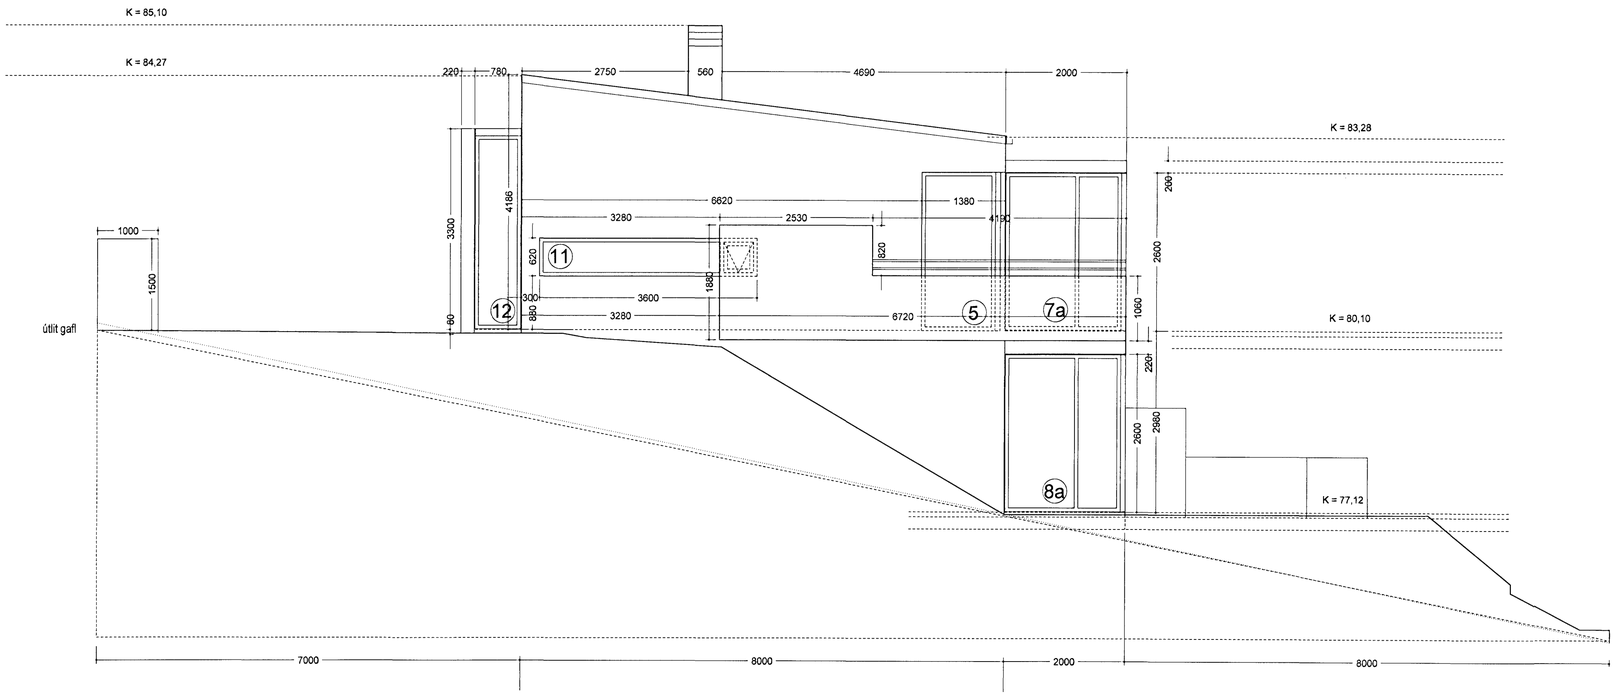

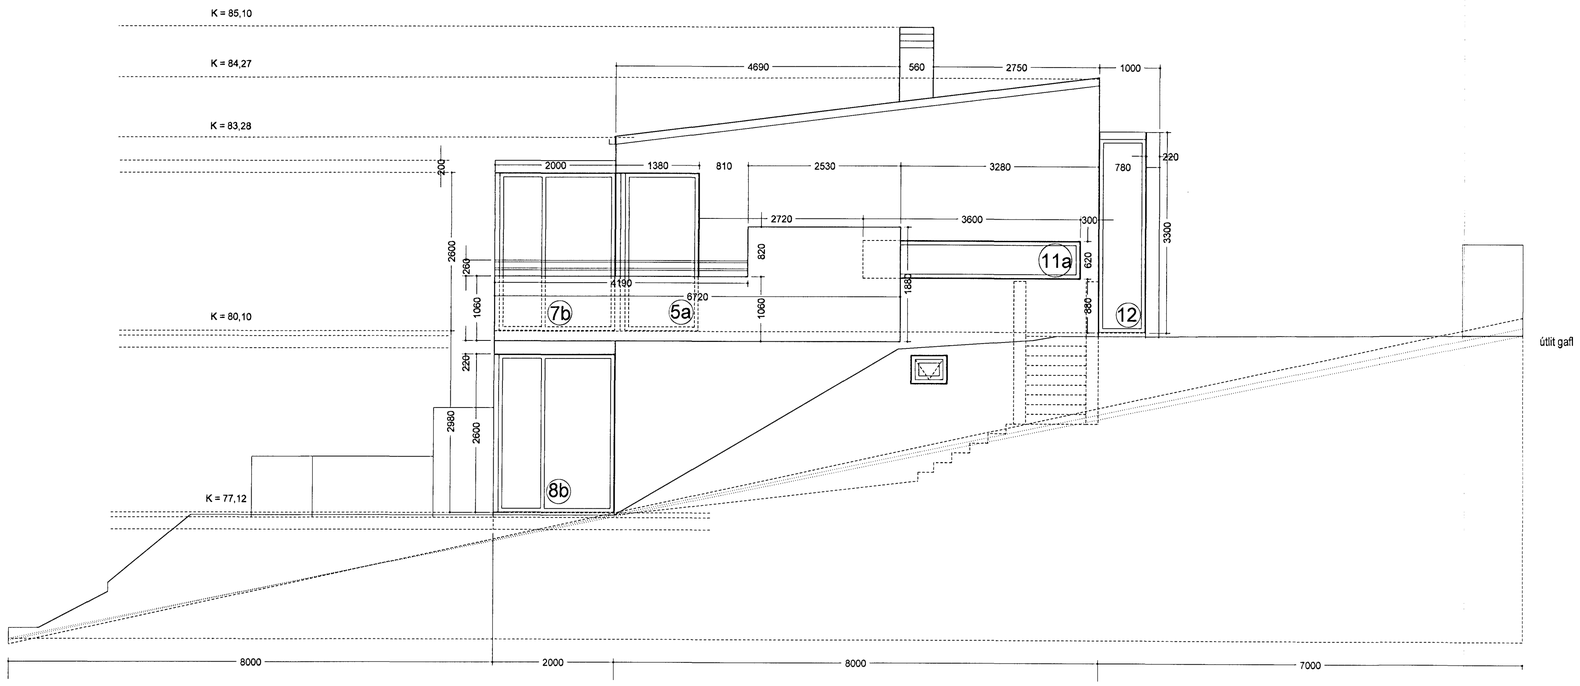

Des. 2011. Br. Gluggi á baði að vestan verðu. Svalahandriði breytt.

Furuás 16 - 20, Hafnarfirði.

verkteikning: útlit gaflar — Teikning nr. 3 af 4

mælikvarði	teiknað	dagsetning
1 : 50	HH RI SÁ	15. maí 2008

Hús og skipulag ehf, 511 1099, Teiknilist ehf, 862 8485, Bolholti 8, 105 Reykjavík.
Hildigunnur Haraldsdóttir arkitekt fal, kt. 080654-4219 — husk@husk.is
Ragnhildur Ingólfsdóttir arkitekt kt. 260355-4069 — ringo@talnet.is