

G-85.57

23.98

G-85.95


2.52

G-85.98

Samþykkt þann

27 SEP 2012

Byggingafulltrúinn / Hafið
F.h. Sigurður Steinar Jónsson

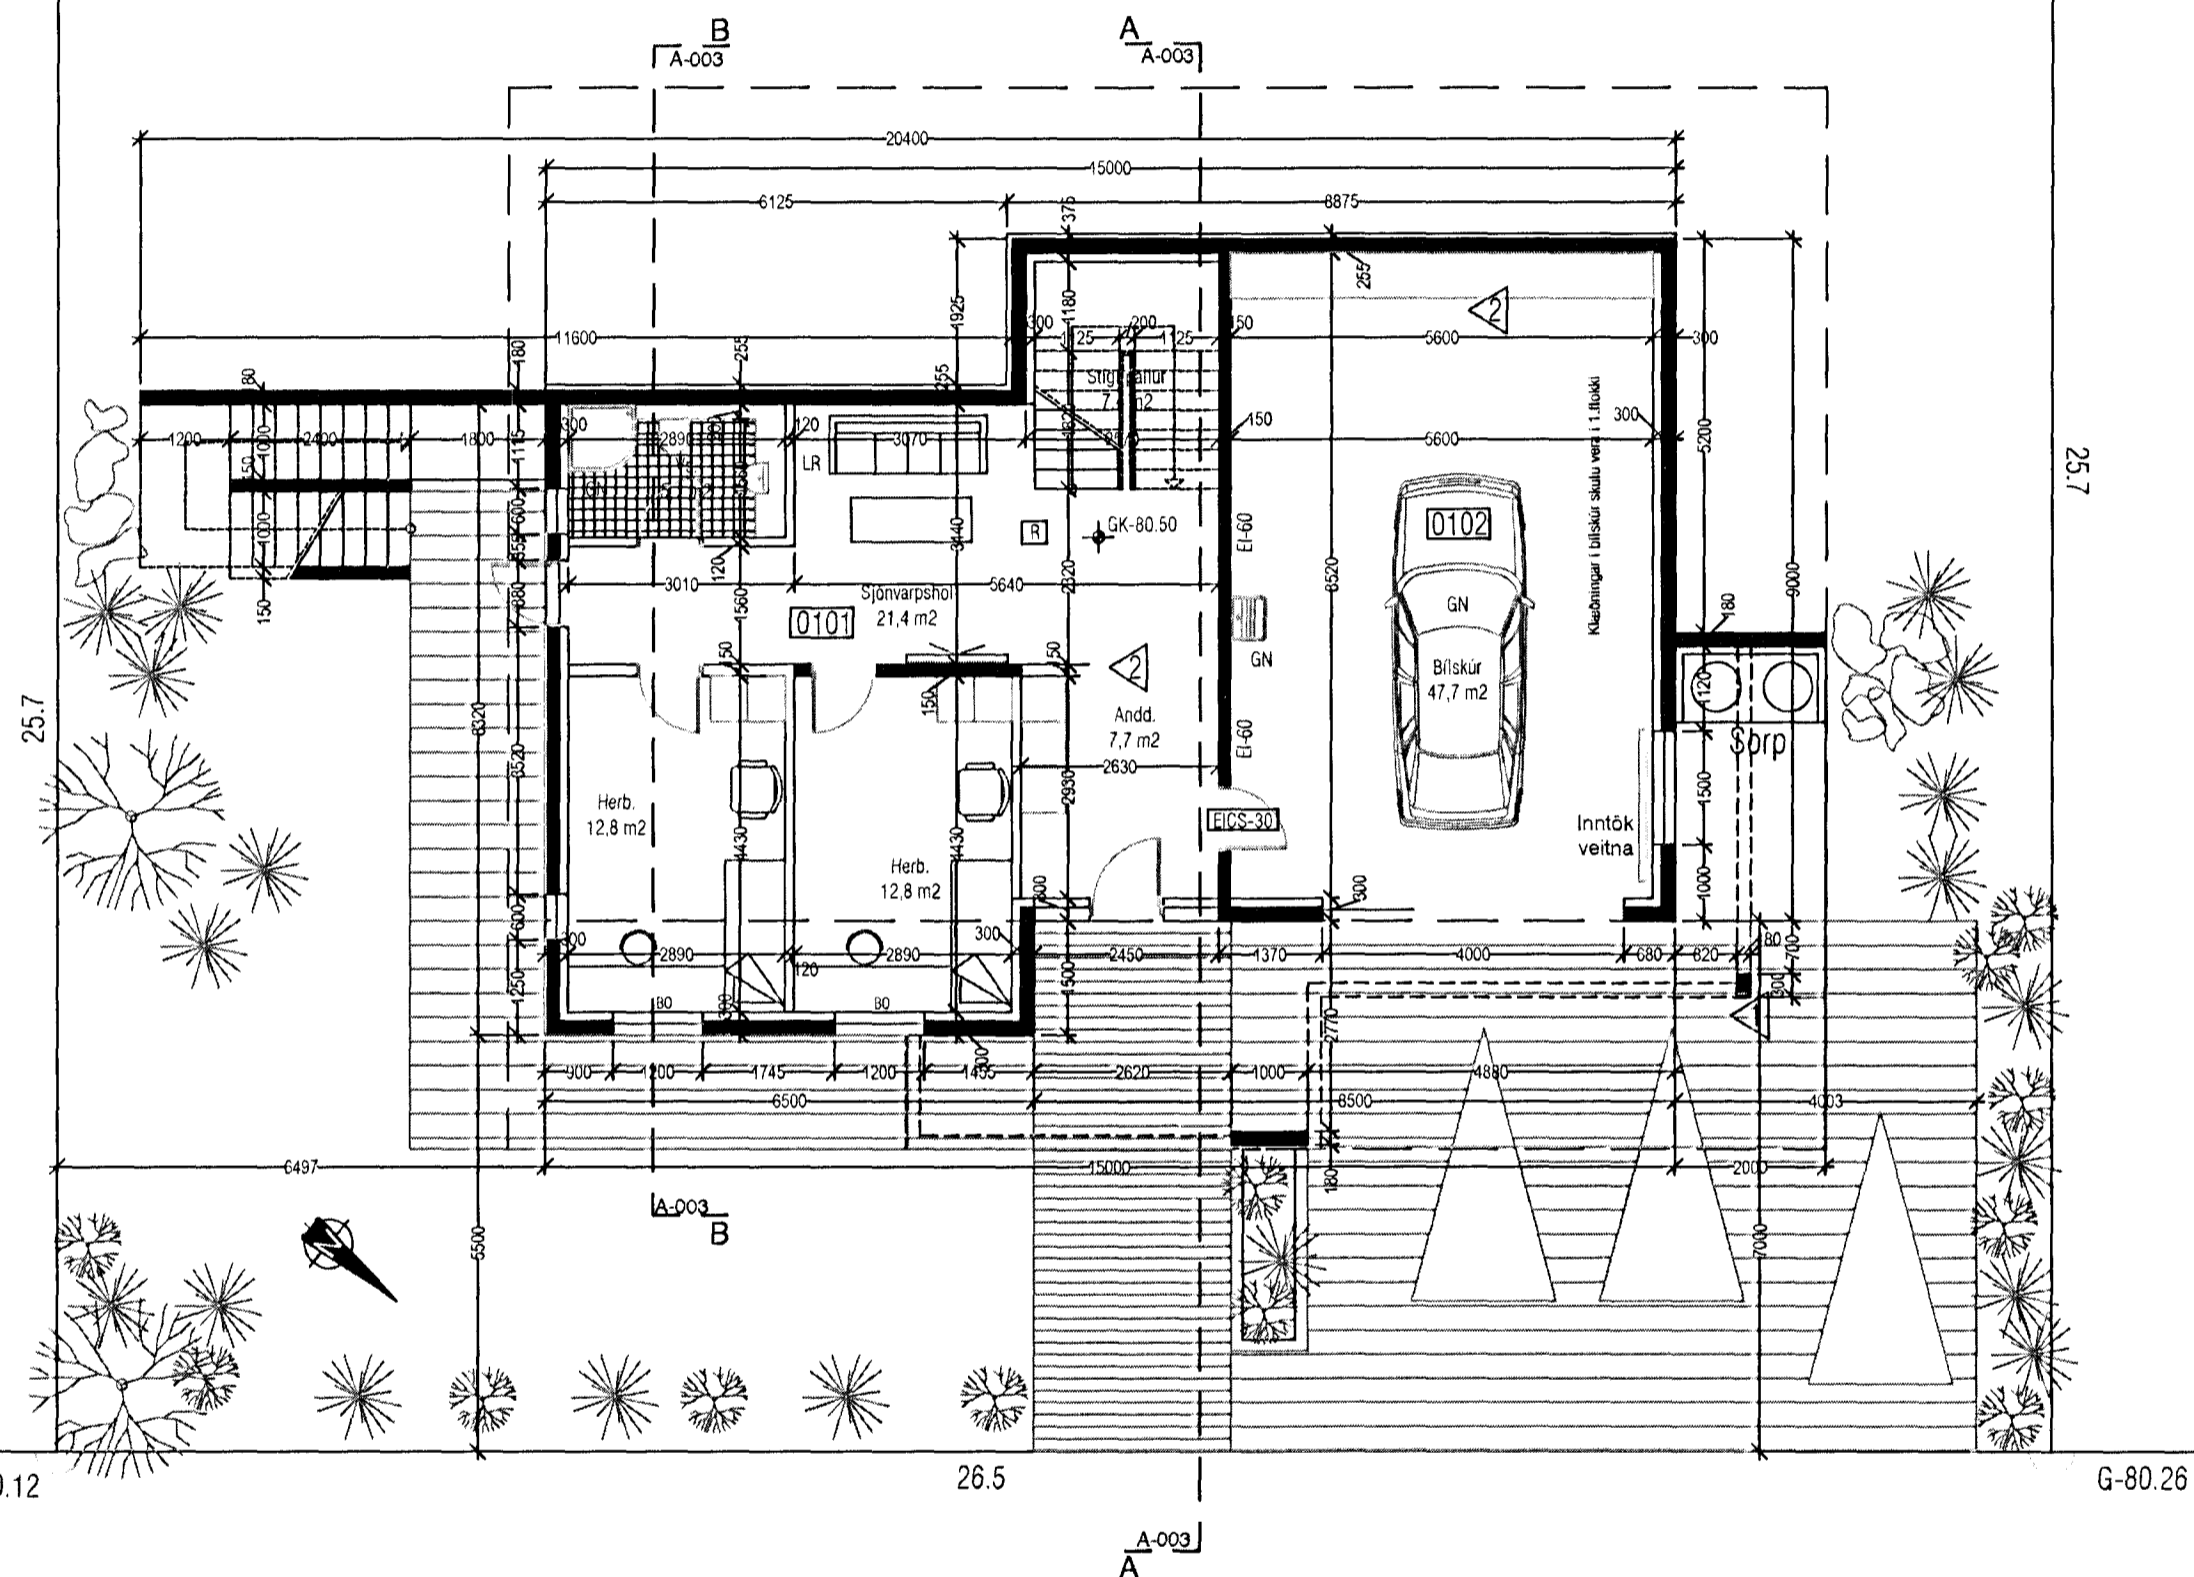

25.7

25.7

G-80.12

26.5

G-80.26

Furuás

- ▲ BREYTING 07.07.07: Sulu bætt við.
- ▲ BREYTING 11.09.12: Veggur í anddyri fjarlægður. Geymsla fjarlægð úr bílskúr.

VEKTOR -hönnun og ráðgjöf - Akralind 6, 201 Kópavogi.		Jón Hrafn Hlöðversson byggingarfræðingur Kt. 260682-6519 sími: 554-6650 fax: 554-6669.		FURUÁS 26, HAFNARFIRÐI BYGGINGARNEFNDARTEIHING GRUNNMYND 1. HÆÐAR	
Teikn. nr.	Tilvisun á teikningu	Br.	Dags.	Hannað	Teiknað
Samþykkt				JHH	JHH
Dagsetning	Verk nr.	Mælikvarði	Teikn. nr.		
17.01.2007	A-06-12-61	1:100	A-002		